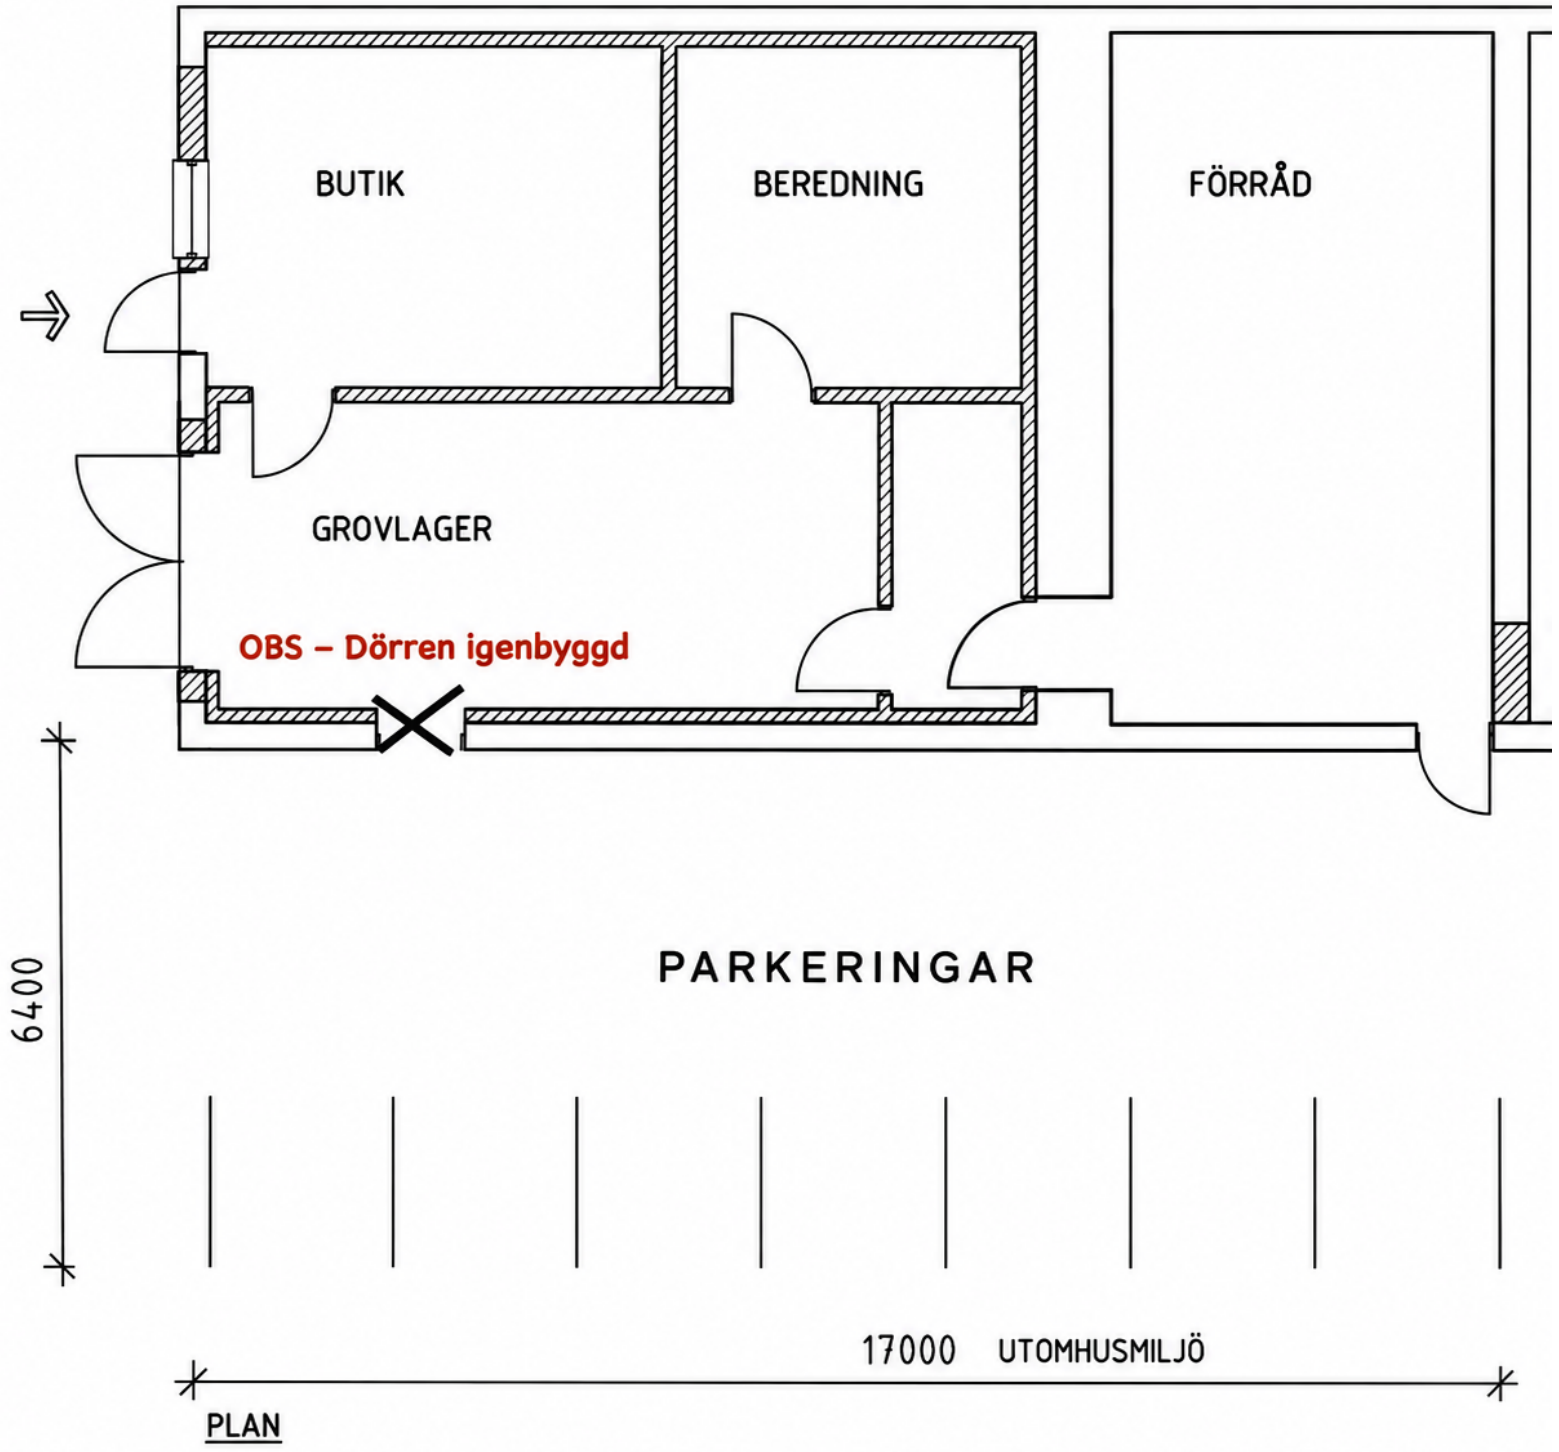

BUTIK
BEREDNING
FÖRRÅD
GROVLAGER
OBS – Dörren igenbyggd
PARKERINGAR
6400
17000
UTOMHUSMILJÖ

PLAN