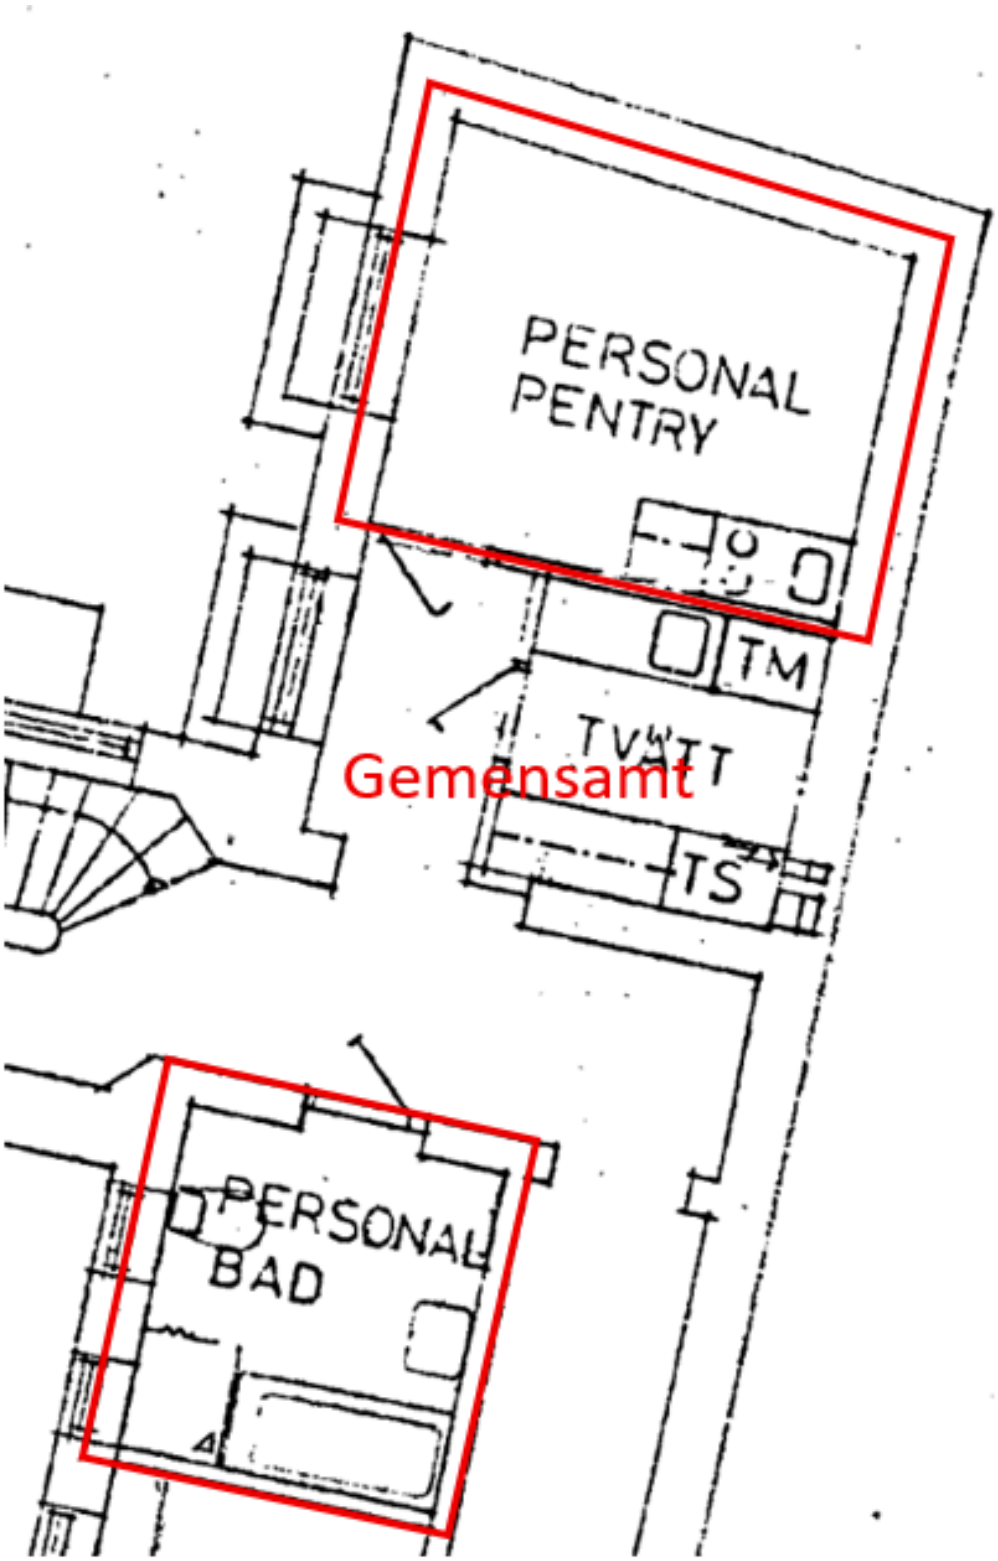
PERSONAL
PENTRY
TM
TVÄTT
Gemensamt
TS
PERSONAL
BAD