Forskaren 1 – Plan 4 – rum 3402 fläktrum: yta för eventuell hyresgäst

UTKAST · Underlag: översiktsplan 2026-10-23 + blå aggregat/fläktar ur AGGREGAT-arbetskopia + elskåp ur EL-arbetskopia · skala ca 1:135 (A3) · ytor ungefärliga ±0,5–1 m

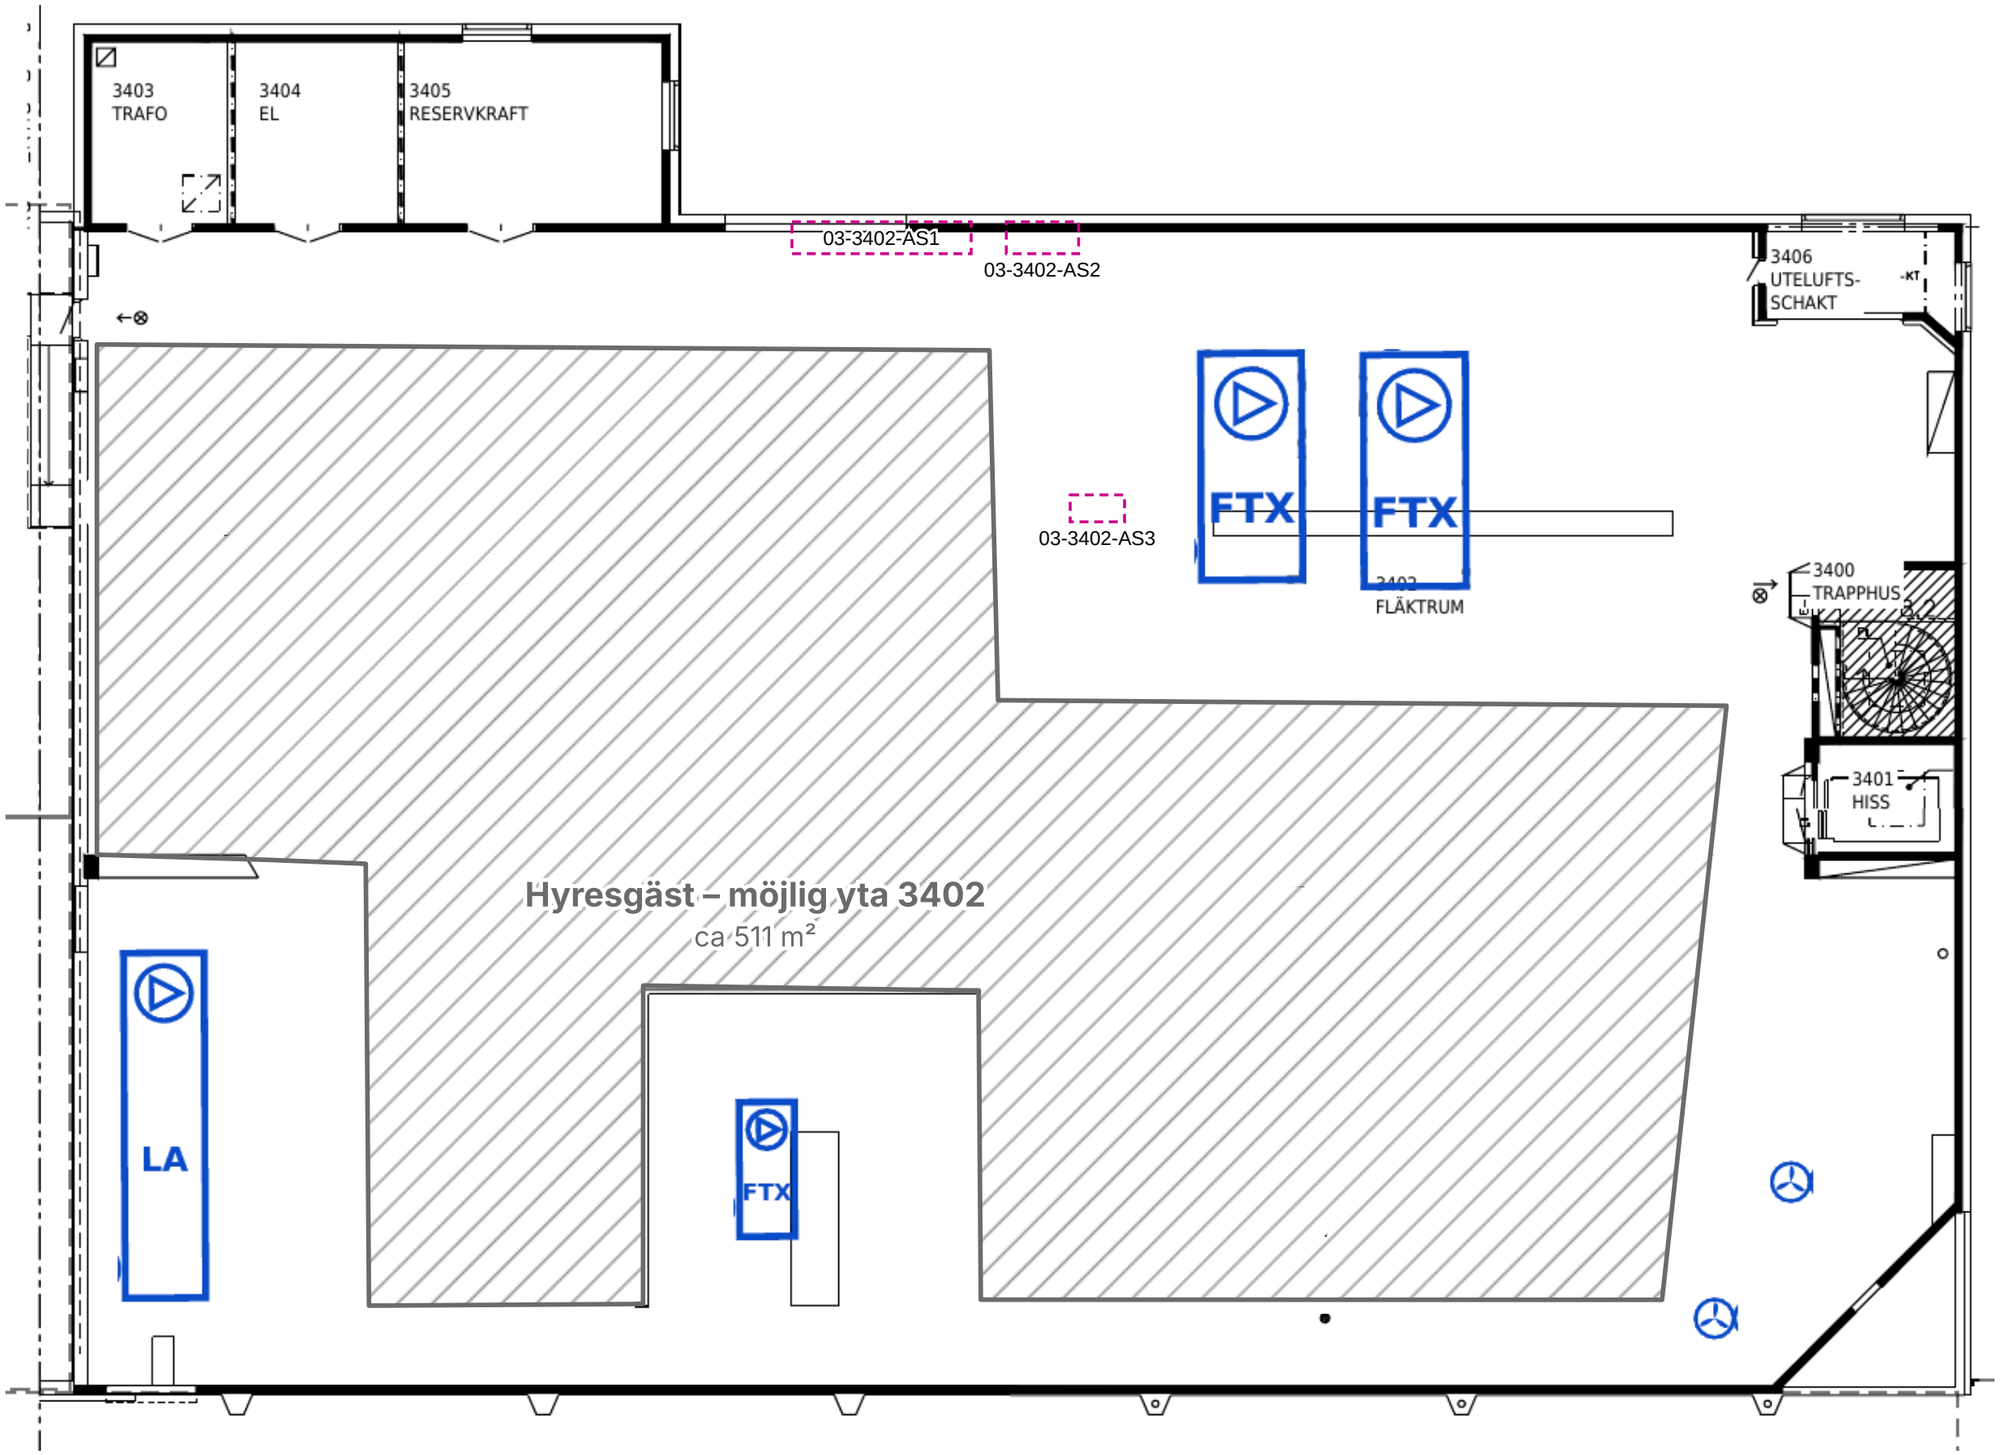

Hyresgäst – möjlig yta 3402 – ca 510,6 m²