Forskaren 1 – Plan 3 – rum 3302 fläktrum: yta för eventuell hyresgäst

UTKAST · Underlag: översiktsplan 2026-10-23 + blå aggregat/fläktar ur AGGREGAT-arbetskopia + elskåp ur EL-arbetskopia · skala ca 1:131 (A3) · ytor ungefärliga ±0,5–1 m

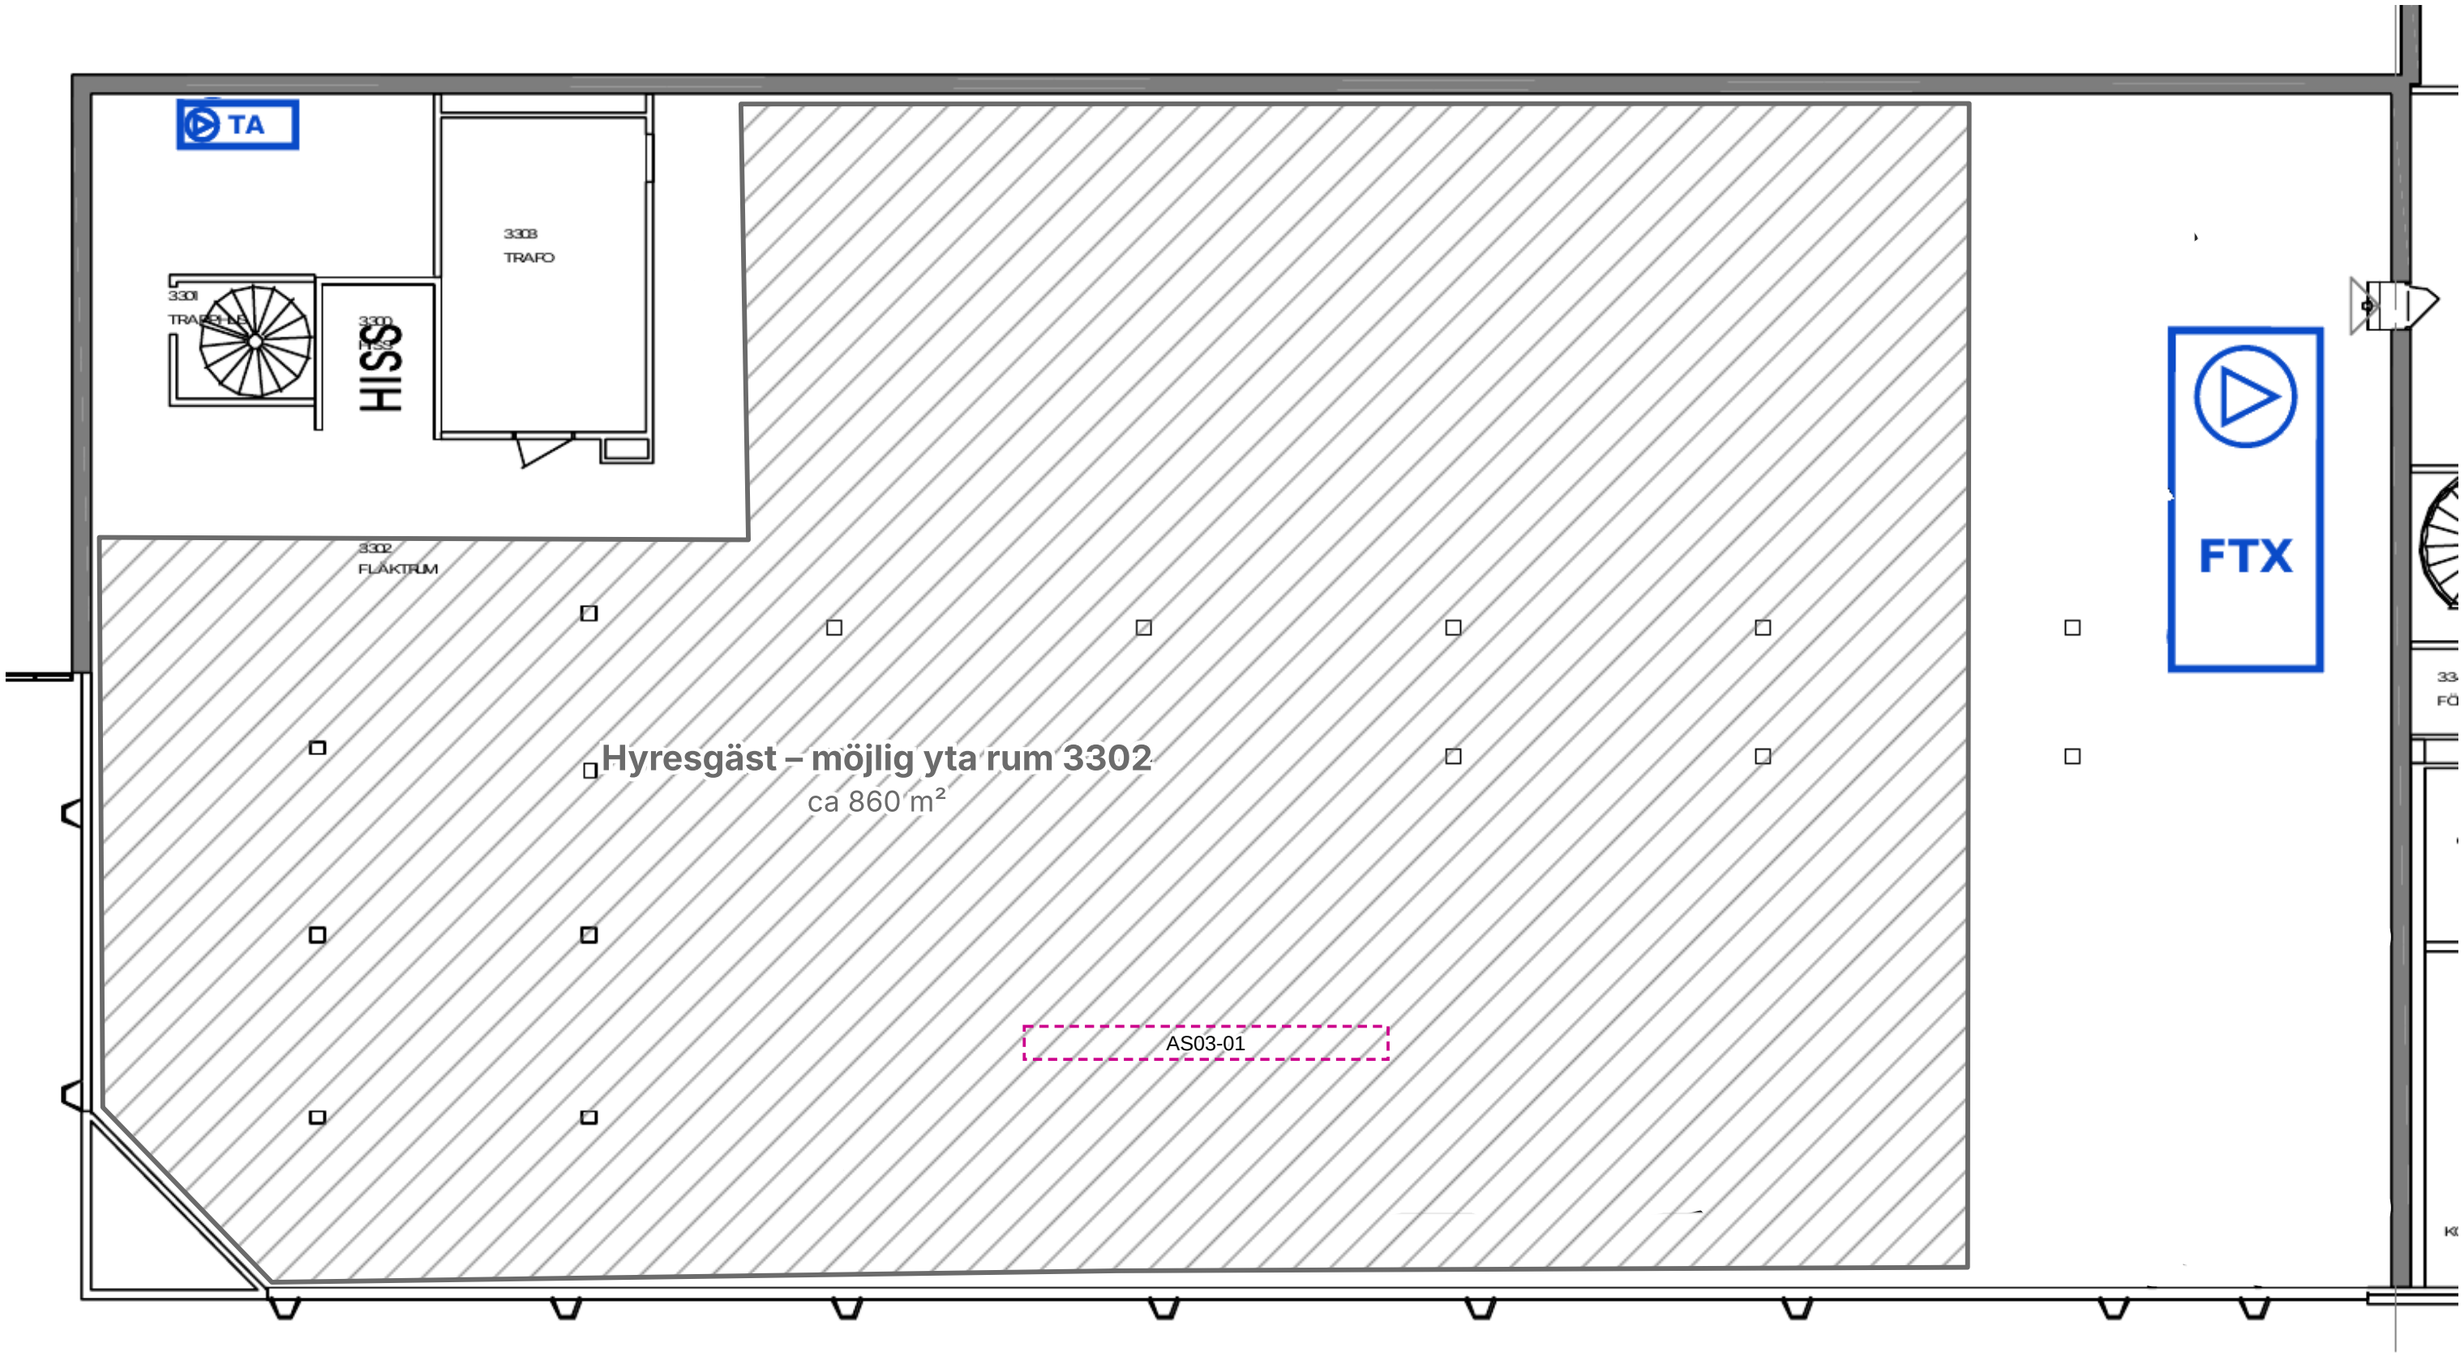

Hyresgäst – möjlig yta rum 3302 – ca 860,1 m²