




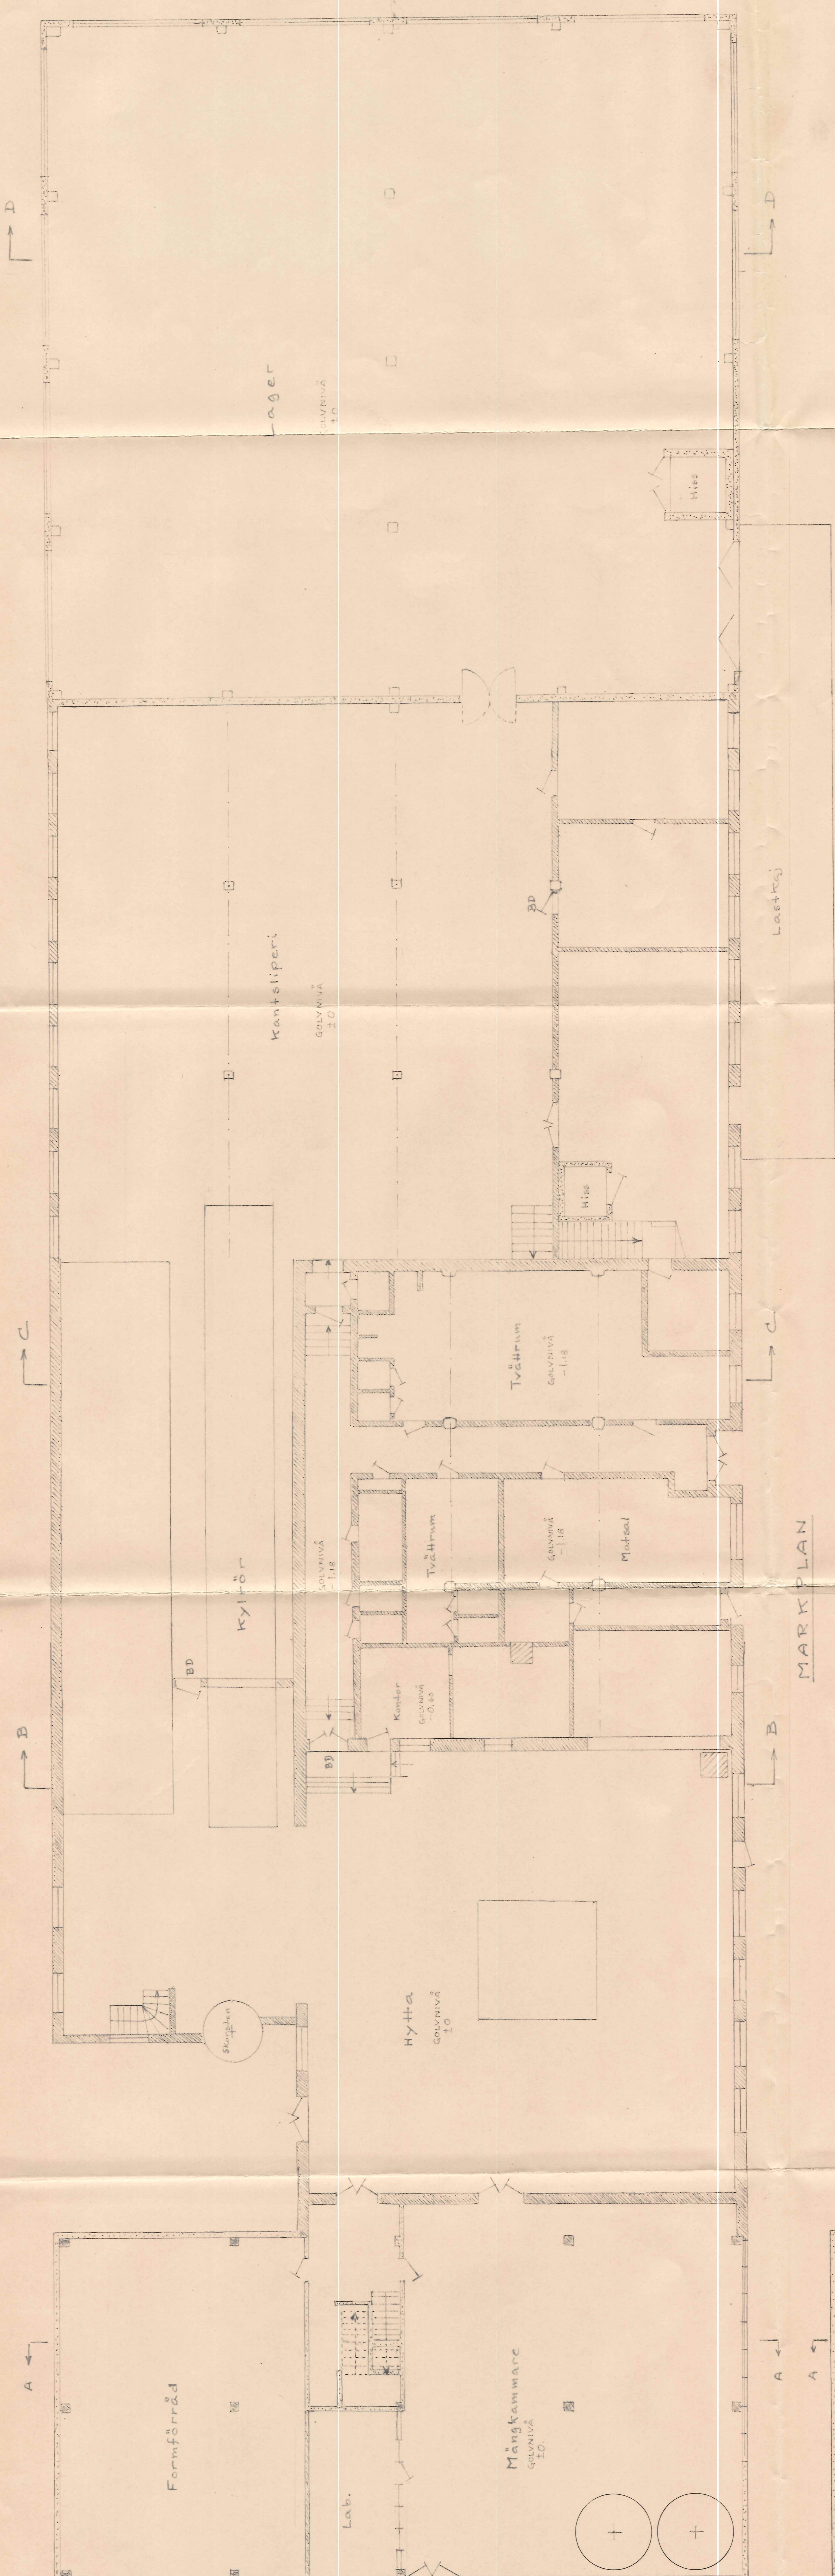


MARK PLAN

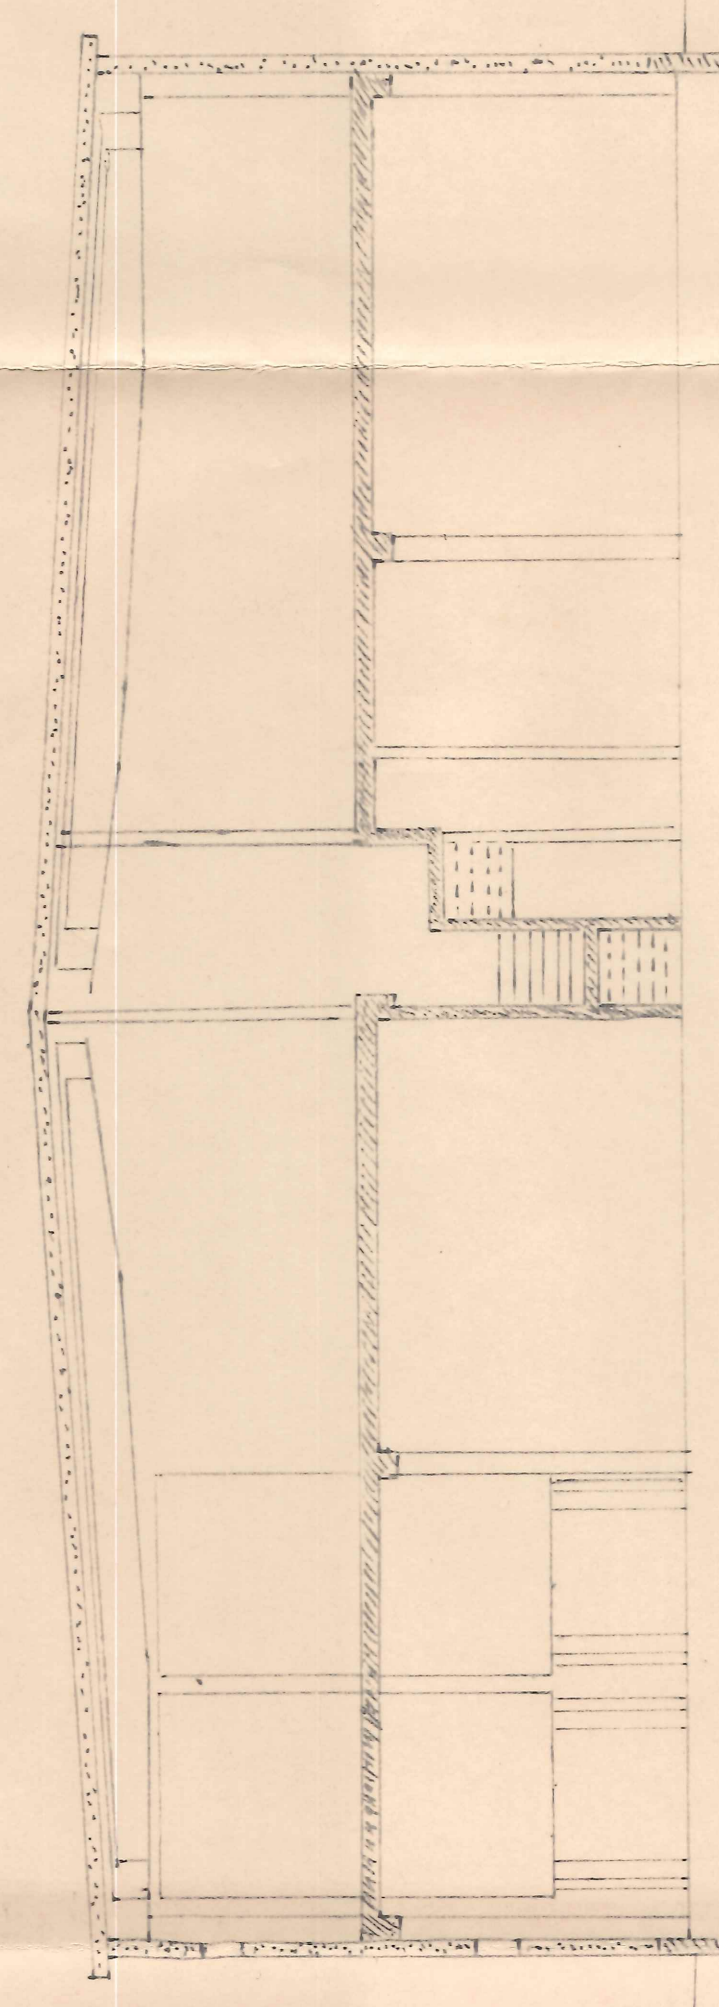

SEKTION A-A

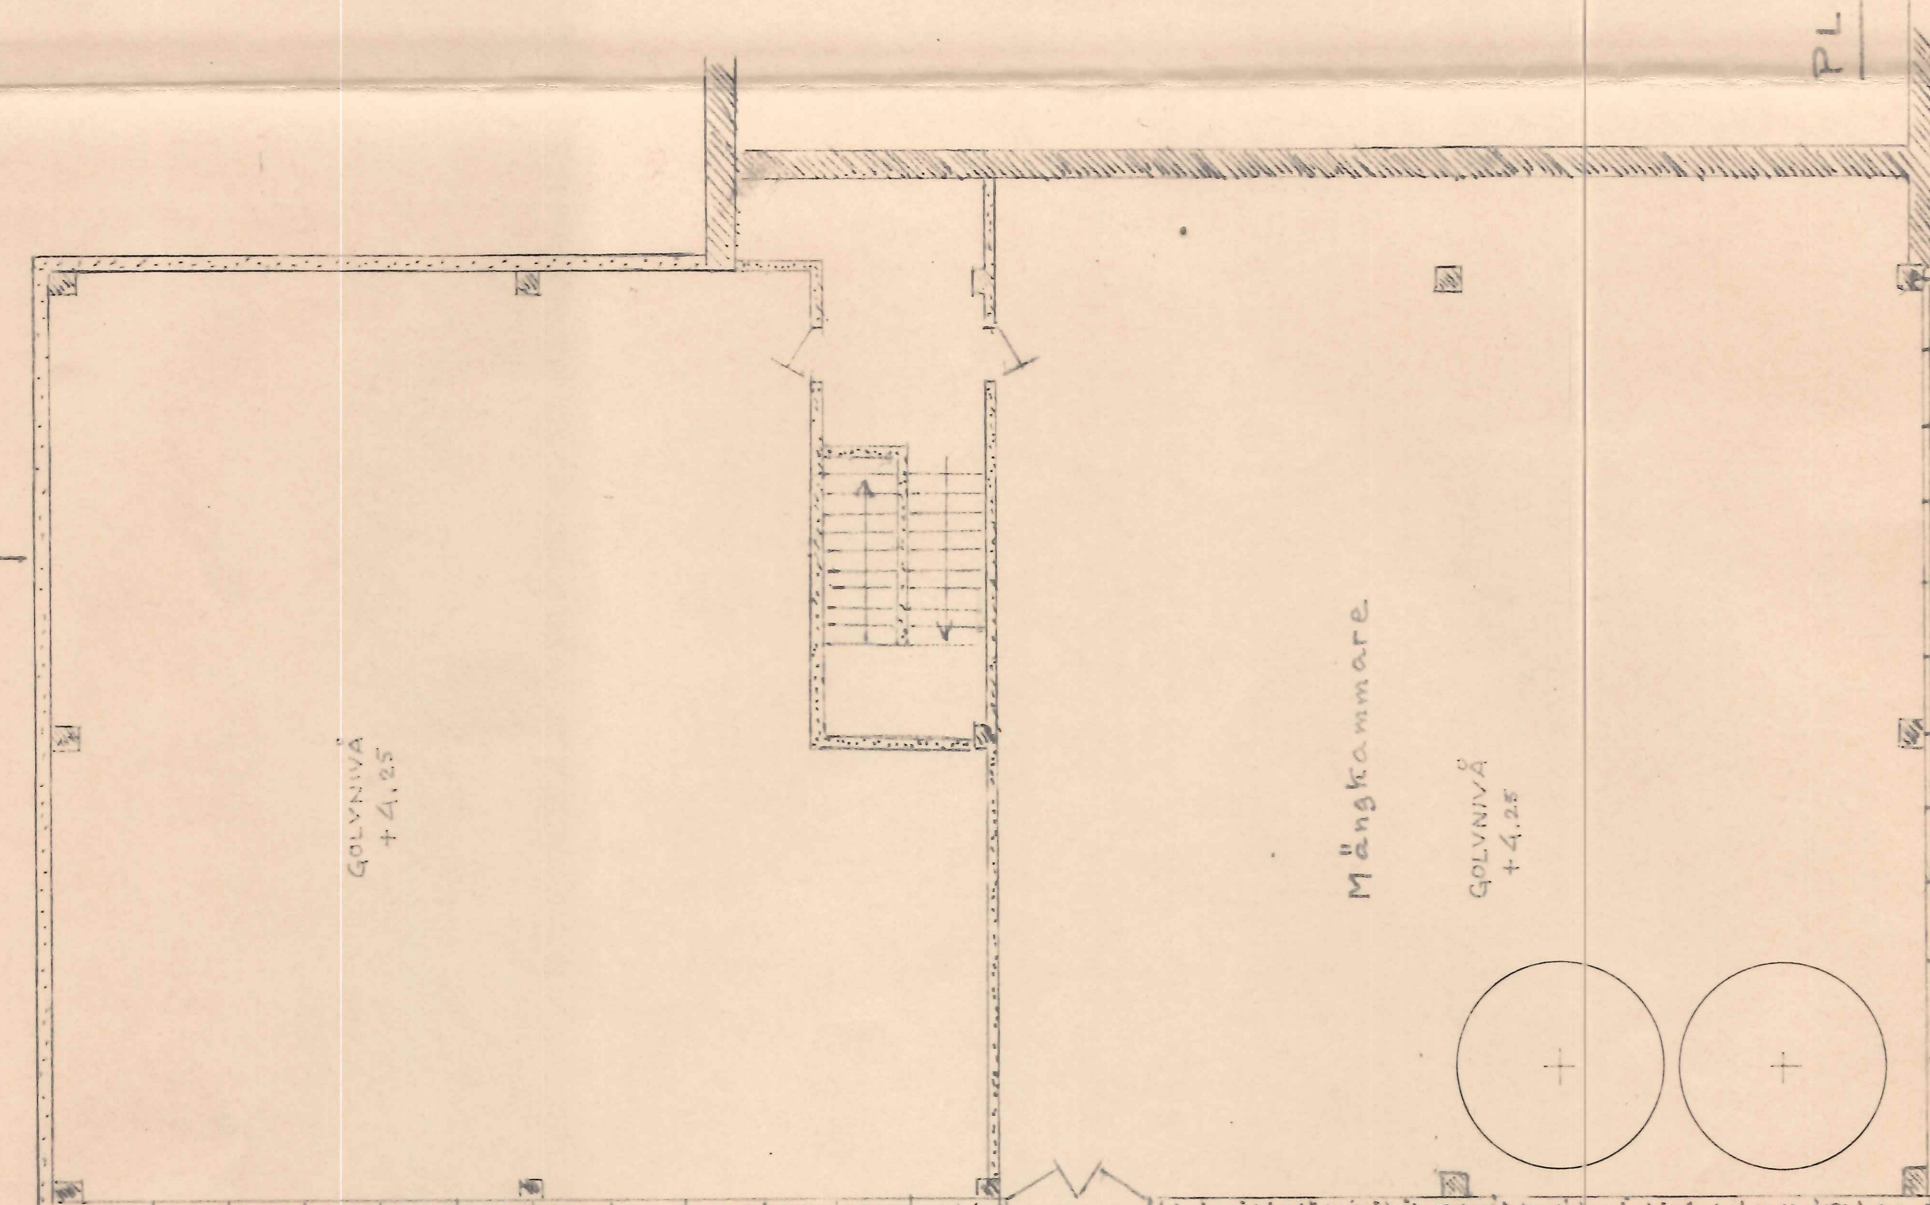

PLAN VÅN 1 TRP.

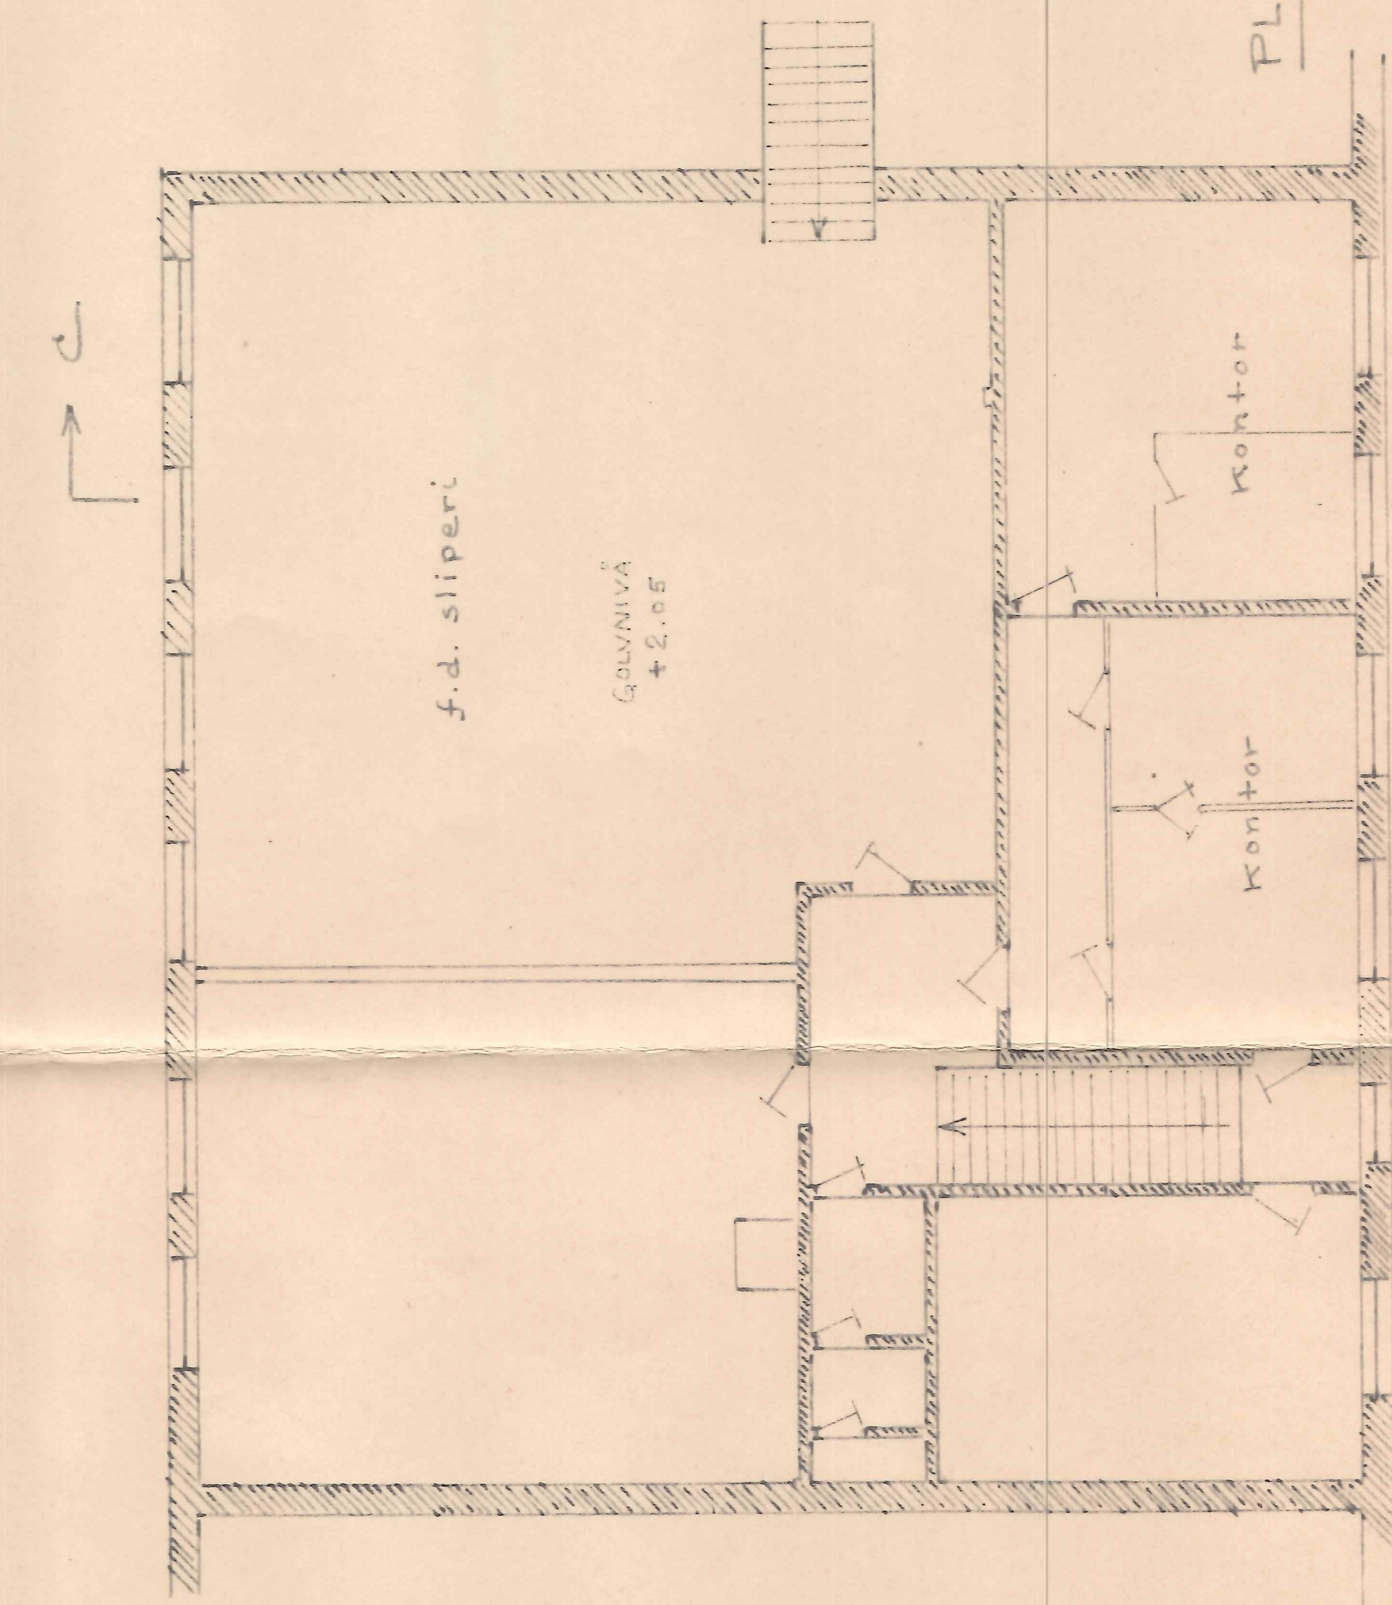

PLAN VÅN 2 TRP.

76 08 26.
237/76

ÅLGHULTS GLASBEUK		MARKPLAN ÖVERPLAN		SEKTION	
UPPMÄTNINGSRITNING		TÄGE FLEETWOOD		R. 444	
DATUM	SKALA	Kontroll ingesläppt		Tel. 0481.51004	
74-05-05	1:100				