




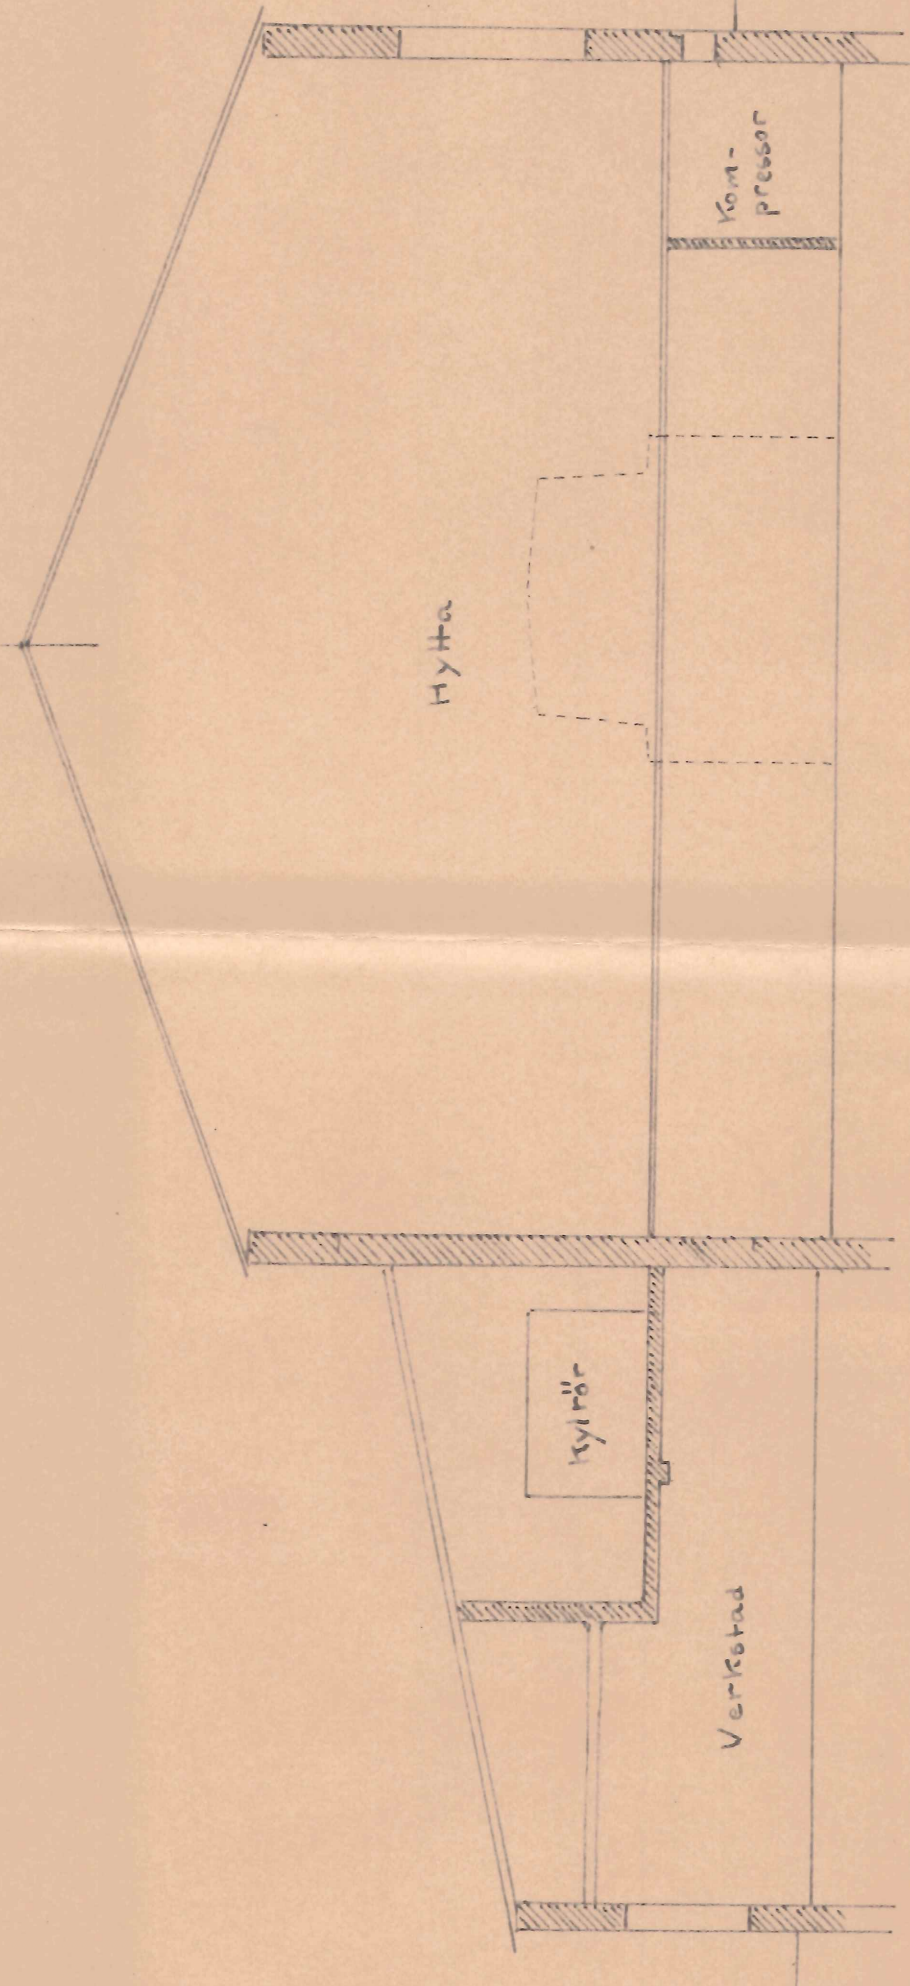

SEKTION B-B

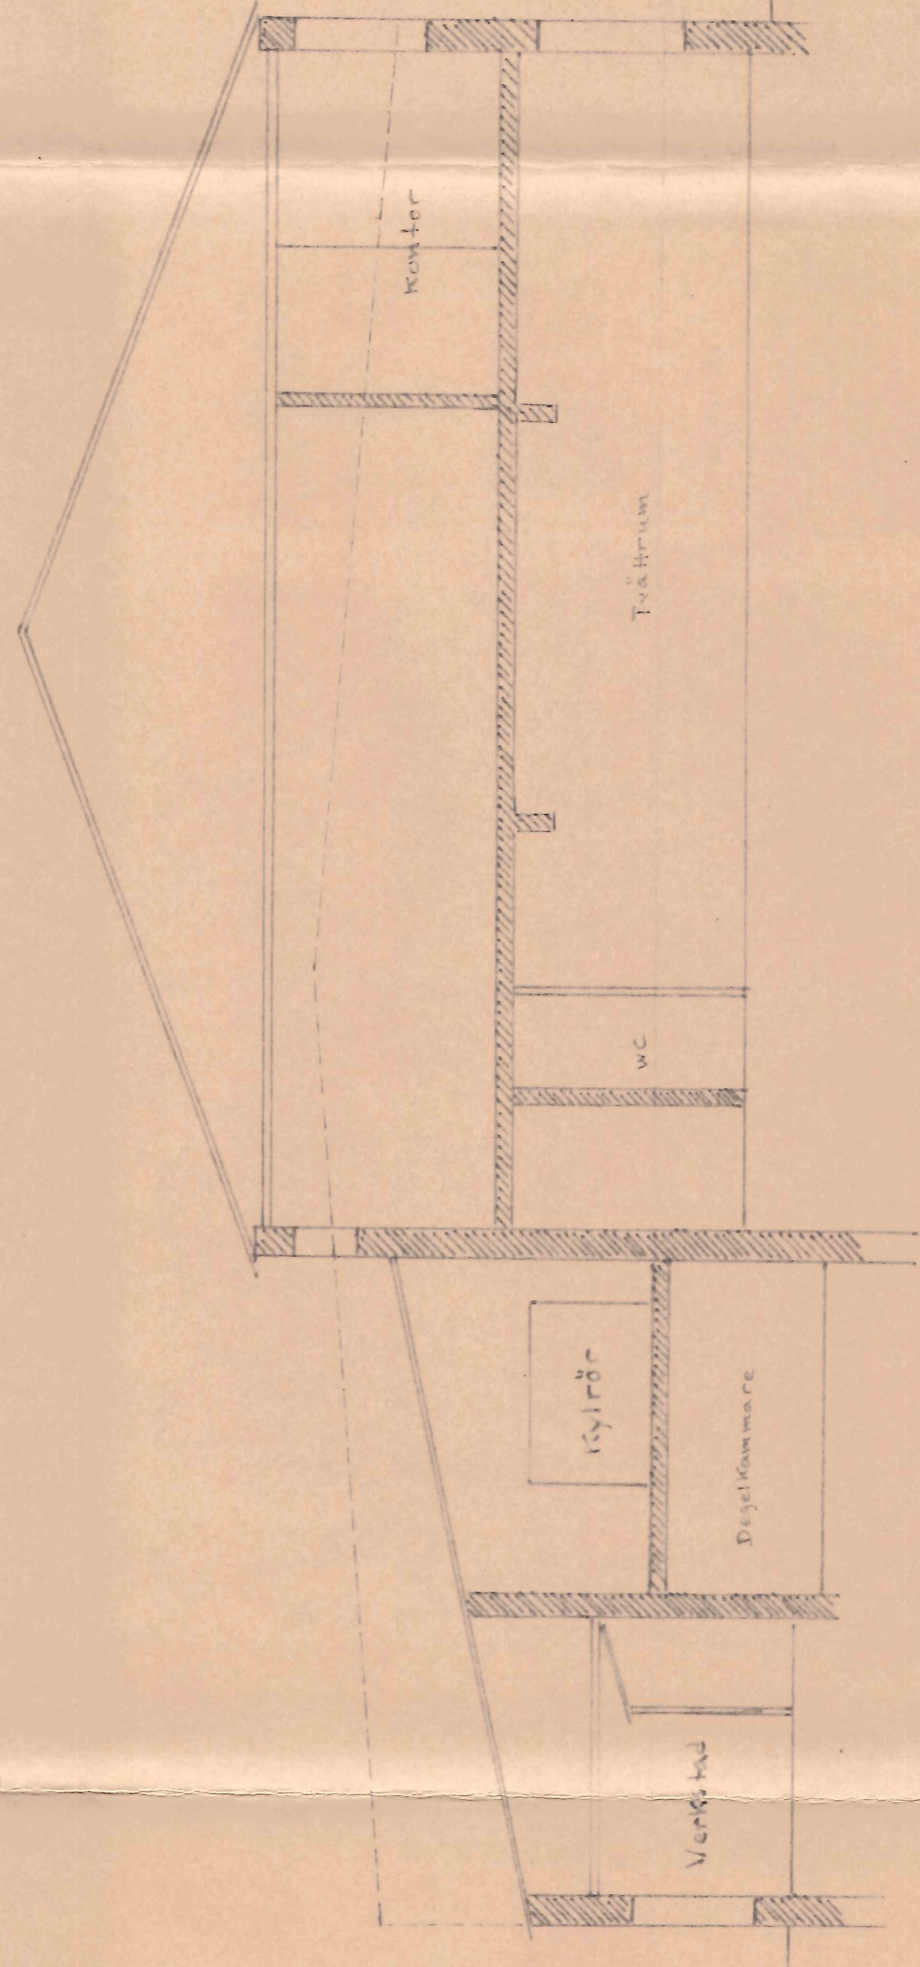

SEKTION C-C

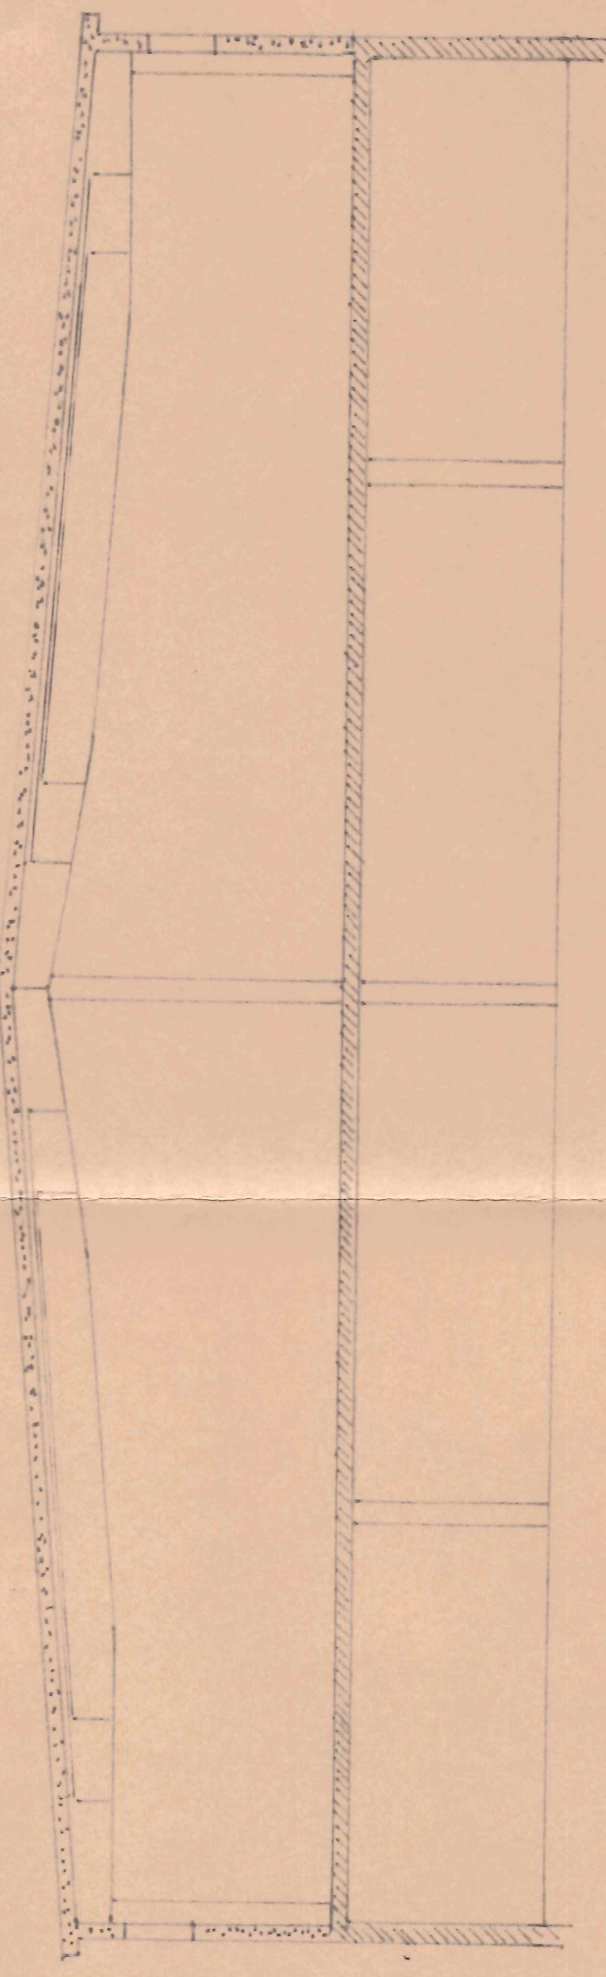

SEKTION D-D

76 03 26
23/7 76

ÅLGHULTS GLASBEUK			
UPPMÄTNINGSRITNING		KÄLLARPLAN	
SEKTIONER		SEKTIONER	
DATUM	SKALA	TÄG	FLEETWOOD
7/4-05-05	1:100	Konsult	ingehör
			Ruda
			Tel. 0498/31004