




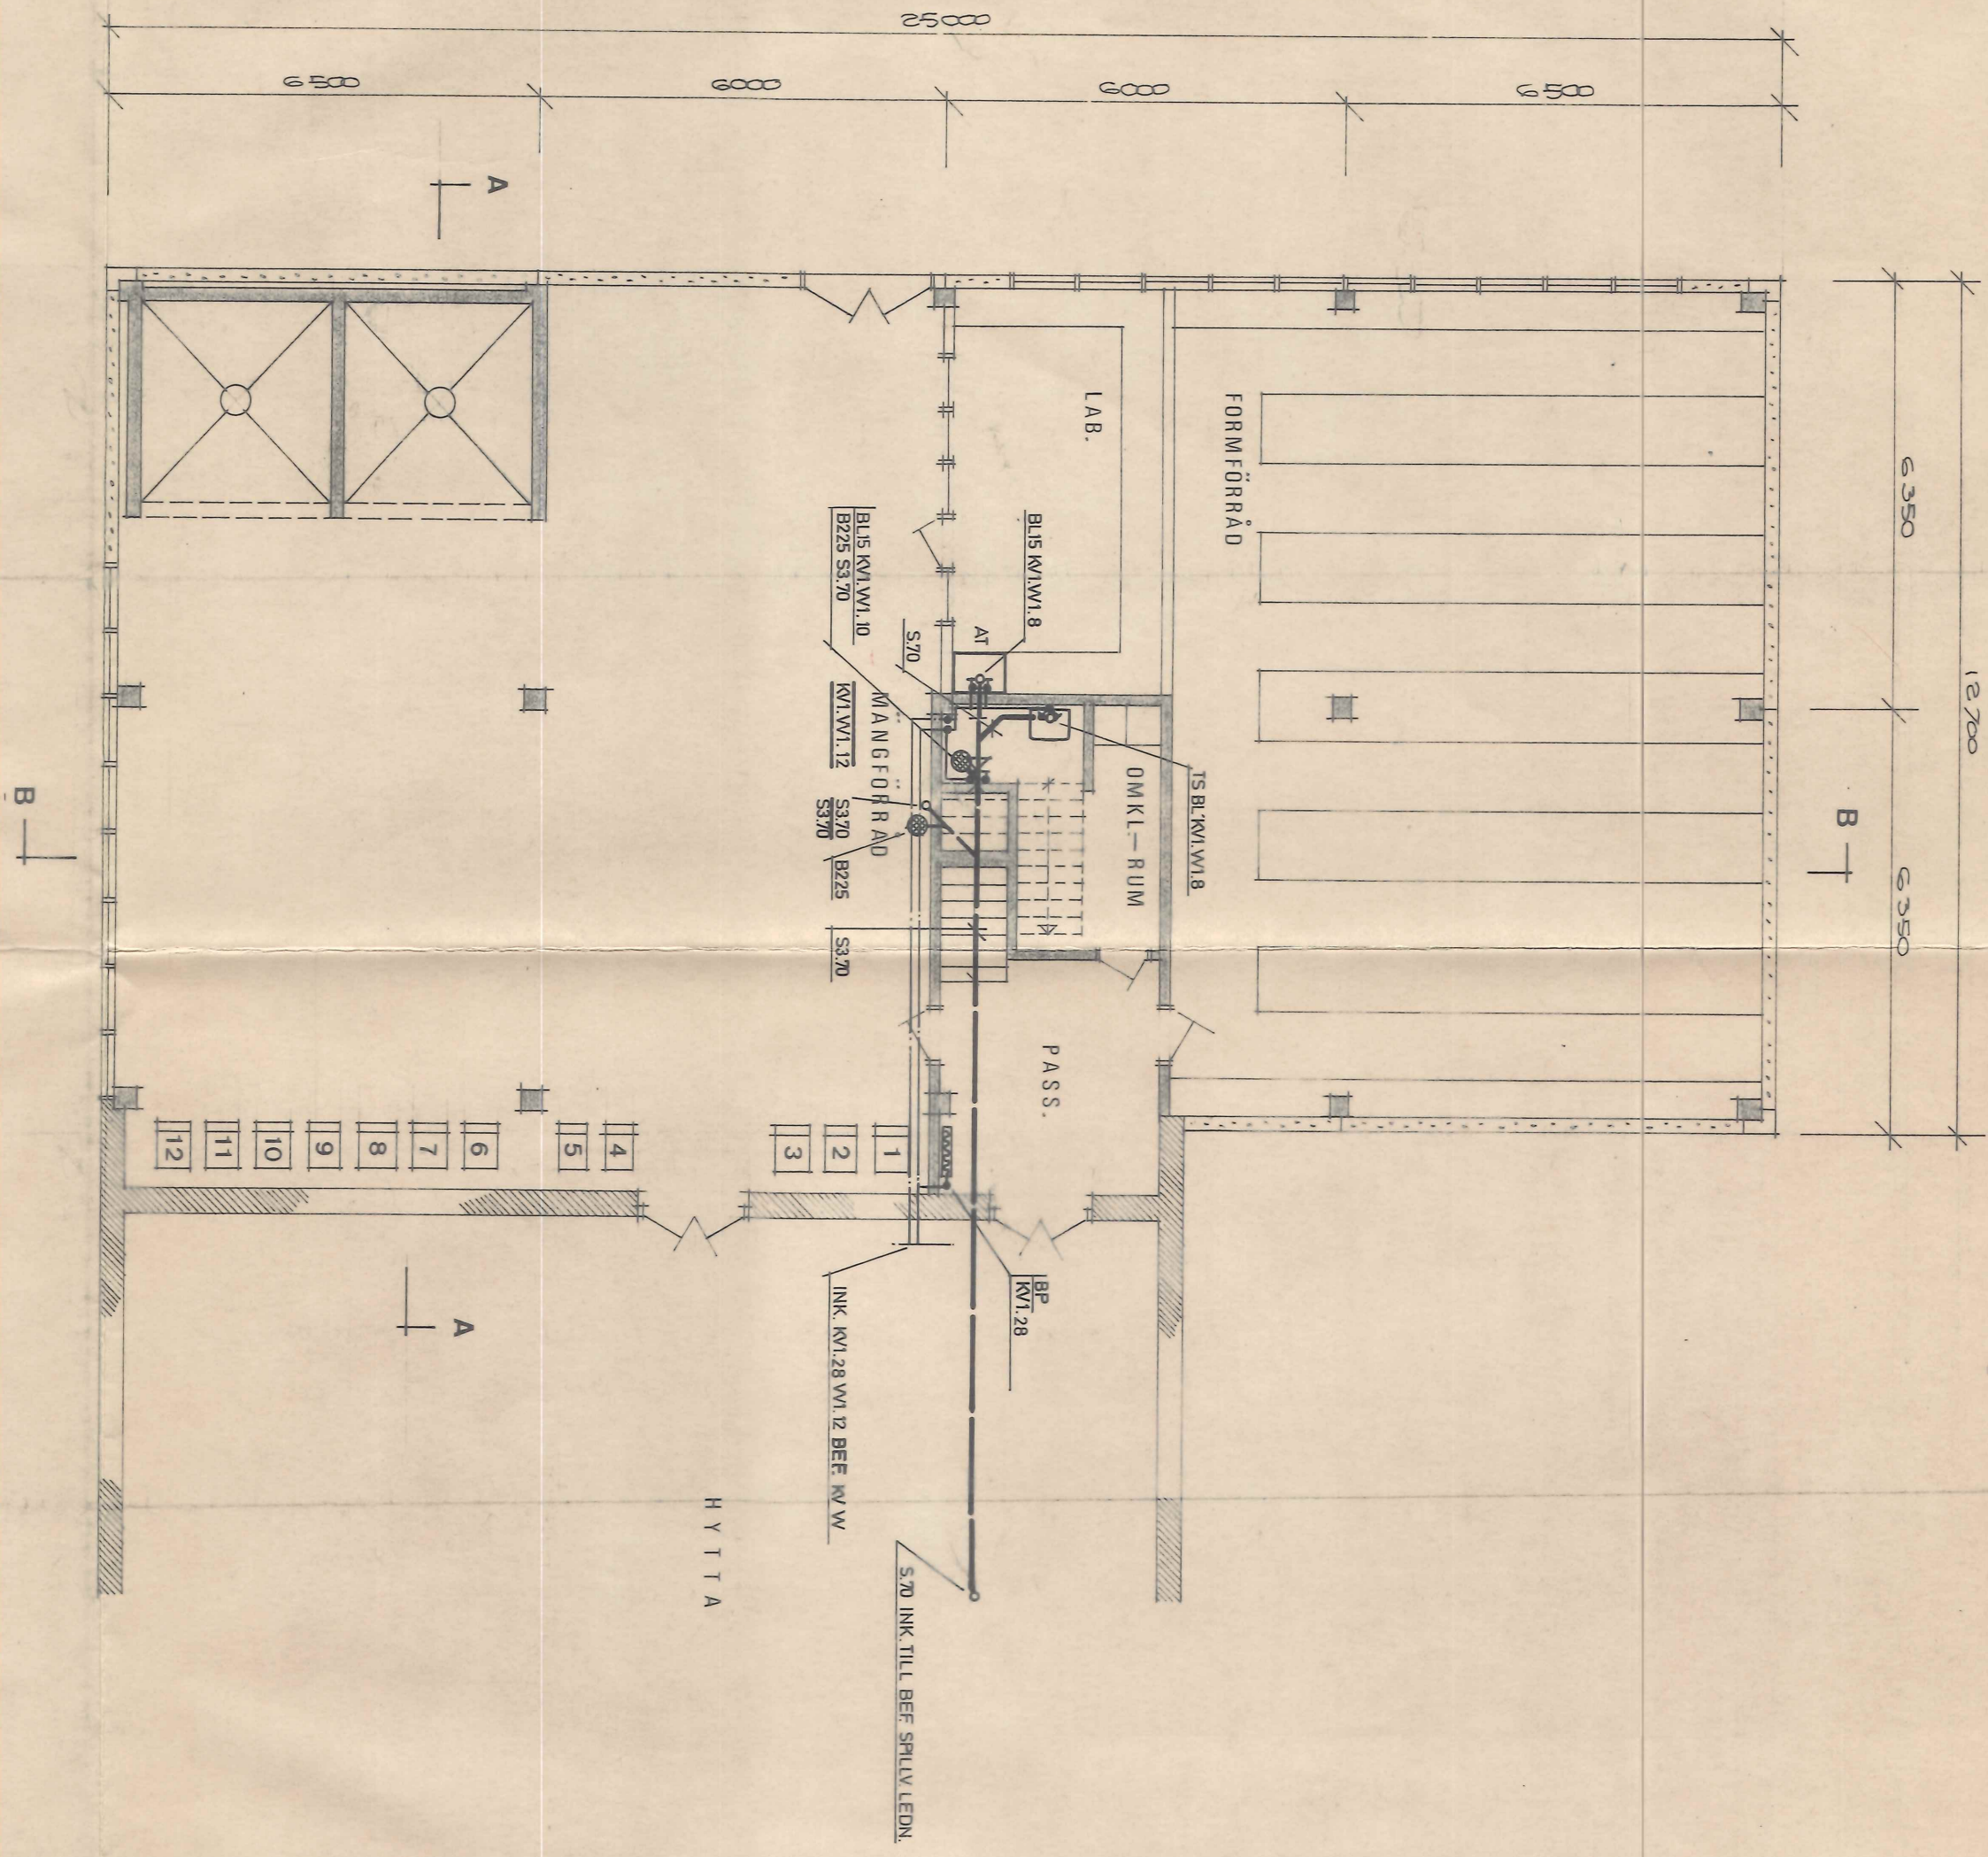


PLAN AV 1. ETG

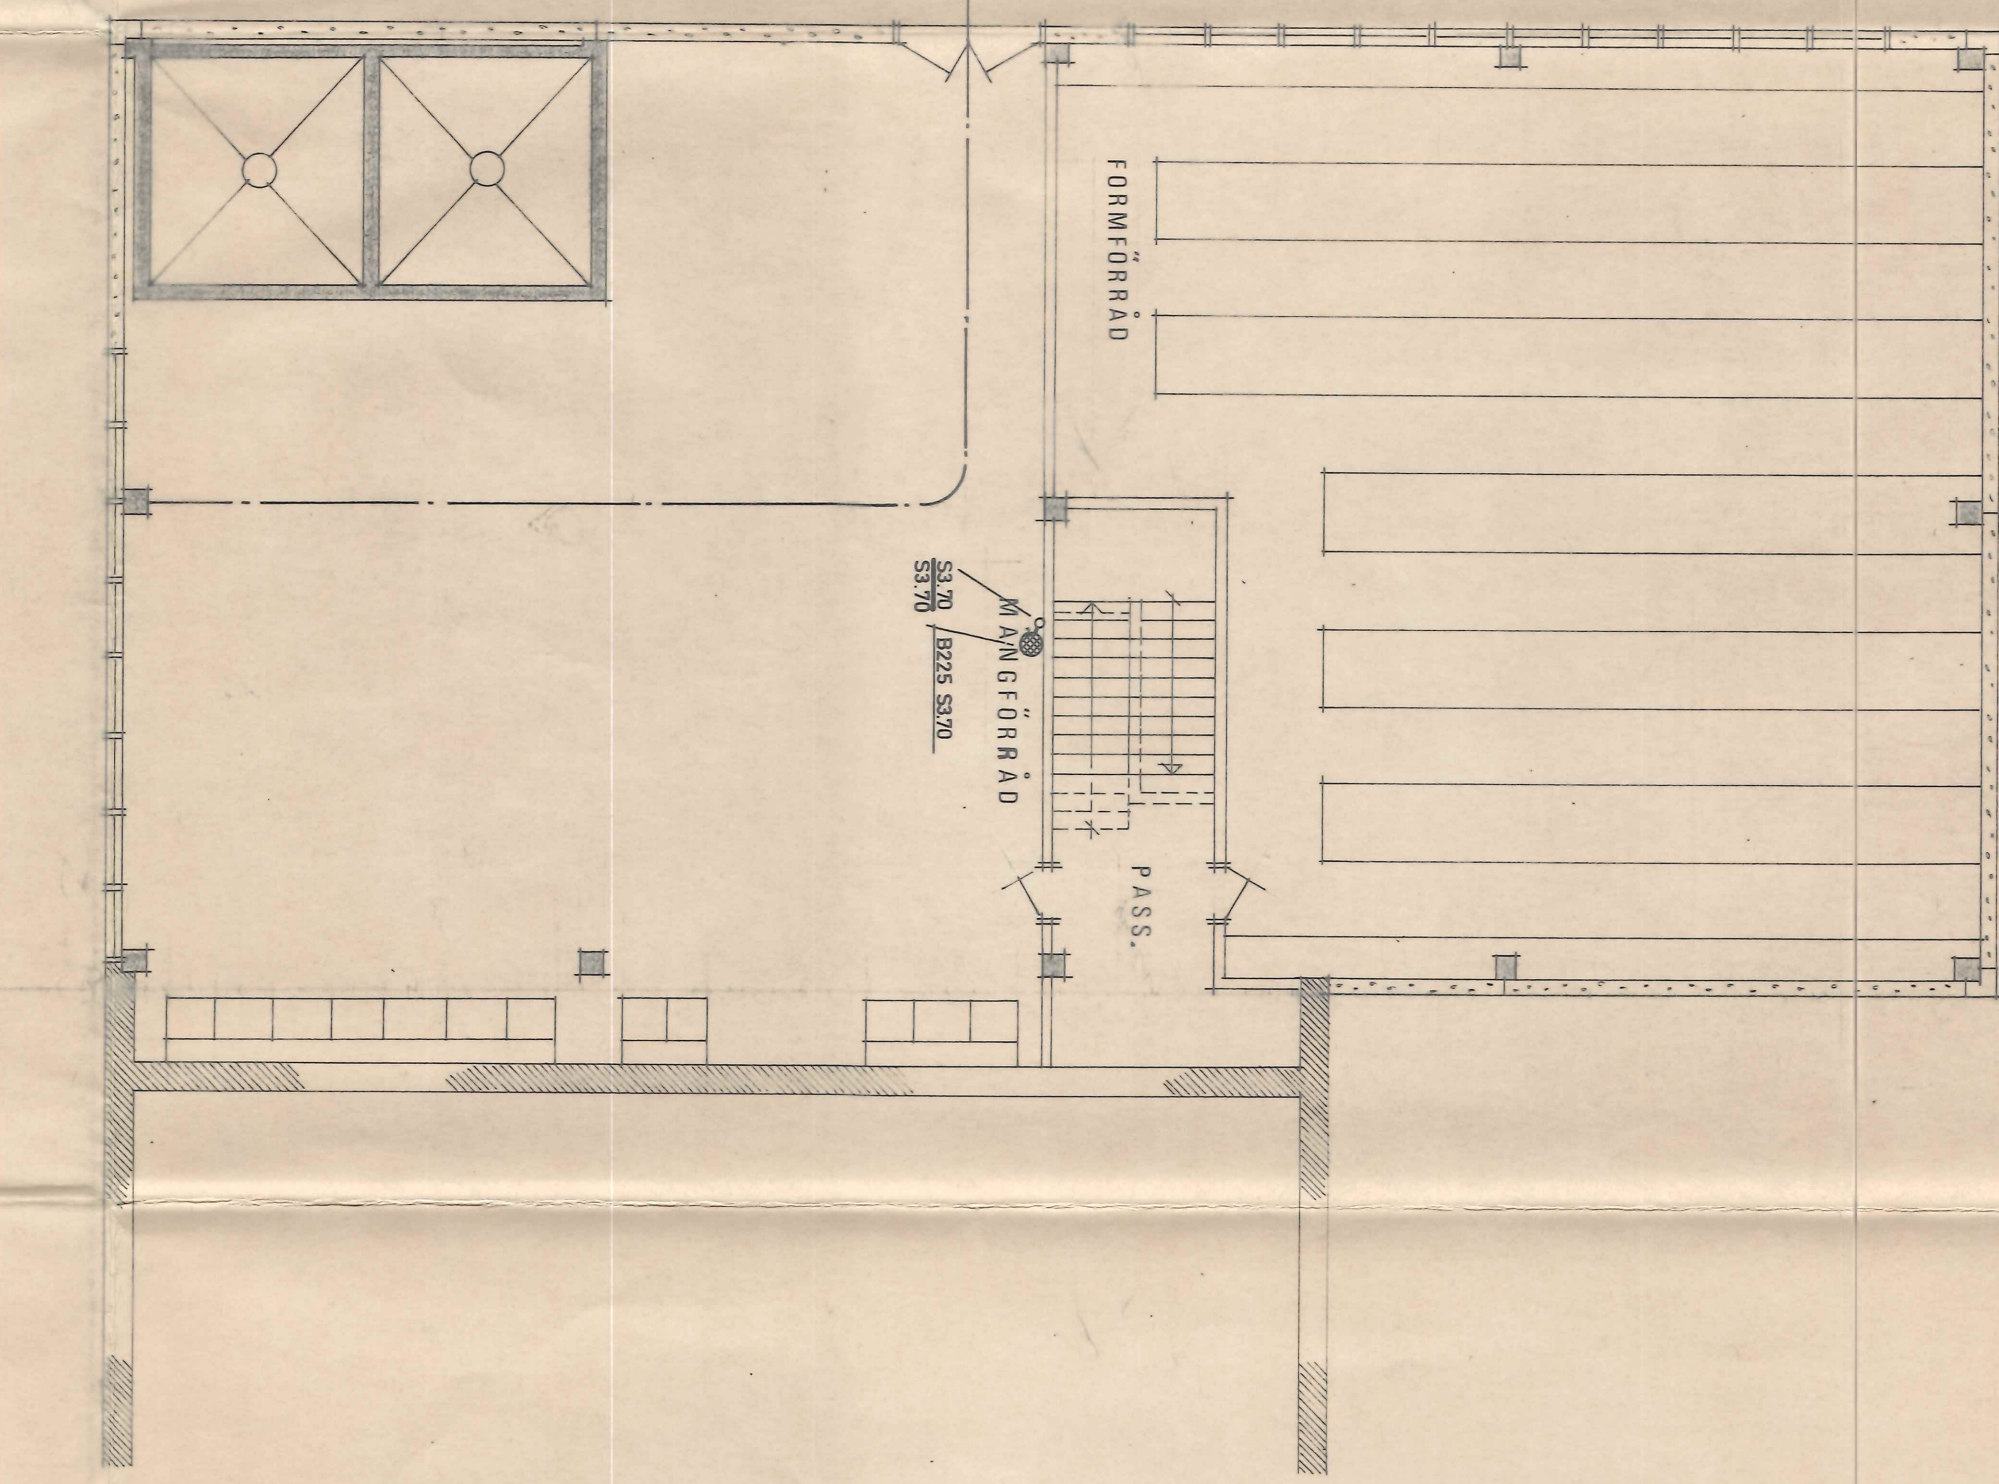


PLAN AV 2. ETG

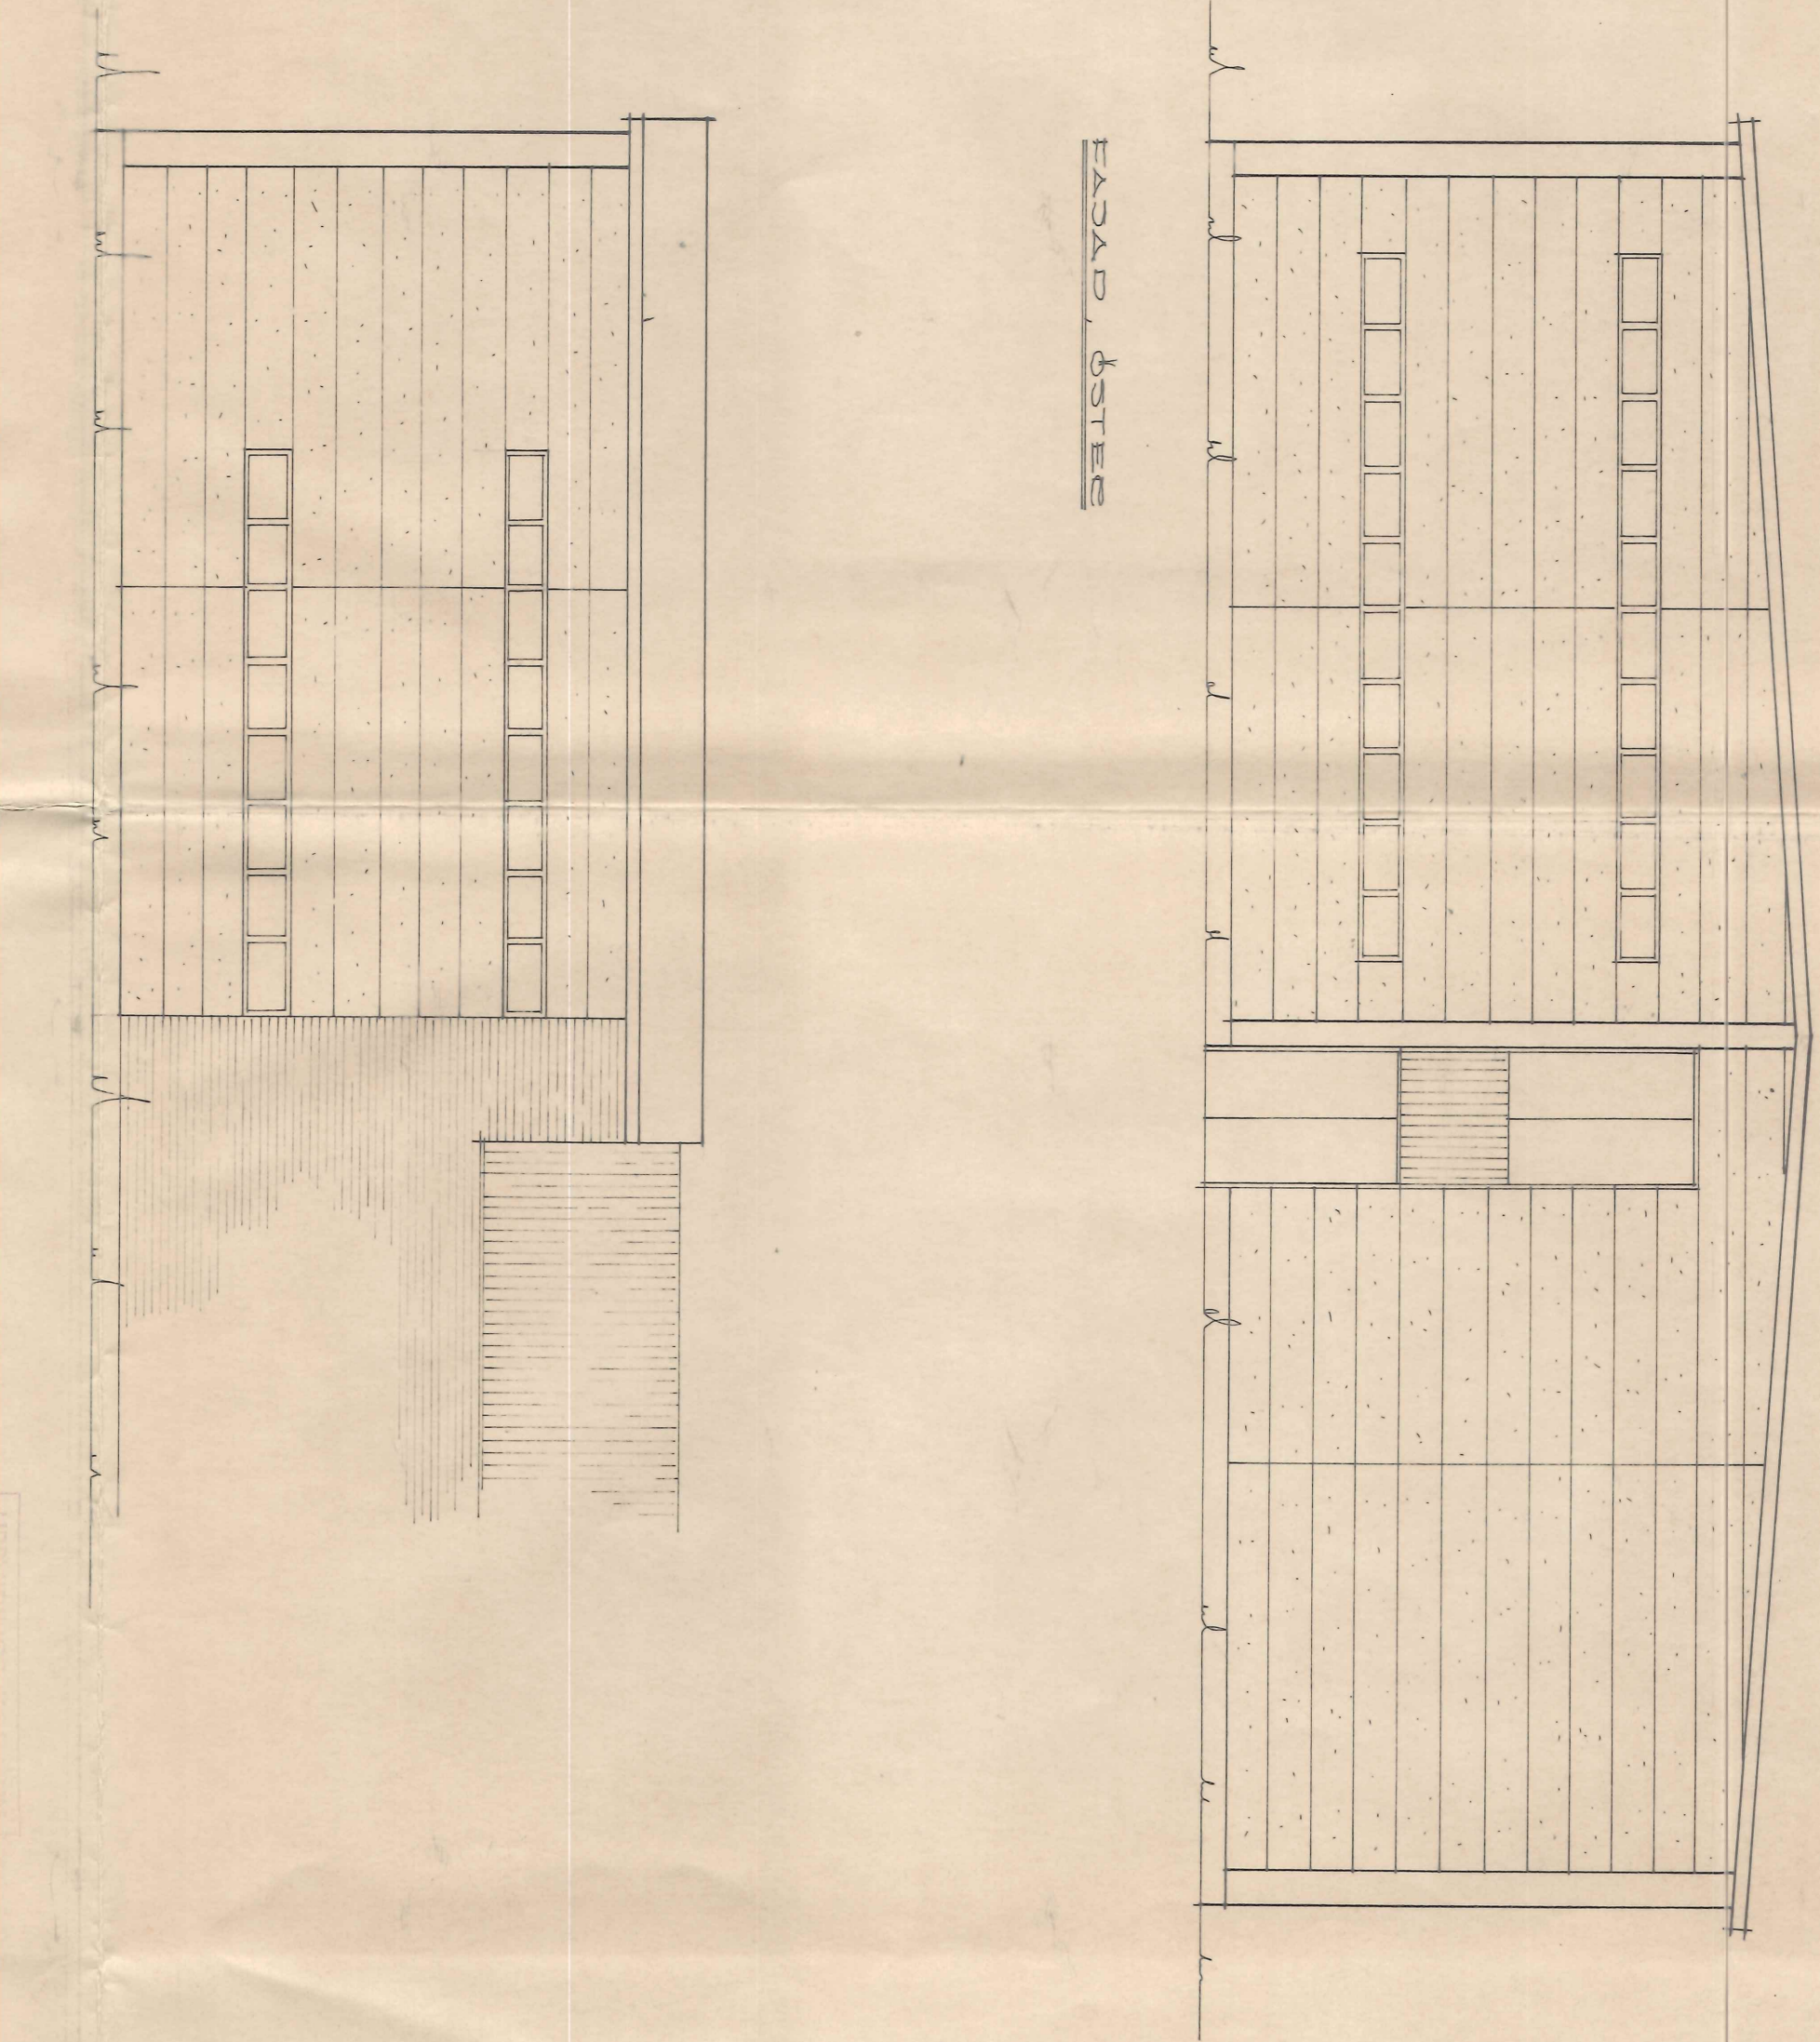


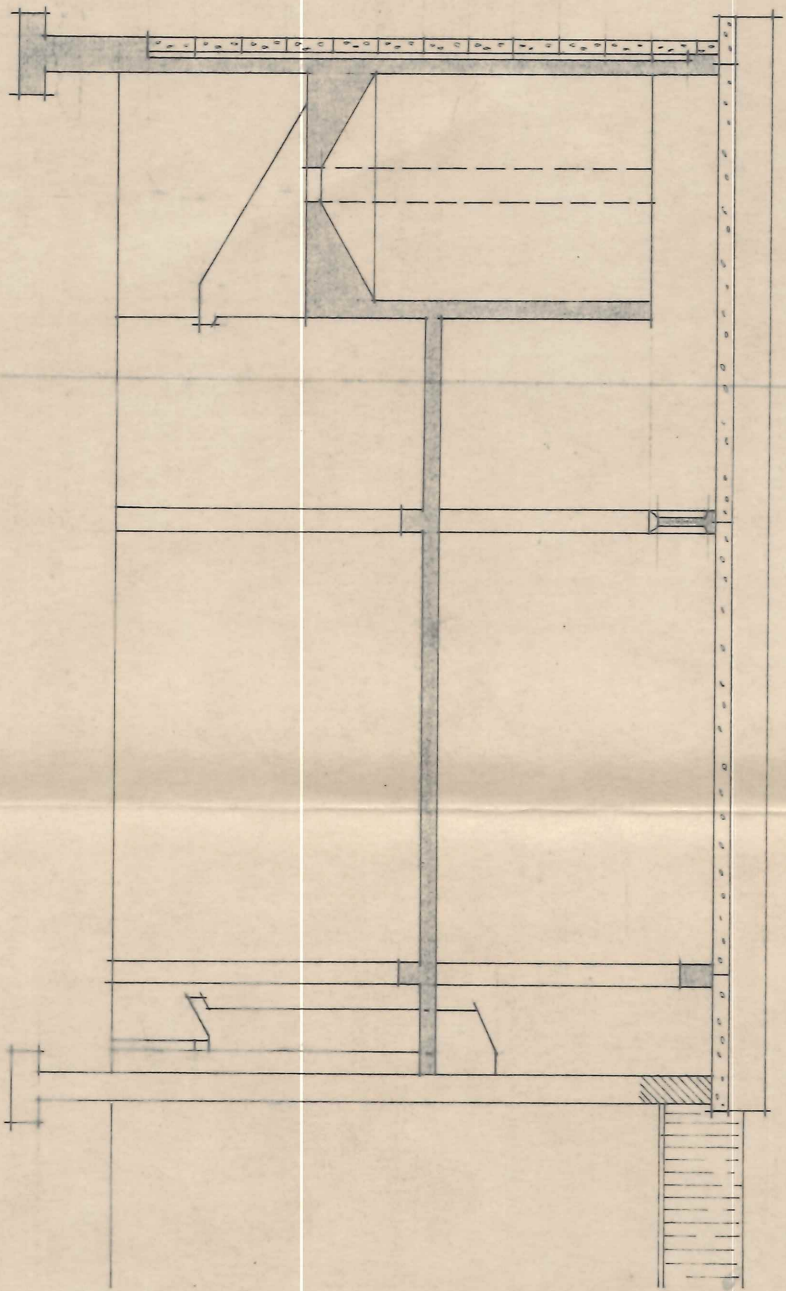


SECTION A-A

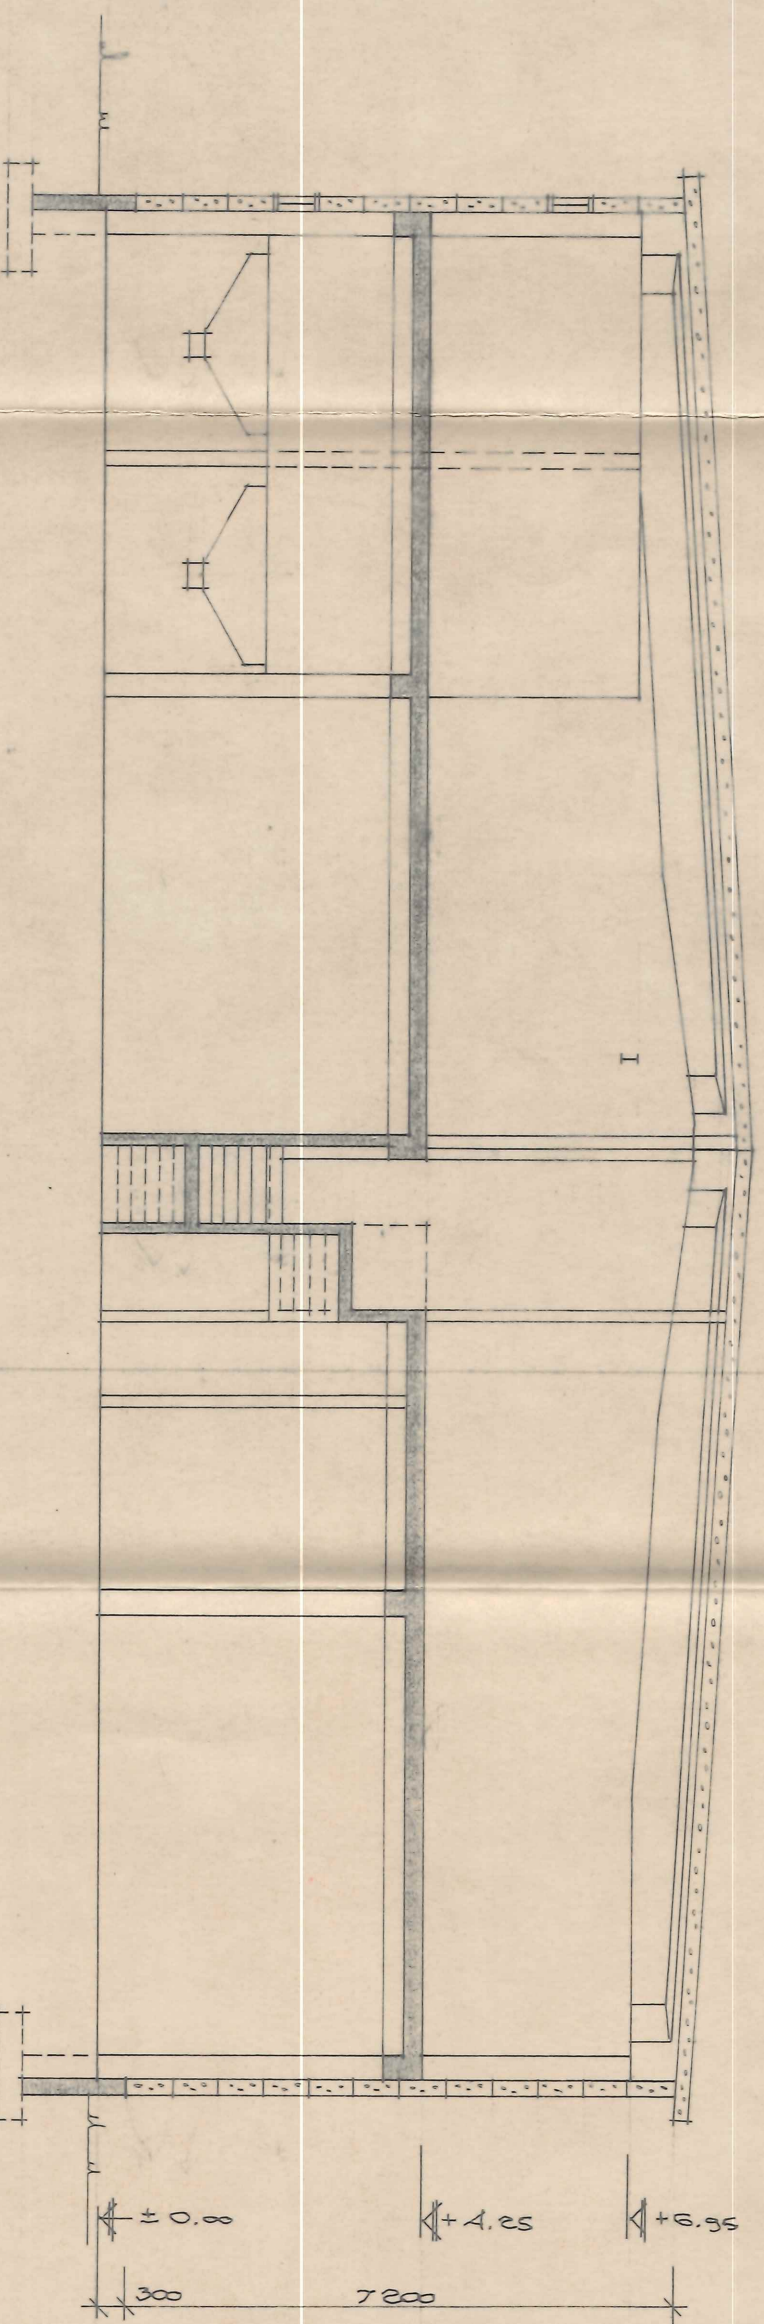

SECTION B-B

FACAD, NÖRRE

29. 05. 73
Dnr. 58/73

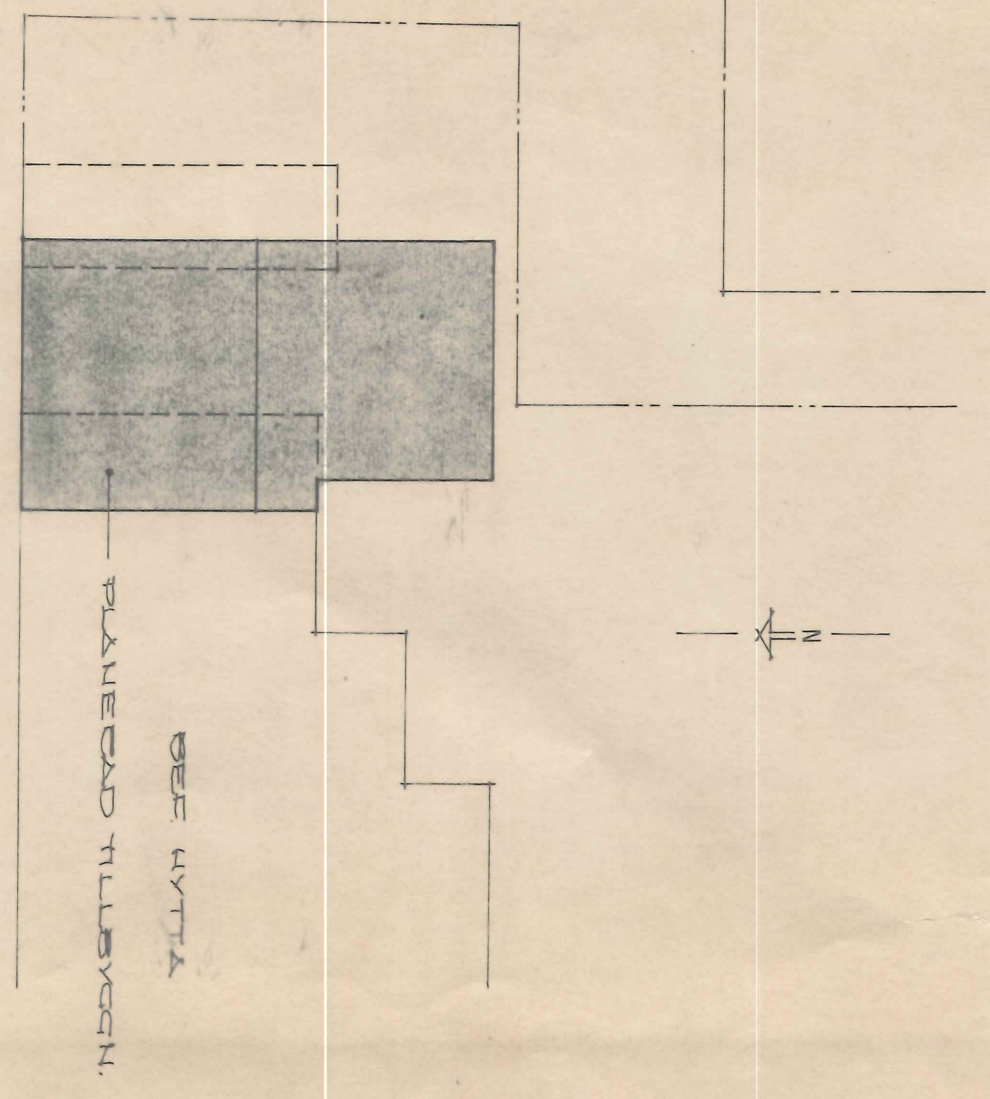

VA-GRANSKAD
ENL. 8.26 b.s.
GRANSKINGSBLAD
UTAN ERMÄNNAN
TEKNISKA ANV.
DEN 20.06.73
AV 0.000/8


SANITÄRA INSTALLATIONER
ÅLGHULTS GLASSBUC AB
TILLYGGEN 73
HÅNG-ÖCH FÖRBYGGELSE
Obj. nr. Rinn. nr. Rinn. nr. Rinn. nr.
1 1 1 1
M. Hultmans Byggnads AB
Nybro län, 140 60