


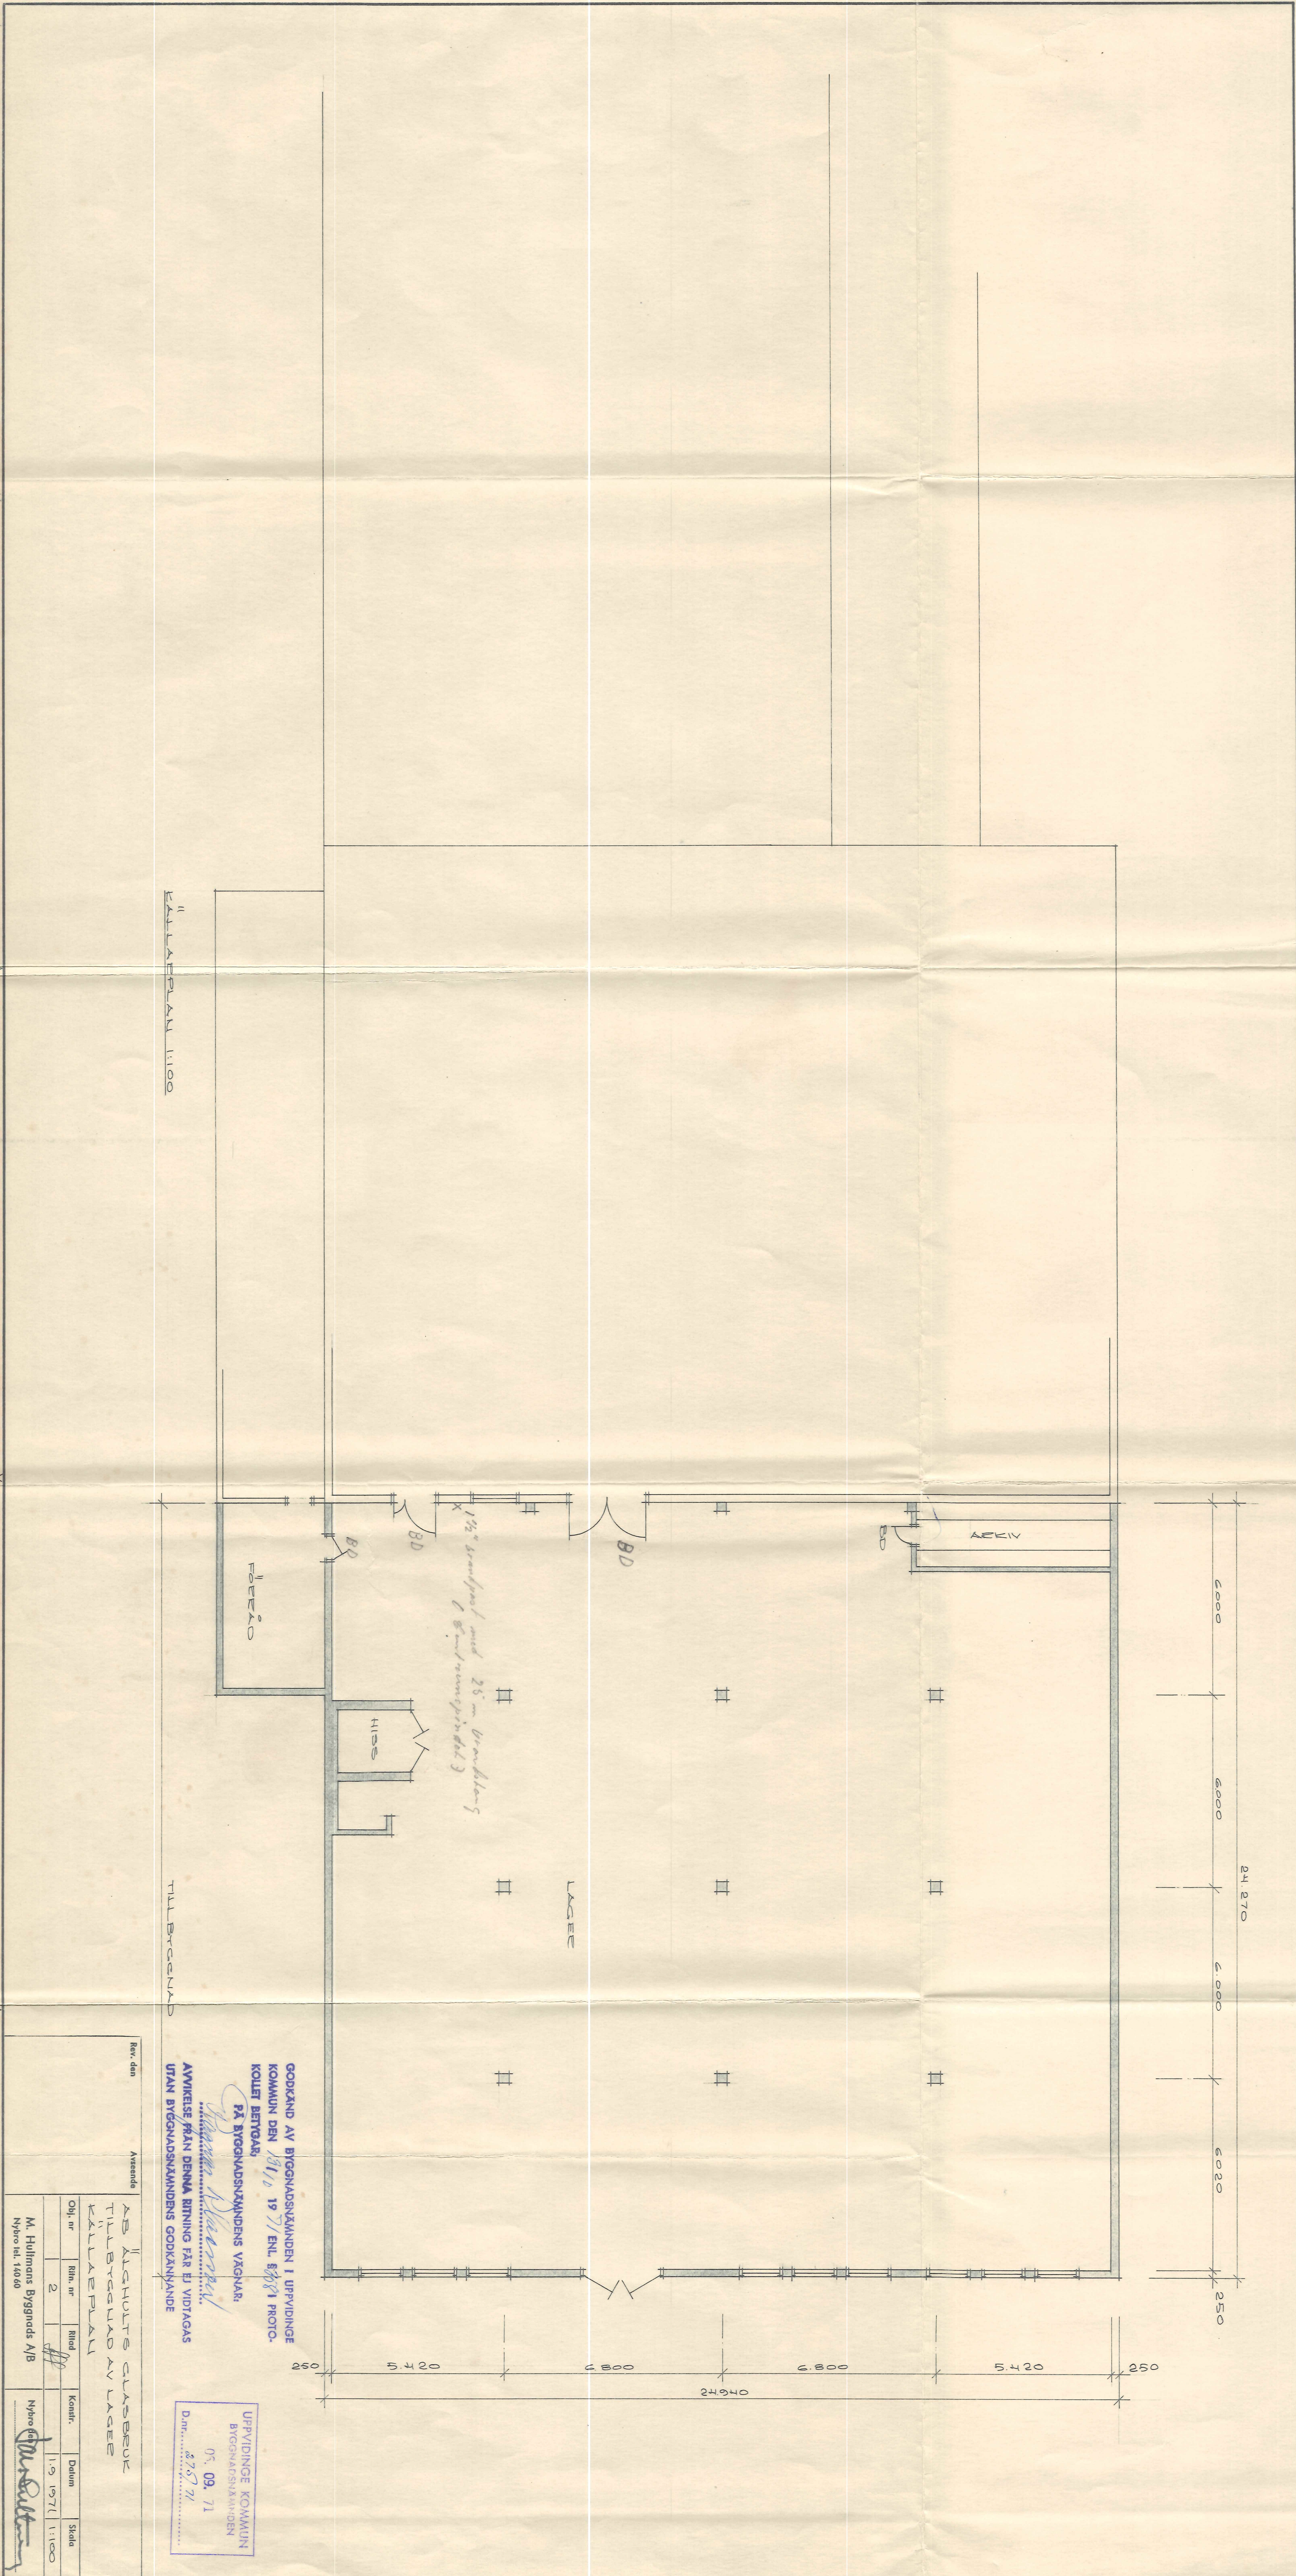

GODKÄND AV BYGGNADSNÄMNDEN I UPPVIDINGE KOMMUN DEN 18/10 1971 ENL. 5381 PROTOKOLLET BETYGAR PÅ BYGGNADSNÄMNDENS VÅGNAR

UPPVIDINGE KOMMUN BYGGNADSNÄMNDEN 09. 09. 71 Dnr. 2787/71

Rev. den

Ärendet

AB ÅLGHULTS GLASSBOK				
TILLBYGGNAD AV LAGER				
KALLAERALL				
Obj. nr	Ritn. nr	Ritad	Konstr.	Datum
2	2	11/9 1971	1:100	
M. Hultmans Byggnads AB				
Nybro tel. 140 60				