



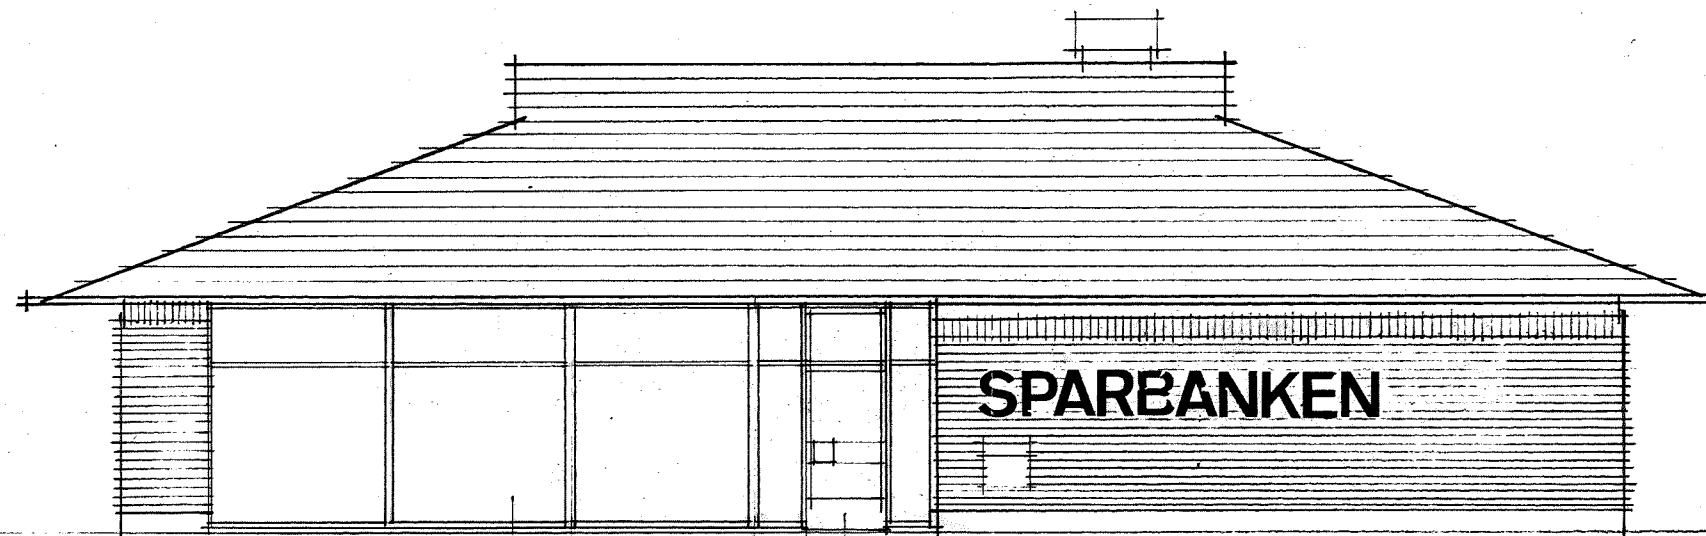


FASAD MOT ÖSTER

FÖNSTER FLYTTAS HIT

ENTRÉPARTI FLYTTAT

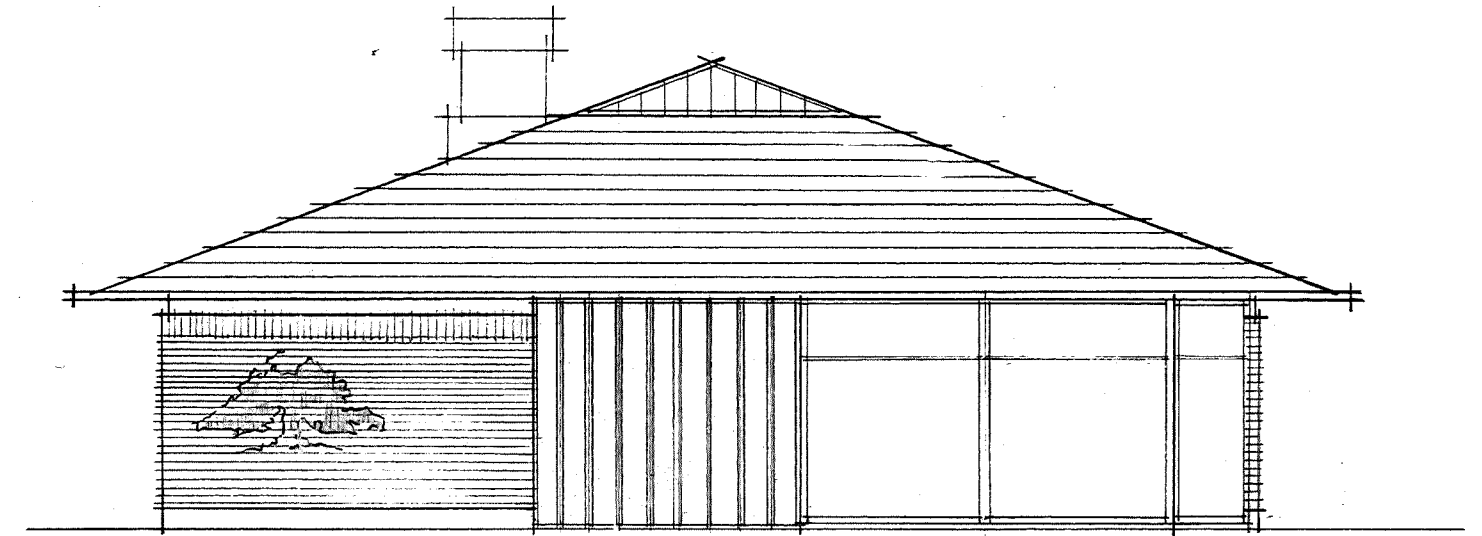


FASAD MOT SÖDER

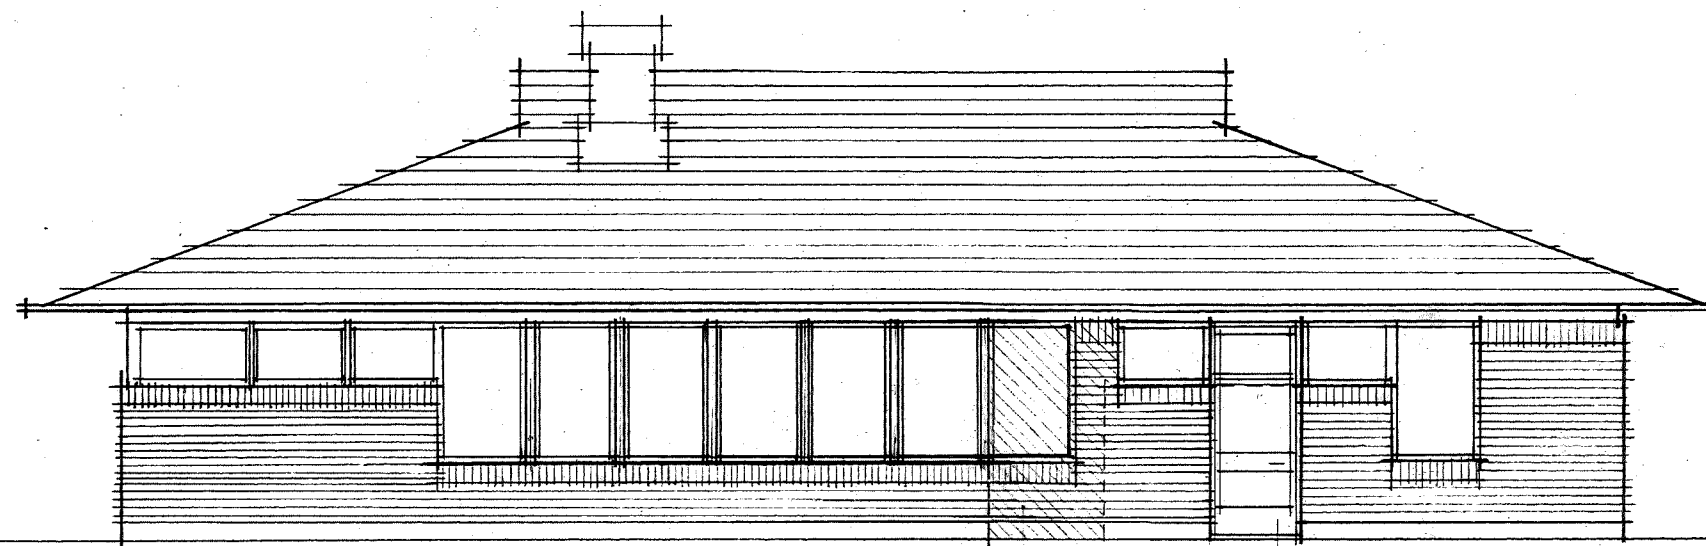

FASAD MOT VÄSTER

NYTT FÖNSTER
VÄGG KOMPL.

NY ENTRÉDÖRR

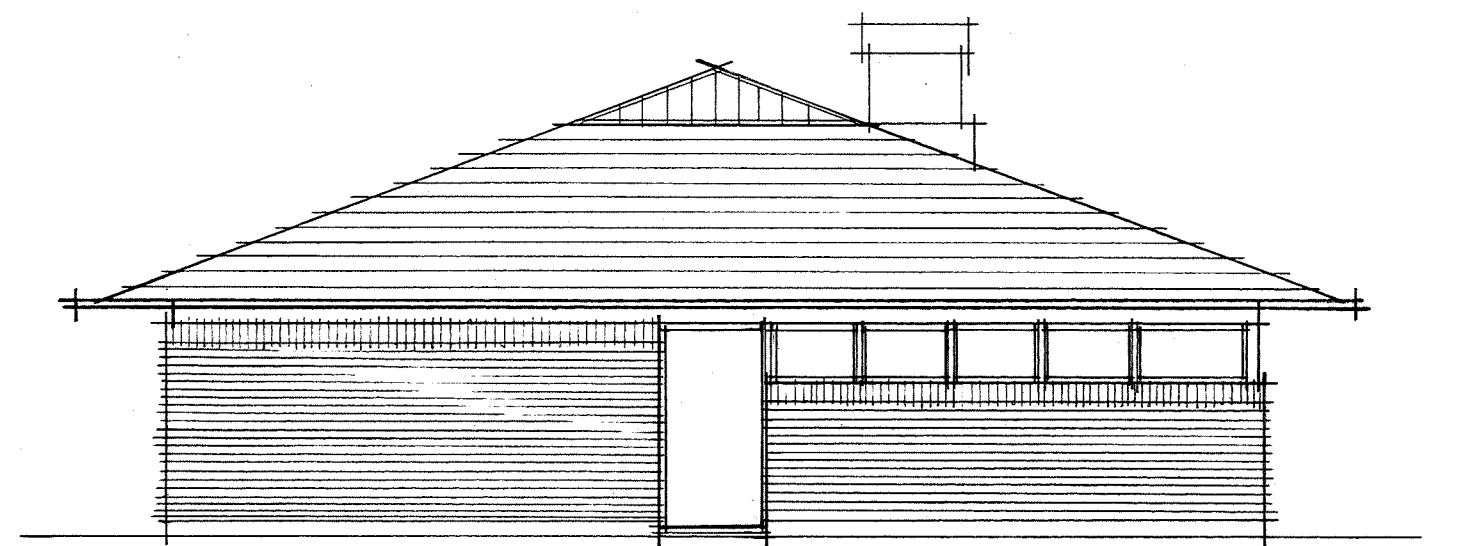

FASAD MOT NORR

84. 01. 02.

1/84

BEFÄLLNING AV EIGNADSNÄMNDEN I UPPSALA
DEN 19 ENL. S
FÖR SÄLLGÅR
EIGNADSNÄMNDENS VÅR
TELLER
FÖR DENNA RITNING FÖR
EIGNADSNÄMNDENS GODKÄNT

REV.	ANT.	REVIDERINGEN AVSER	RIT.	DATUM
------	------	--------------------	------	-------

SAC
SPARBANKERNAS ARKITEKTKONTOR
STOCKHOLM TEL. 08-22 37 40
GÖTEBORG TEL. 031-42 04 40
MÄLMÖ TEL. 040- 740 10
JÖNKÖPING TEL. 036-16 53 25

RITAD AV
CLAESSON

HANDLÄGGES AV
DEN 1983 12 20

[Signature]

SPARBANKEN KRONAN, LENHOVDEN
KV. URET, TOMT NR 4

FASADER

SKALA 1:100

ARBETSNUMMER 4421

RITINGSNUMMER 09:2

REV.