

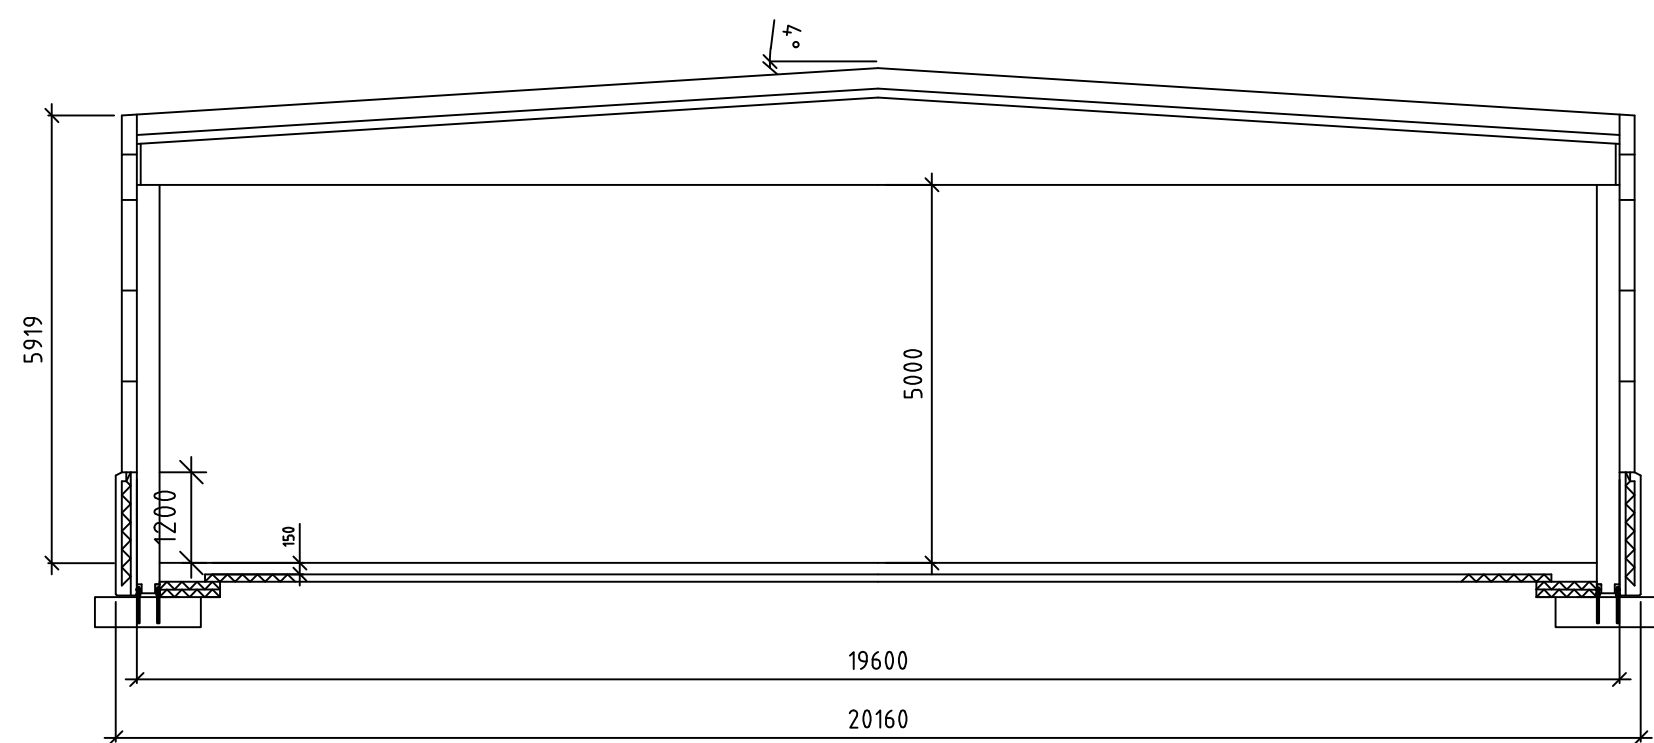
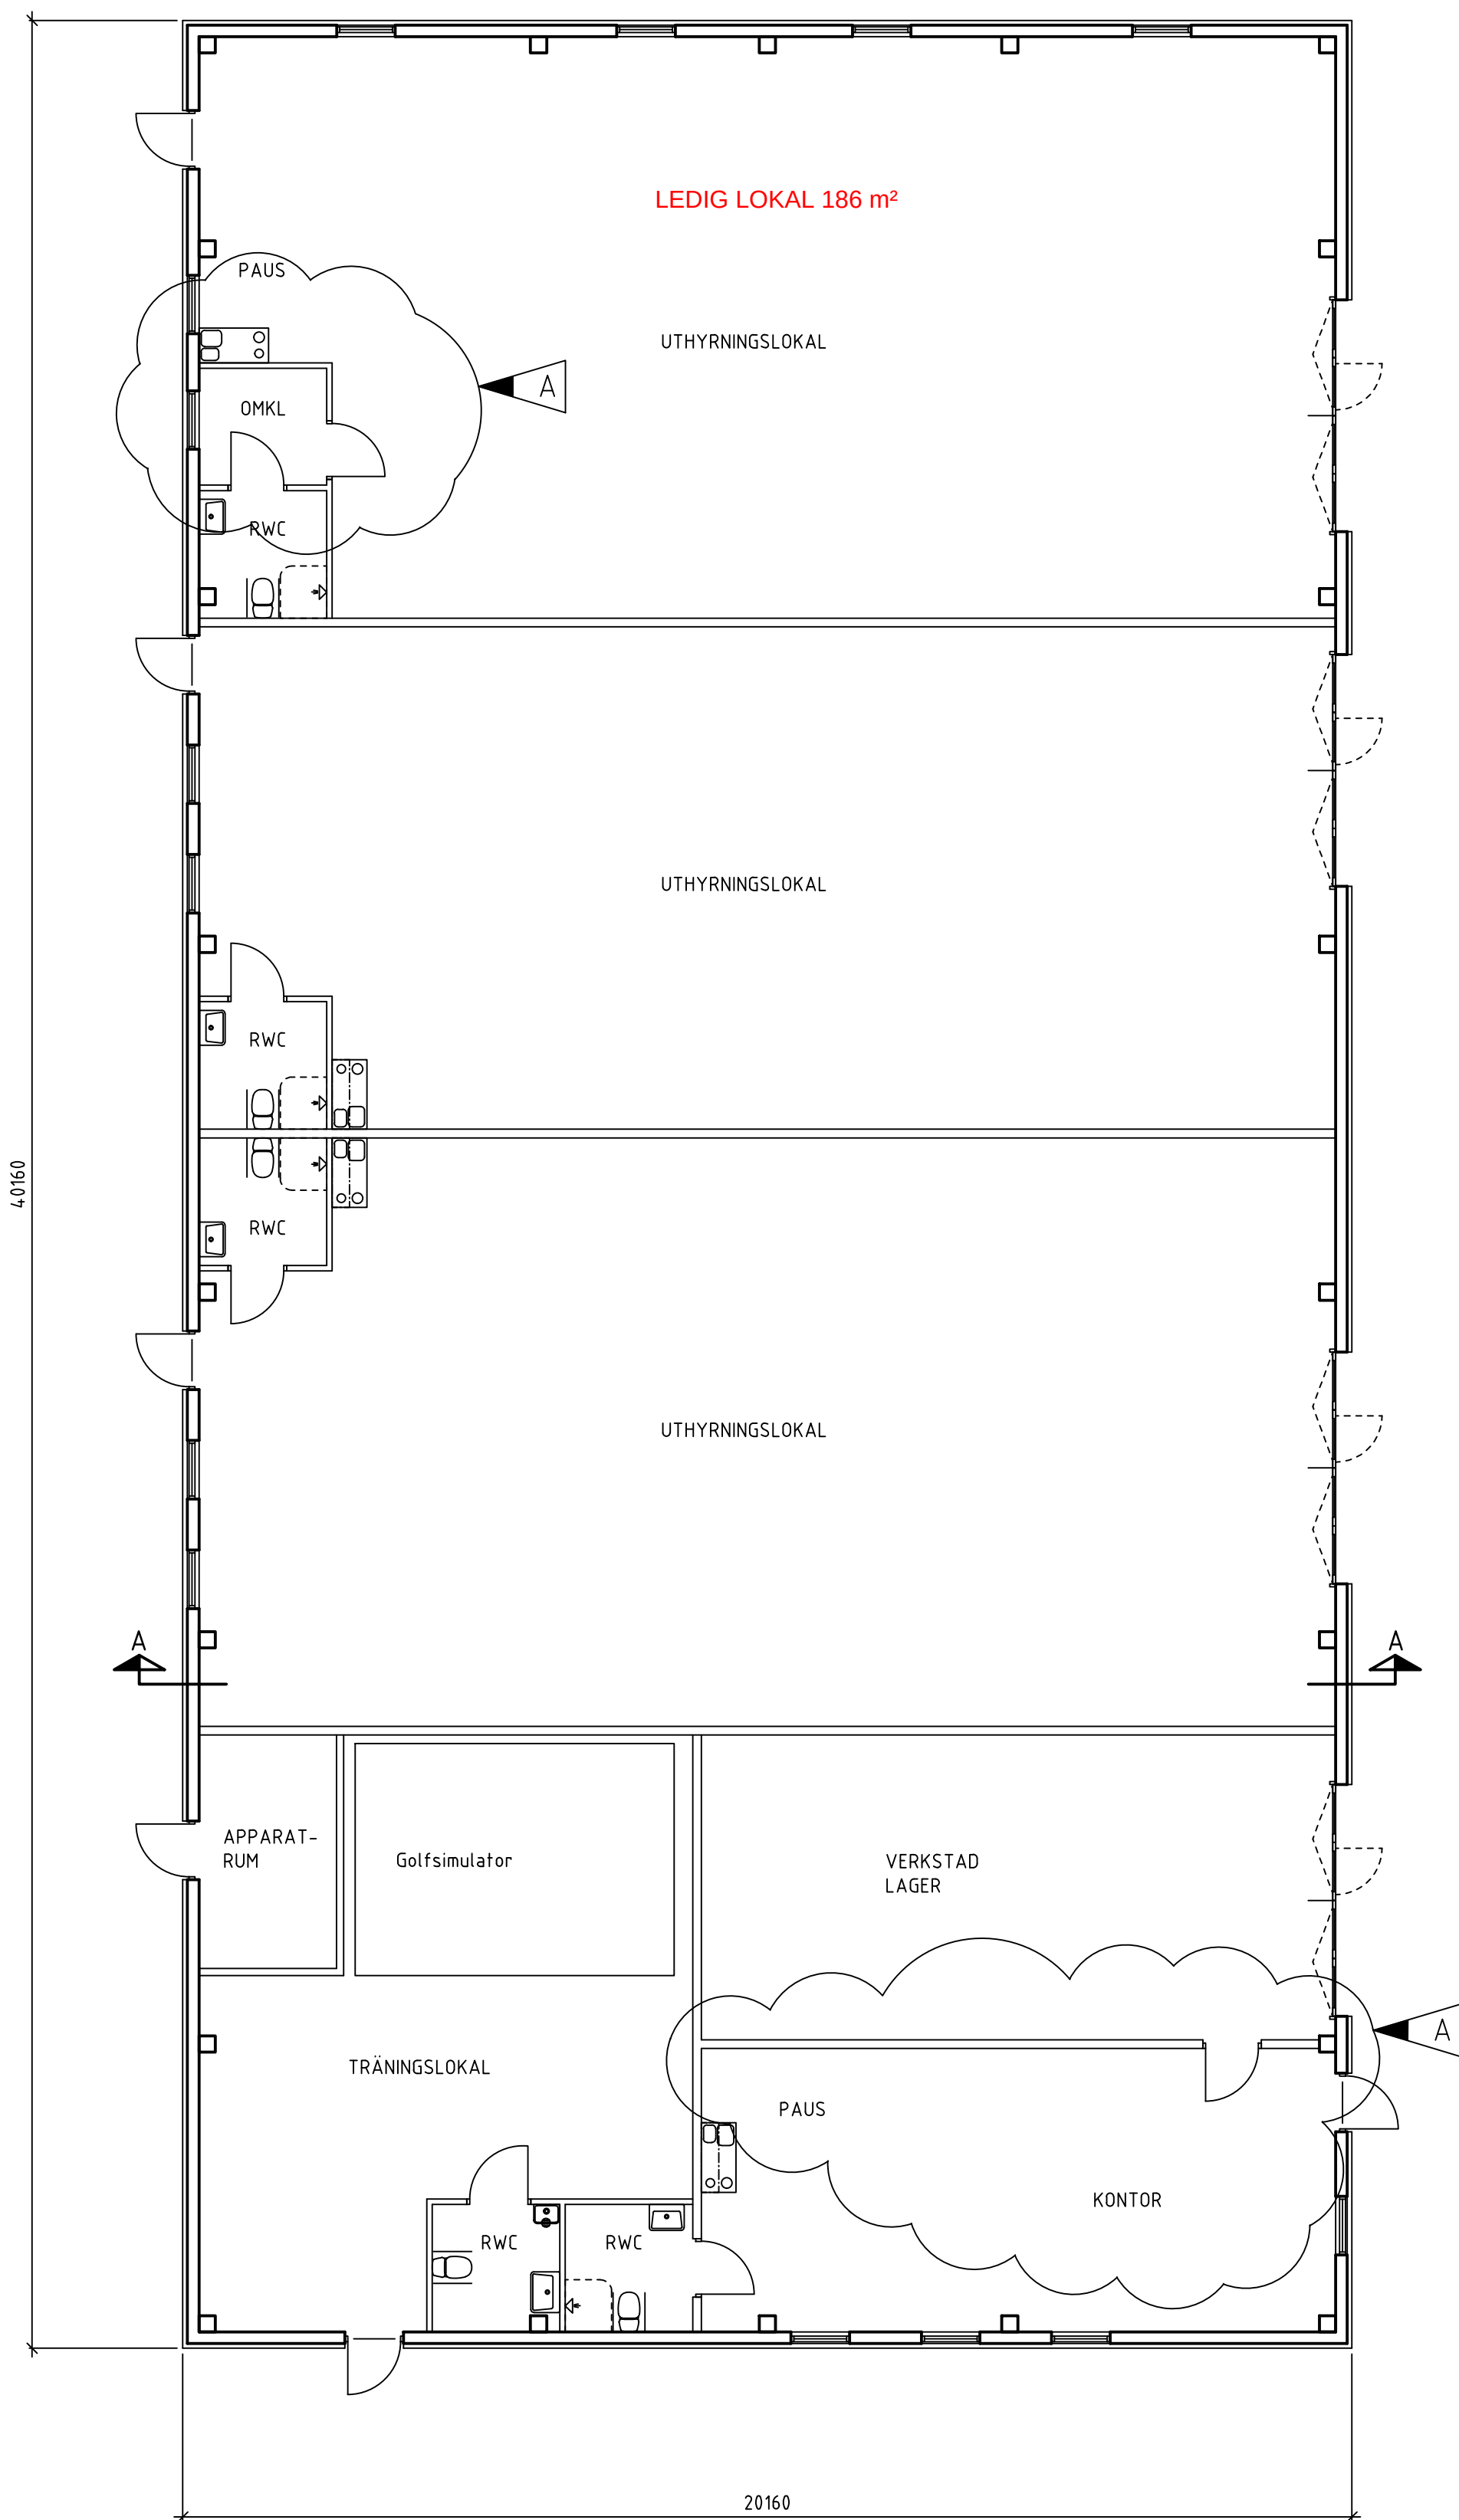


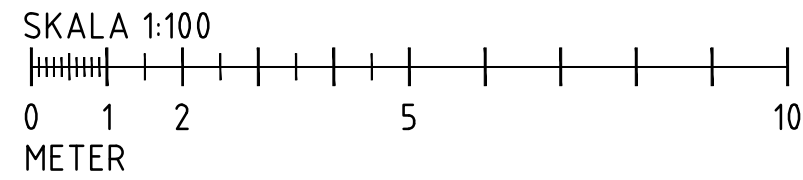

SEKTION A-A

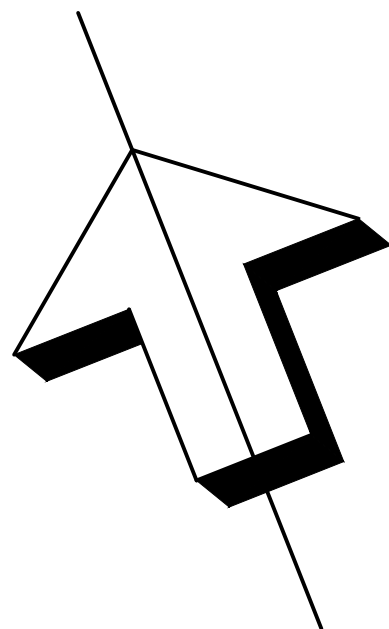

PLAN

809 m2

A	2	ÄNDRAD PLAN	210420	MA
BET	ANT	ÄNDRINGEN AVSER	DATUM	SIGN
BYGGLOVHANDLING				
MÖNSTERÅS KOMMUN				
DEL AV KRONDBÄCK 12:3				
A			TEL	FAX
K			TEL	FAX
V			TEL	FAX
E			TEL	FAX
M			TEL	FAX
I			TEL	FAX
UPPDRAGSNUMMER		RITAD AV/KONSTRUERAD AV	HANDLIGGARE	
		MAUG		
ARBETSNUMMER		DATUM	SIGNATUR	
		2021-03-26		
NYBYGGNAD AV FÖRETAGSHOTELL				
SEKTION & PLANRITNING				
SKALA		NUMMER		BET
1:100		A-40.1-100		A