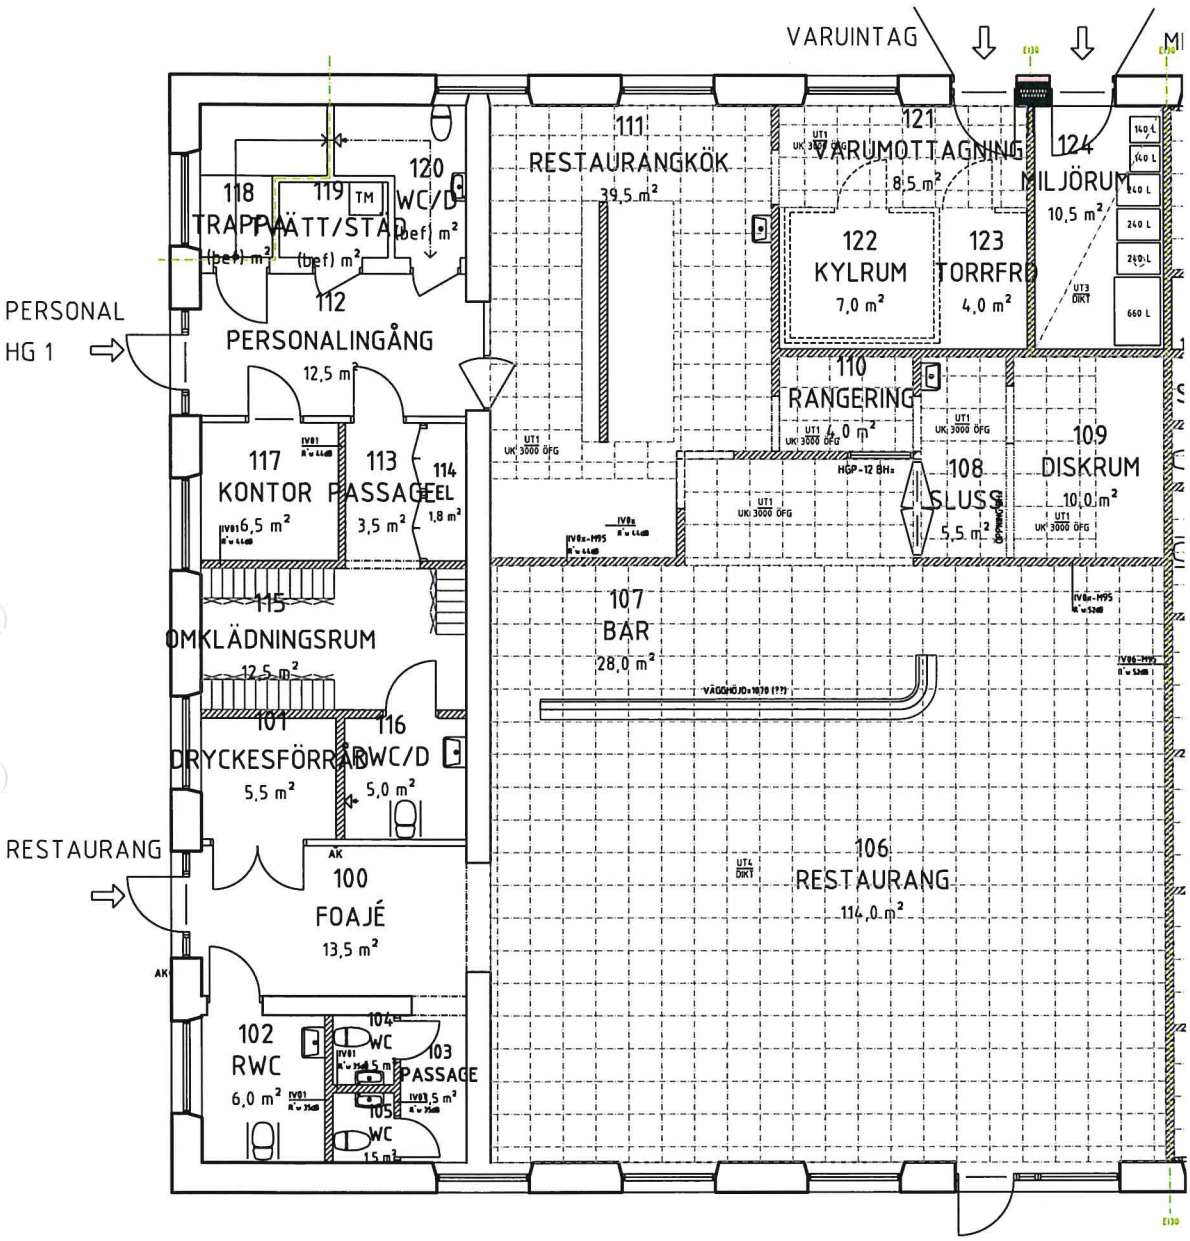
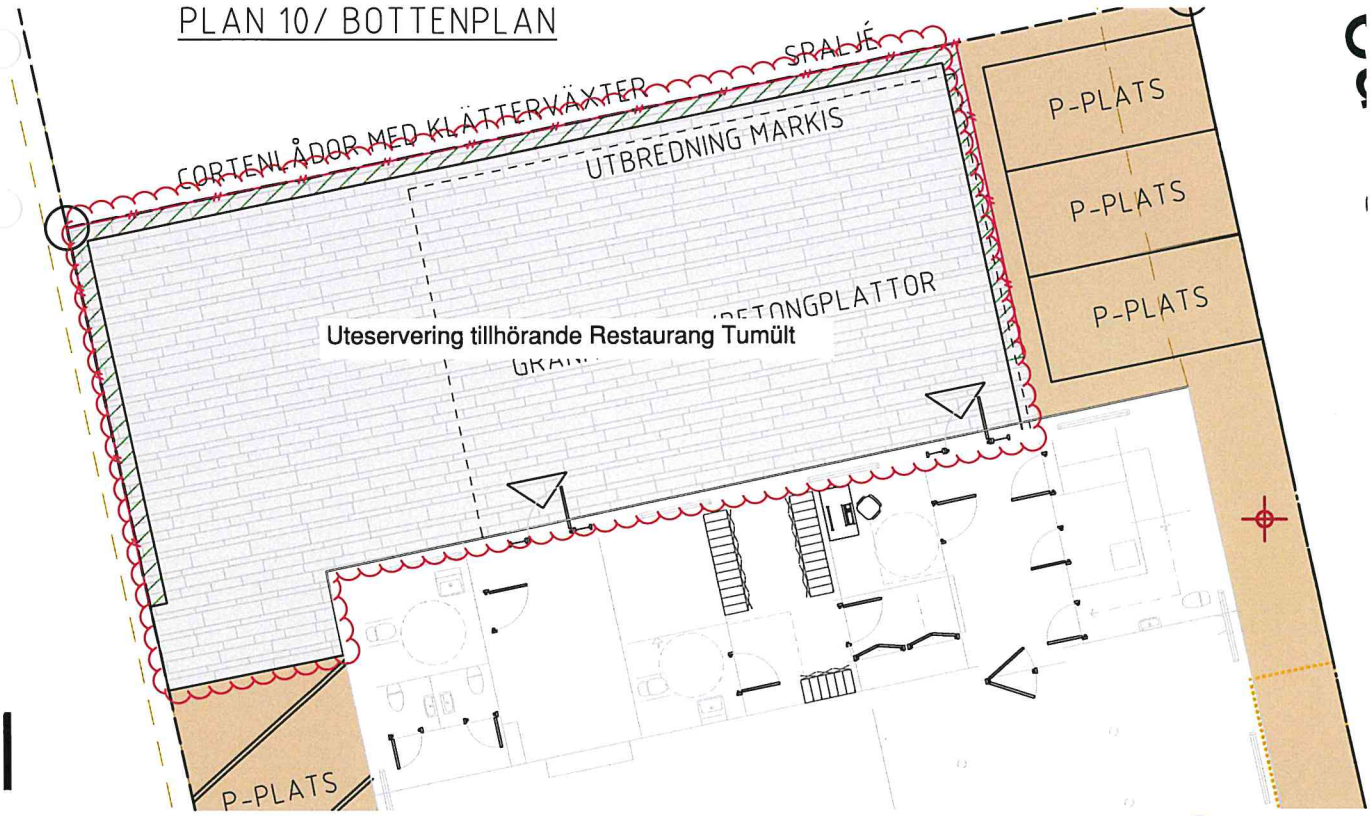
Bilaga 6


VARUINTAG
111
RESTAURANGKÖK
39,5 m²
121
VARUMOTTAGNING
8,5 m²
124
MILJÖRUM
10,5 m²
122
KYLRUM
7,0 m²
123
TORRFRI
4,0 m²
120
WC/D
118
TRAPPA
119
TM
STÄD
112
PERSONALINGÅNG
12,5 m²
PERSONAL
HG 1
110
RANGERING
4,0 m²
109
DISKRUM
10,0 m²
108
SLUSS
5,5 m²
117
KONTOR
6,5 m²
113
PASSAGE
3,5 m²
114
1,8 m²
115
OMKLÄDNINGSRUM
12,5 m²
107
BAR
28,0 m²
101
DRYCKESFÖRRÅD
5,5 m²
116
RWC/D
5,0 m²
RESTAURANG
106
RESTAURANG
114,0 m²
100
FOAJÉ
13,5 m²
102
RWC
6,0 m²
104
WC
103
PASSAGE
105
WC


PLAN 10/ BOTTENPLAN
SPALJÉ
CORTENLÅDOR MED KLÄTTERVÄXTER
UTBREDNING MARKIS
P-PLATS
P-PLATS
P-PLATS
Uteservering tillhörande Restaurang Tumült
P-PLATS