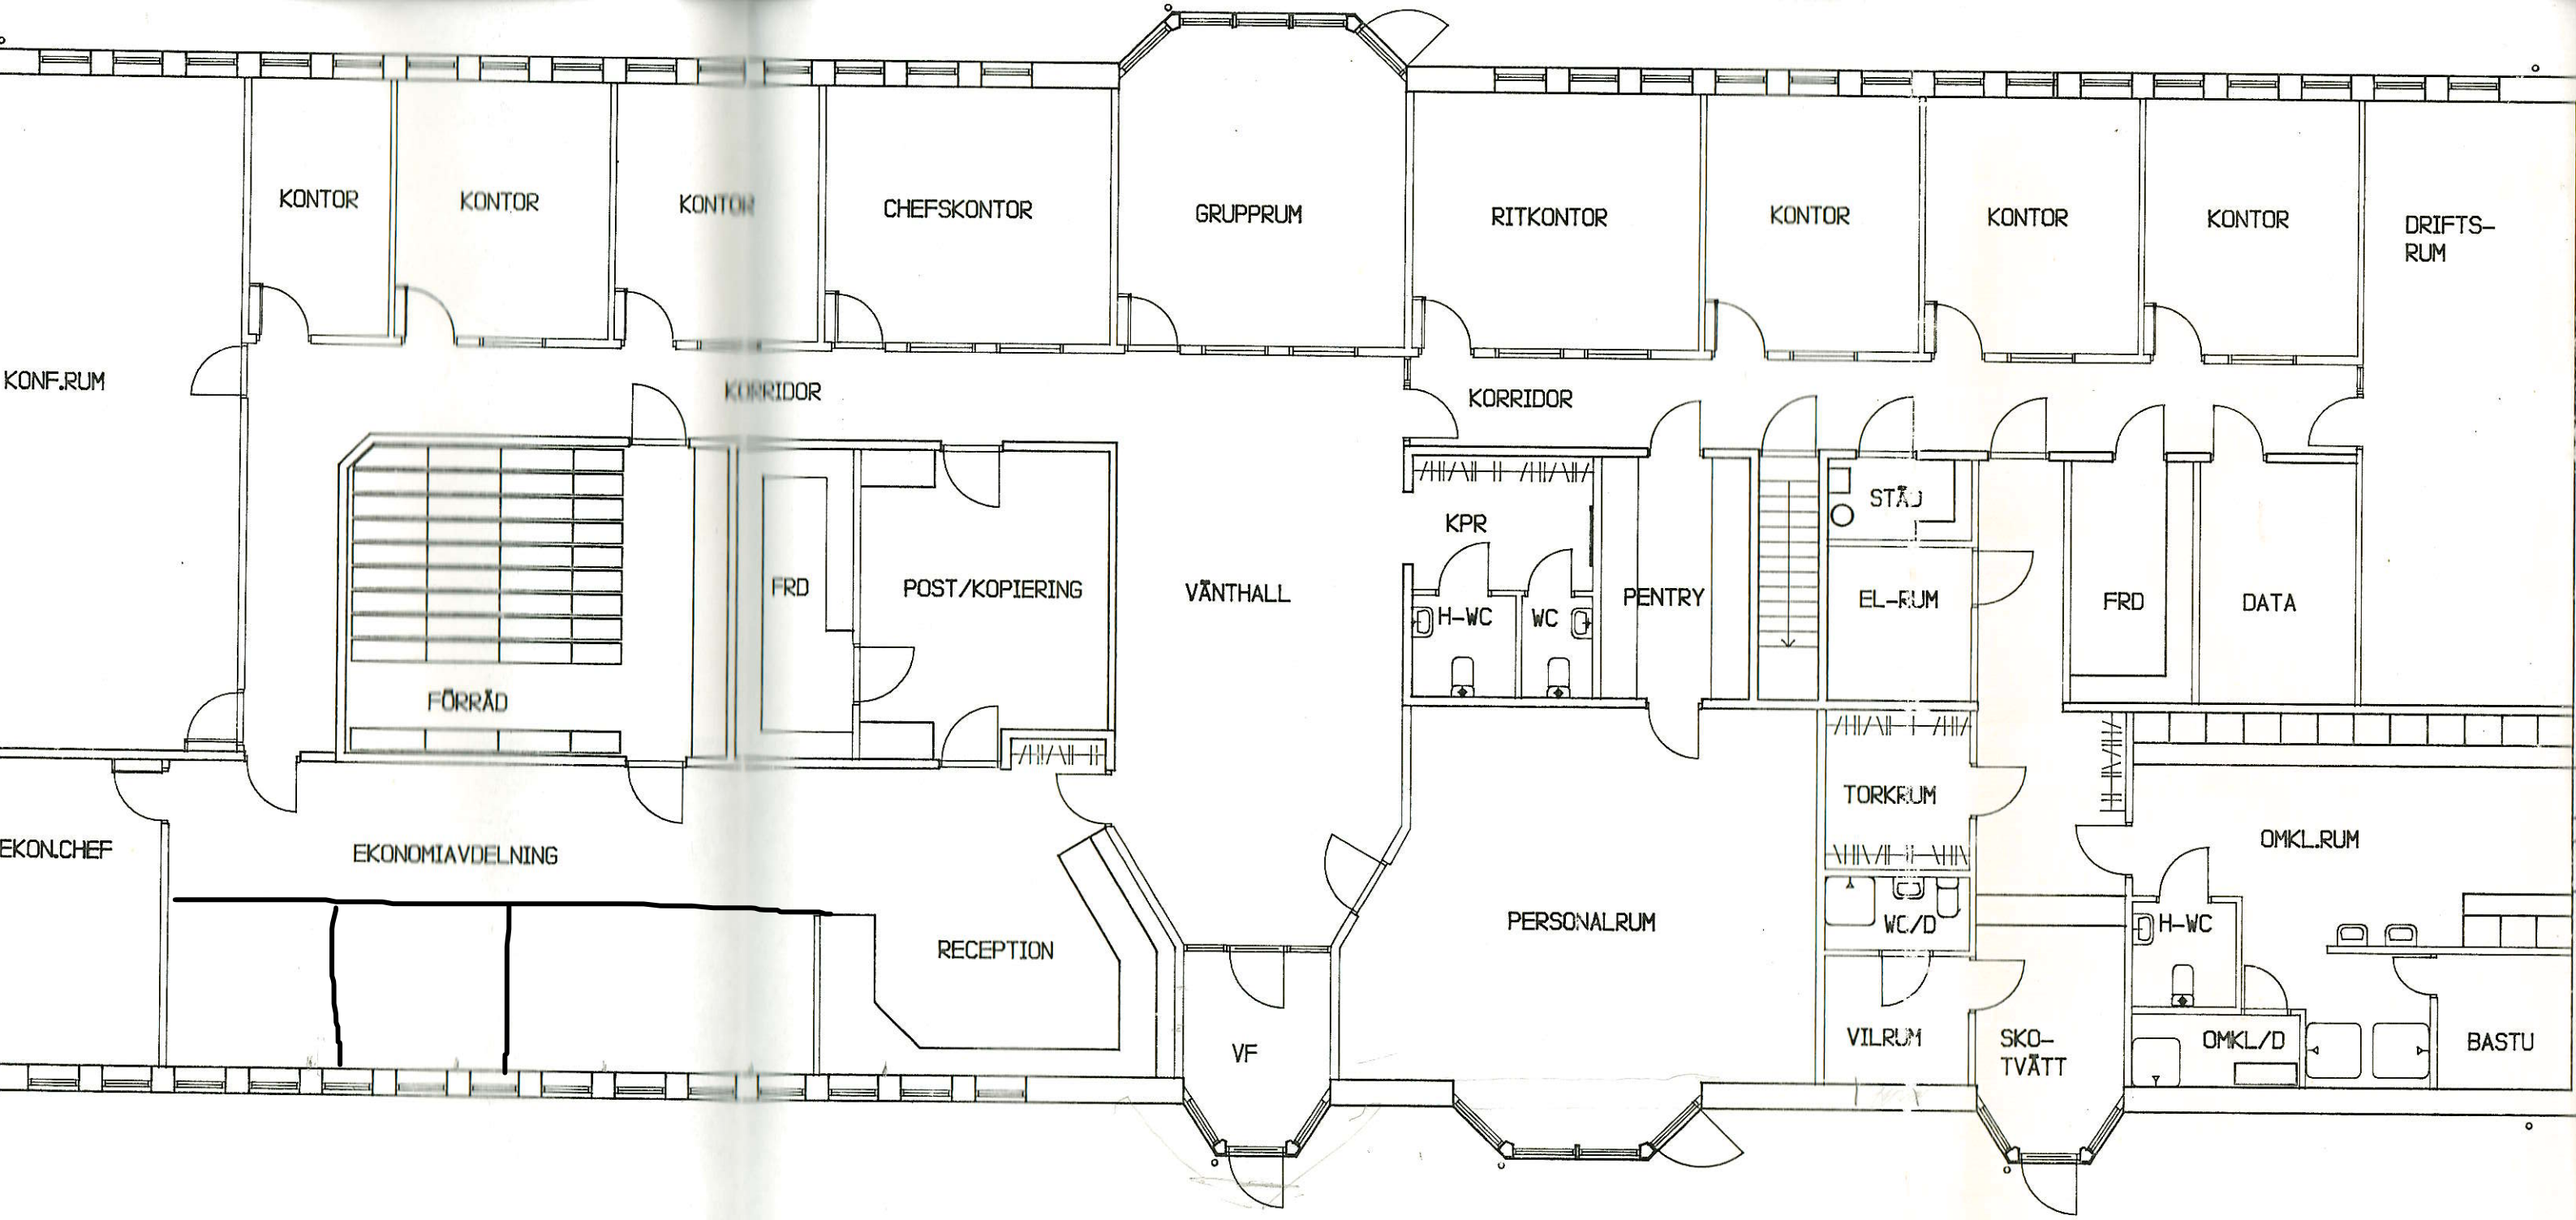

KONTOR
KONTOR
KONTOR
CHEFSKONTOR
GRUPPRUM
RITKONTOR
KONTOR
KONTOR
KONTOR
DRIFTS-
RUM
KONF.RUM
KORRIDOR
KORRIDOR
FÖRRÅD
FRD
POST/KOPIERING
VÄNTHALL
KPR
H-WC
WC
PENTRY
STÄD
EL-RUM
FRD
DATA
TORKRUM
OMKL.RUM
EKON.CHEF
EKONOMIAVDELNING
RECEPTION
VF
PERSONALRUM
WC/D
H-WC
VILRUM
SKO-
TVÄTT
OMKL/D
BASTU

ENPLAN

:100