



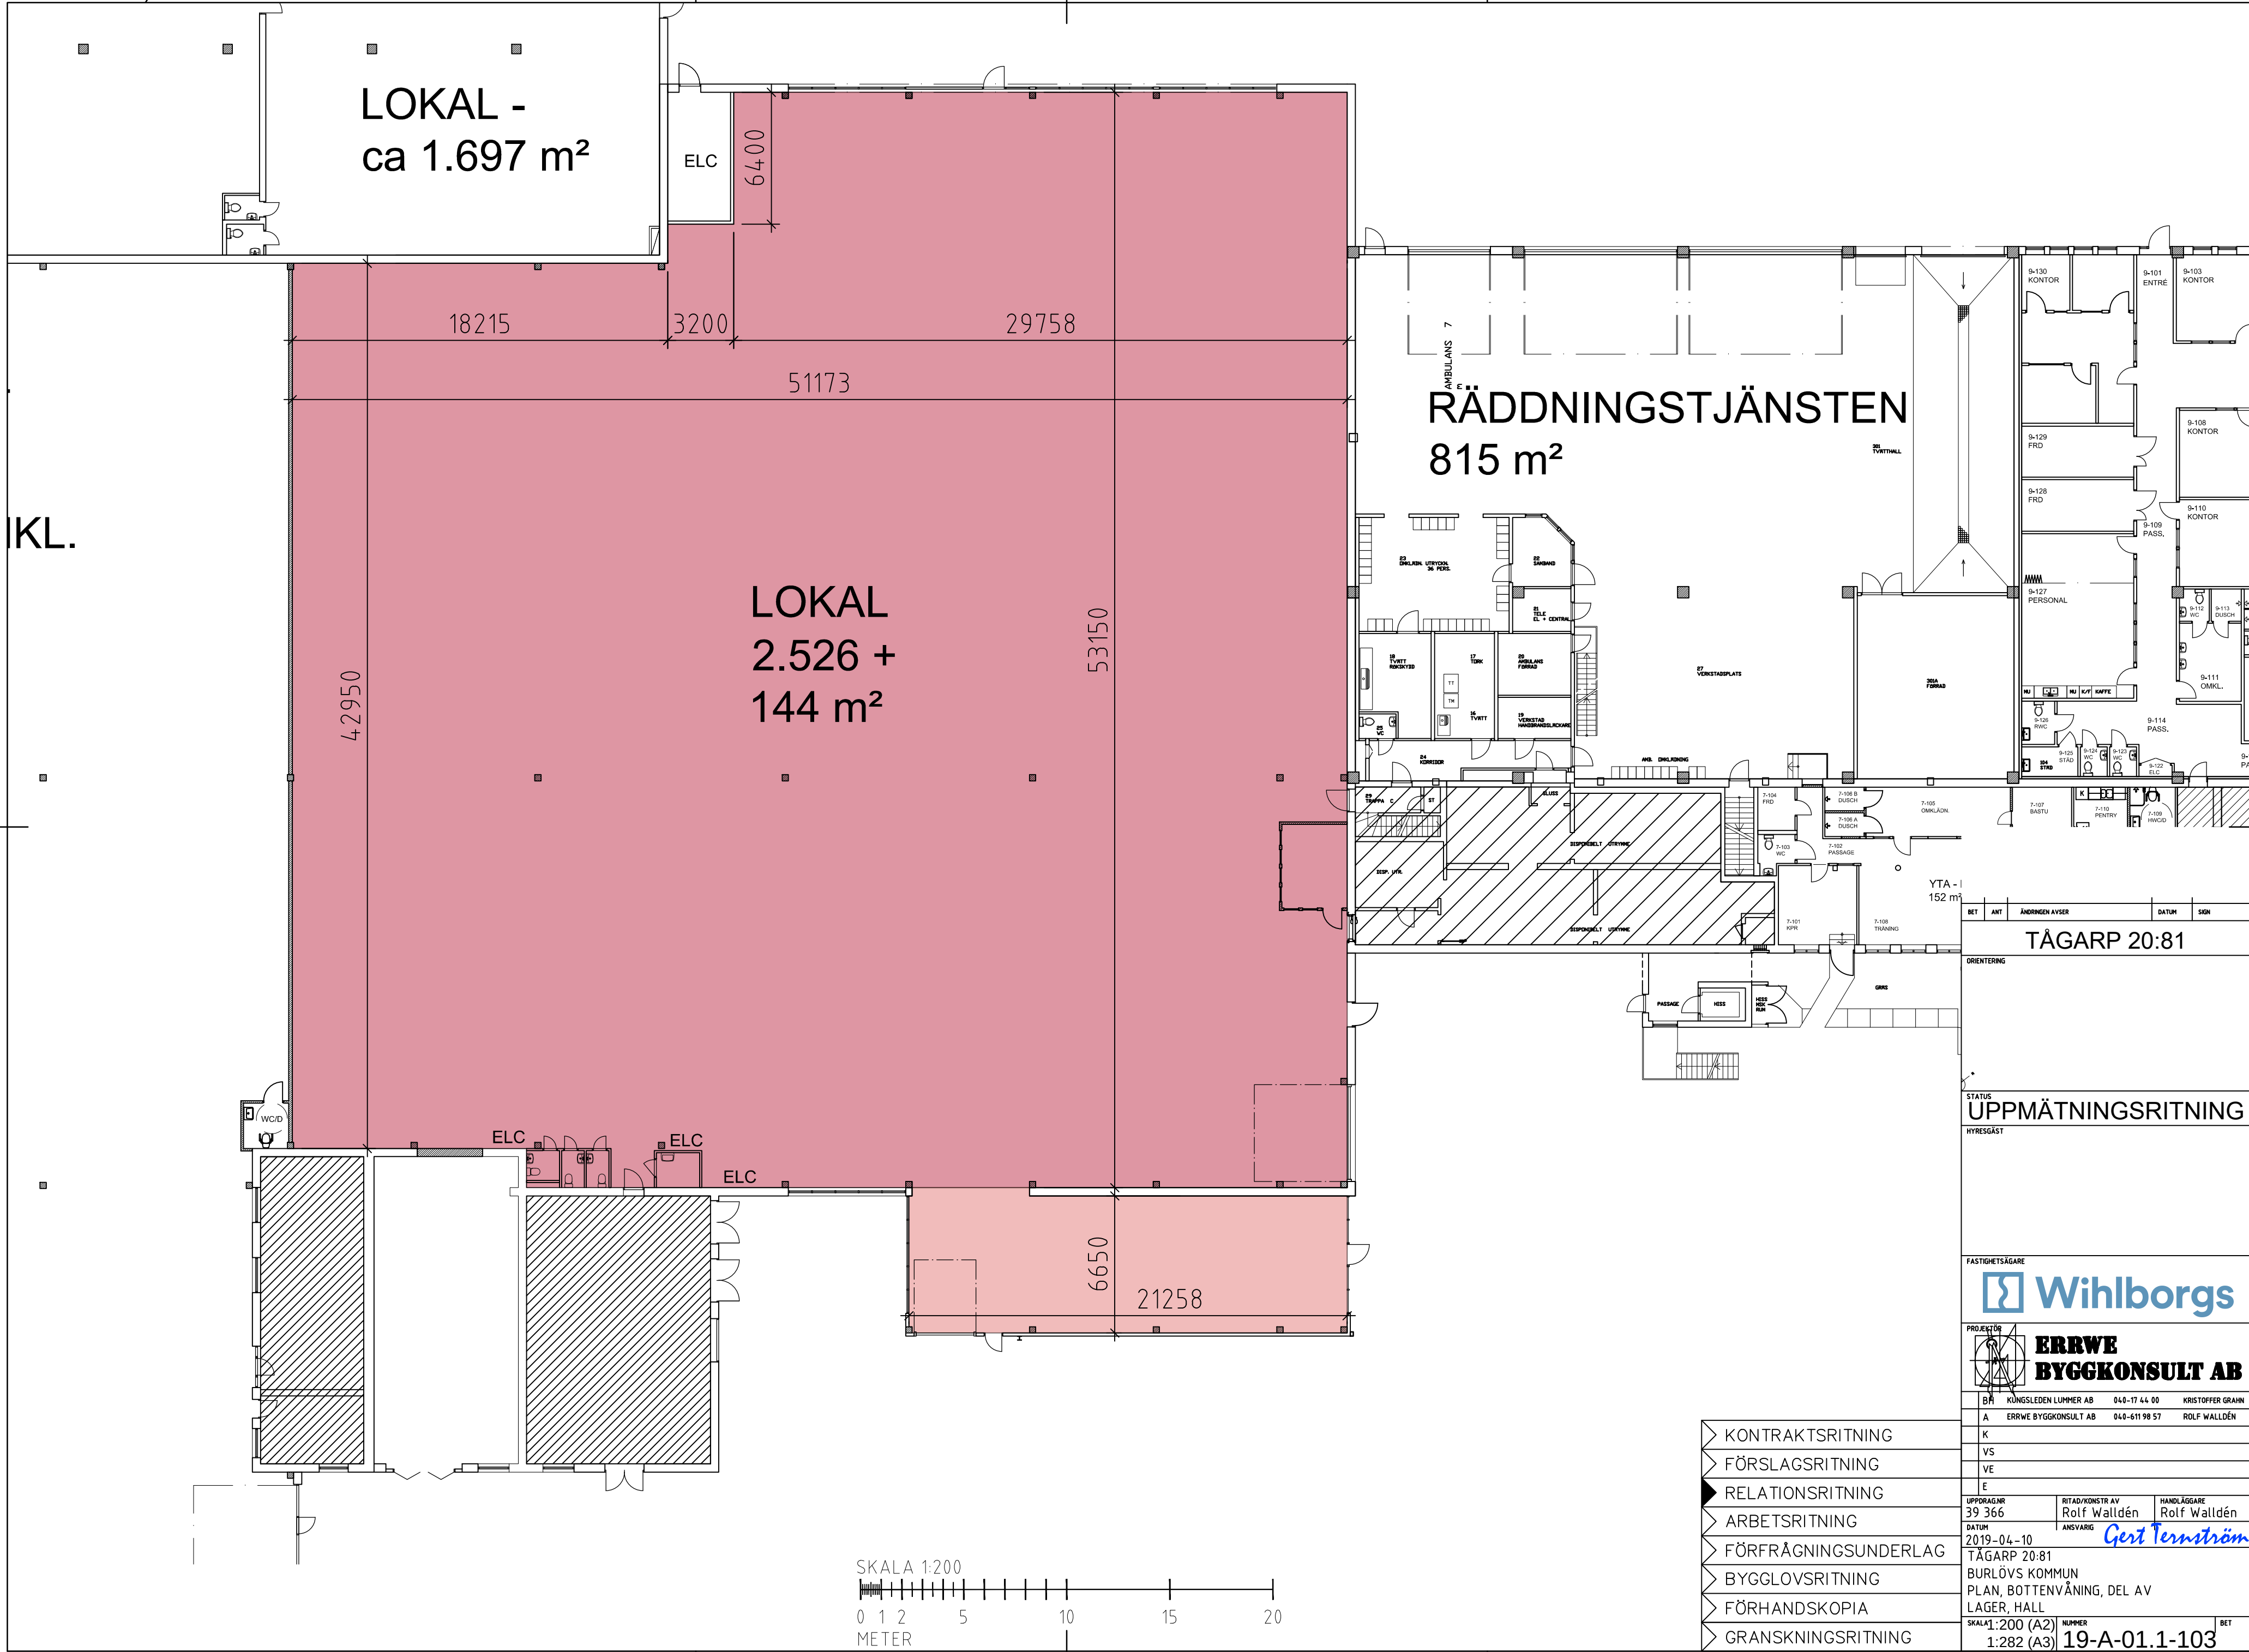

BET		ANT	ÄNDRINGEN AVSER		DATUM		SGN	
TÅGARP 20:81								
ORIENTERING								
STATUS								
UPPMÄTNINGSRITNING								
HYRESGÄST								
FASTIGHETSÄGARE								
		Wihlborgs						
PROJEKTÖR								
		ERRWE						
		BYGGKONSULT AB						
BH		KUNGSLEDEN LUMMER AB		040-17 44 00		KRISTOFFER GRAHN		
A		ERRWE BYGGKONSULT AB		040-611 98 57		ROLF WALLDÉN		
K								
VS								
VE								
E								
UPPDRAG NR		RITAD/KONSTR AV			HANDLAGGARE			
39 366		Rolf Walldén			Rolf Walldén			
DATUM		ANSVARIG			Gert Ternström			
2019-04-10								
TÅGARP 20:81								
BURLÖVS KOMMUN								
PLAN, BOTTENVÅNING, DEL AV								
LAGER, HALL								
SKALA 1:200 (A2)		NUMMER					BET	
1:282 (A3)		19-A-01.1-103						

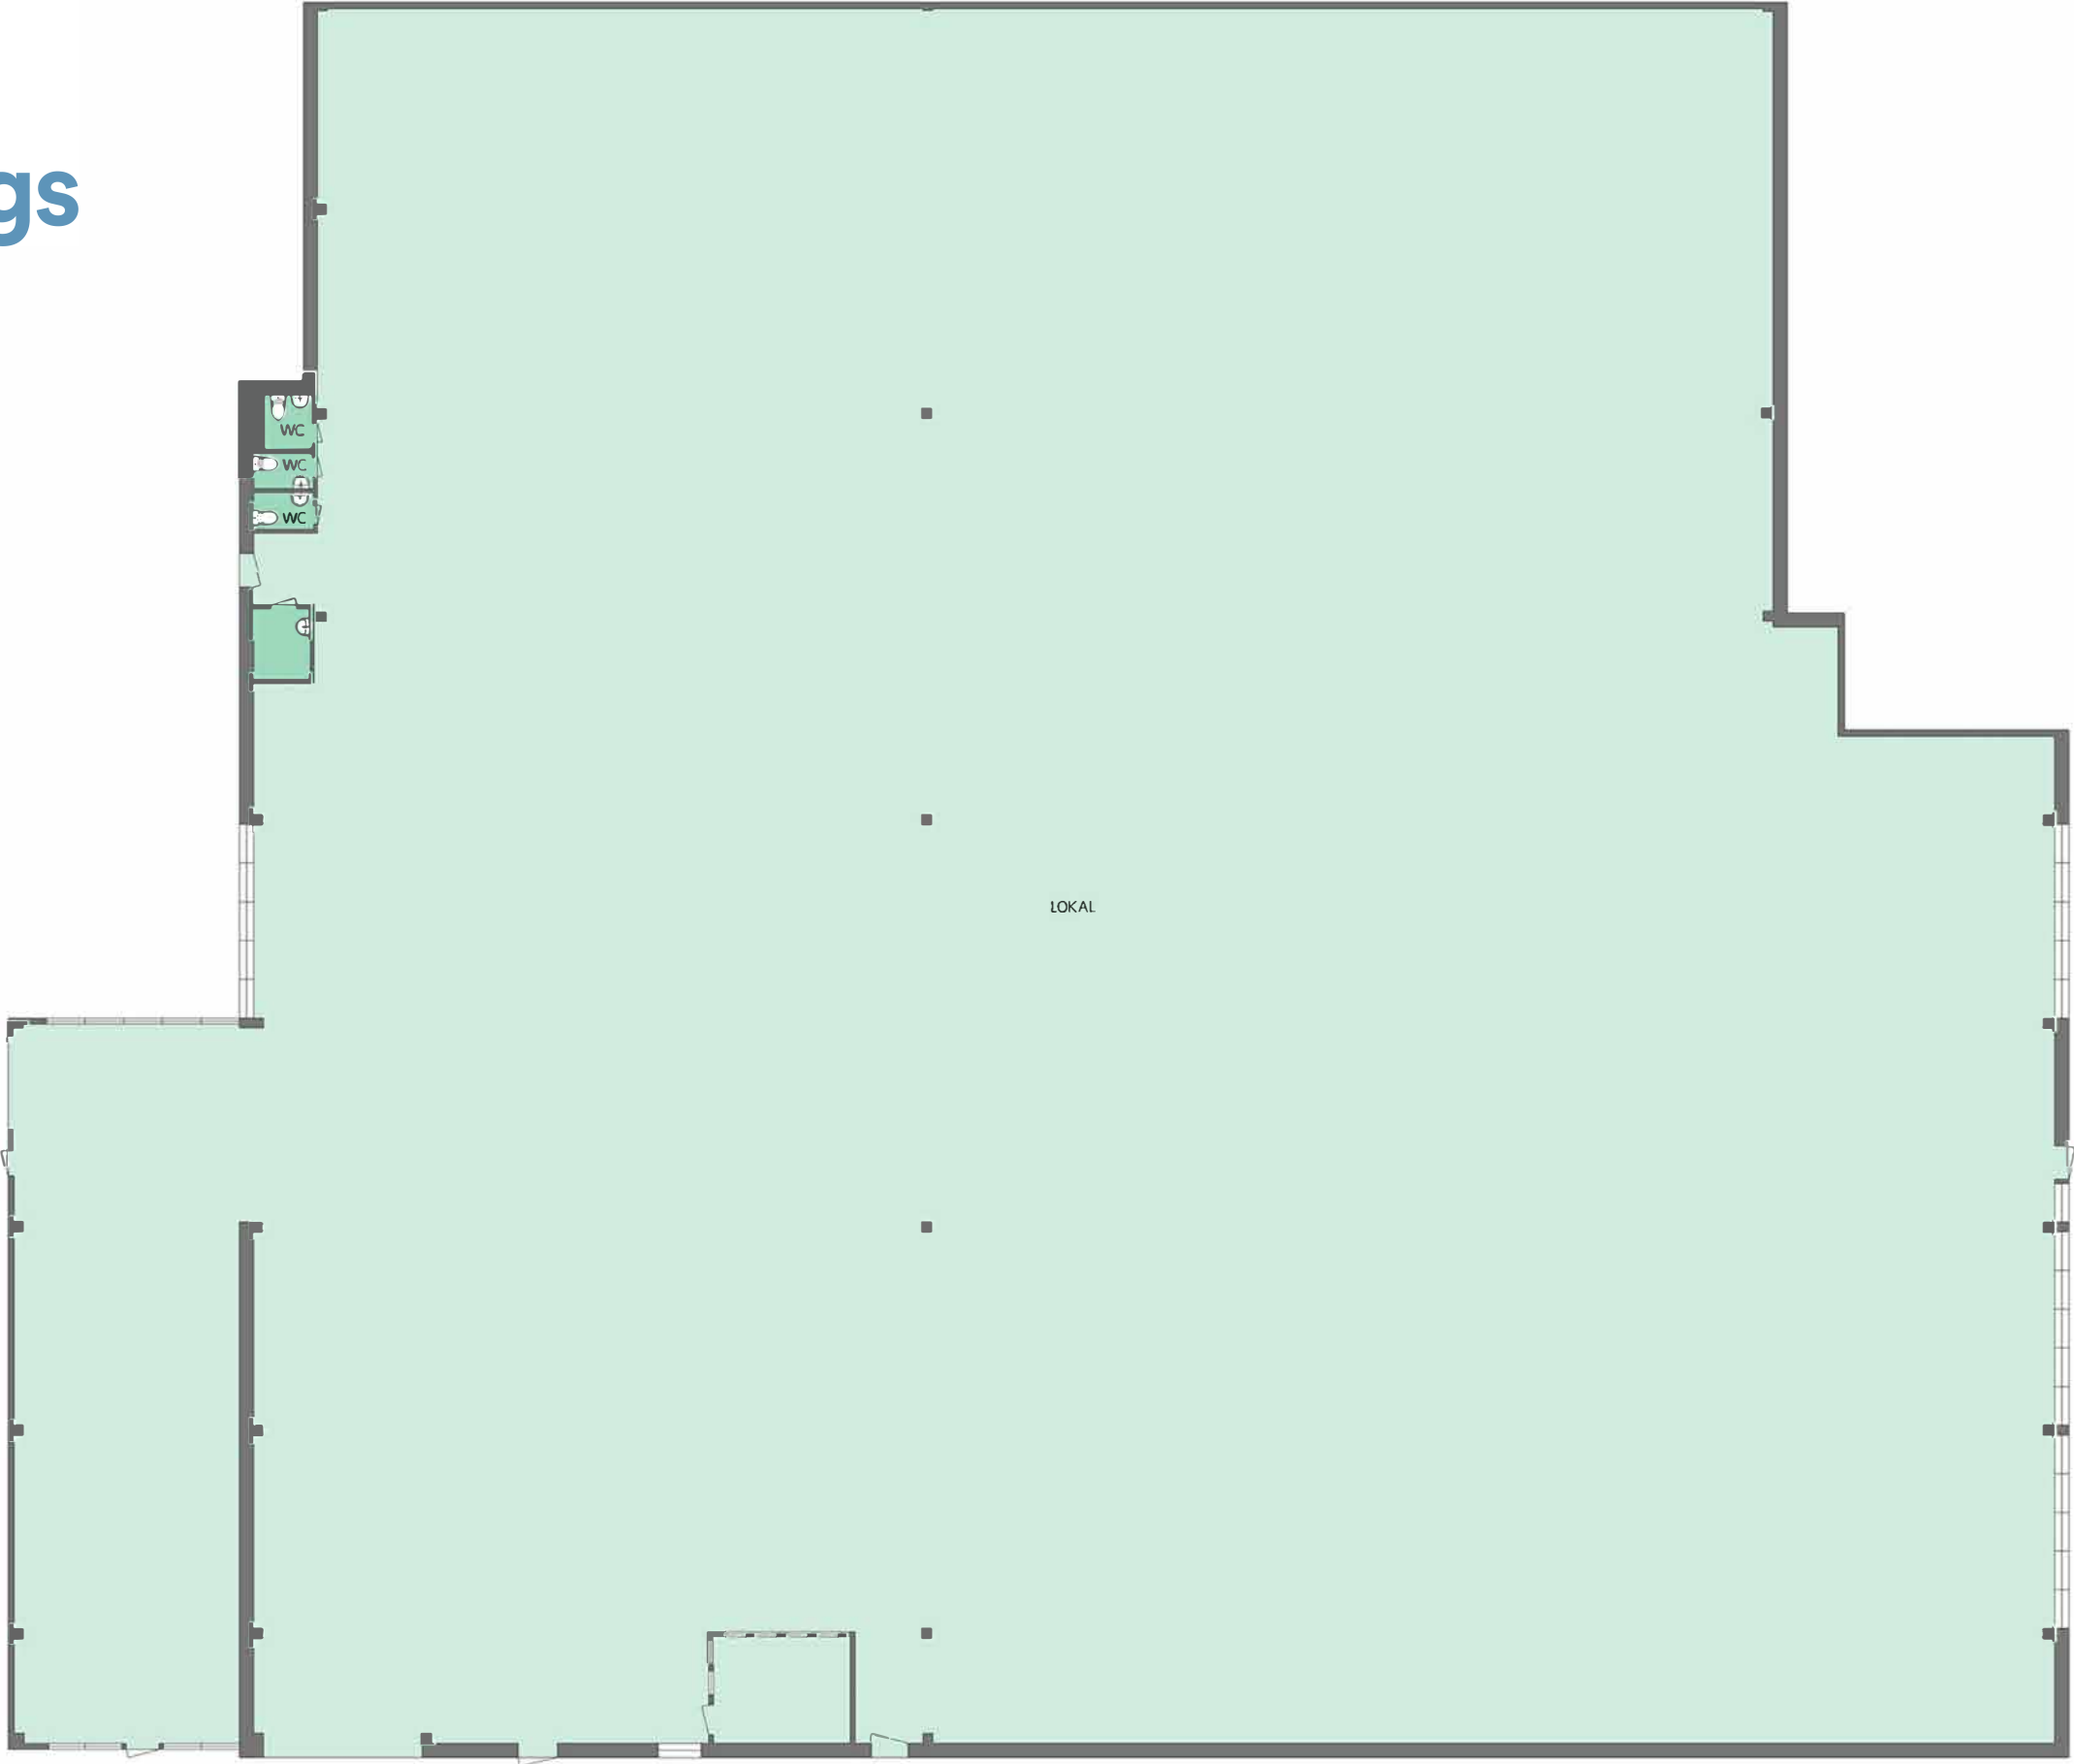




Adress: Lommavägen 39
Fastighetsbeteckning: BURLÖV TÅGARP 20:81
Plan: 1
Yta: 2671 kvm
Lokaltyp: Lagerlokal inkl. kontor

Arbetsplatser i kontor	2
Kontor	1
Lager	1
WC	3
Städ	1

Kontor

Lager

WC/Städ

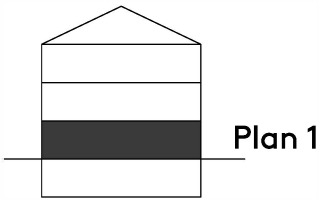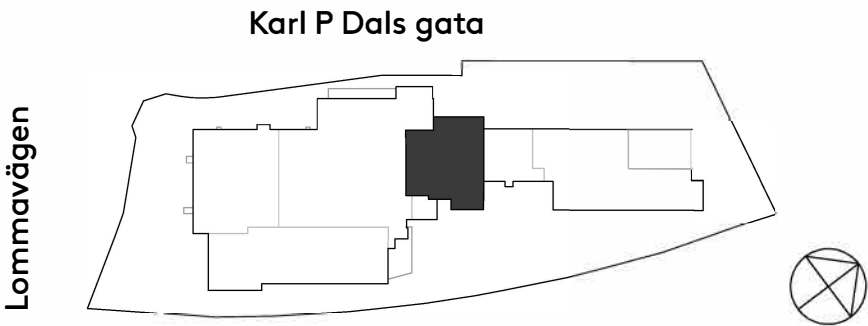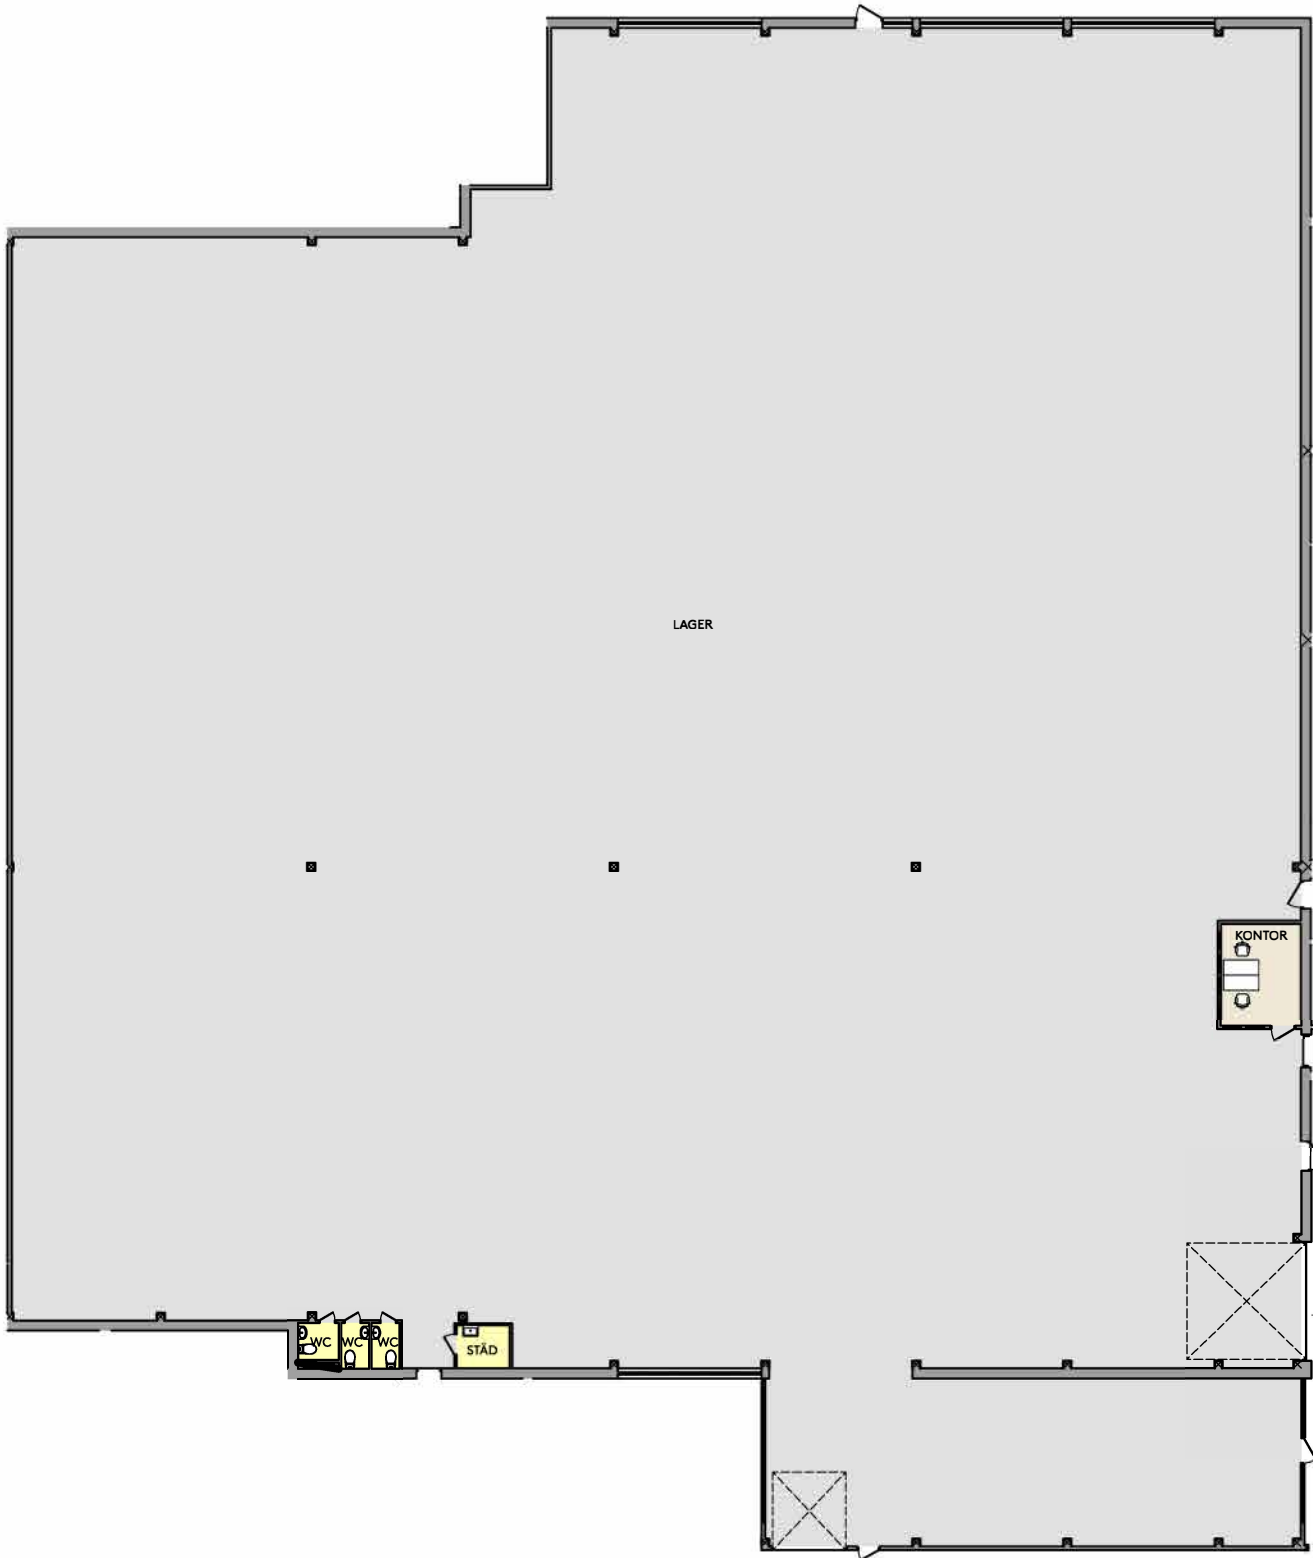

Adress: Lommavägen 39
Fastighetsbeteckning: BURLÖV TÅGARP 20:81
Plan: 3
Yta: 321 kvm
Lokaltyp: Kontor

23 Arbetsplatser
Arbetsplatser i kontor 3
Arbetsplatser i storkontor 20

Kontor	3
Storkontor	1
Mötesrum	3
Pentry/Kök/Matsal	1
WC	3
HWC	0
Städ	1
Förråd	1

Kontor

Möte

Pentry/Paus

Allmänna utrymmen

Förråd

WC/Städ

