



REF:

LAGER: SB11

BEFINTLIG
FASAD
MOT
VÄSTER

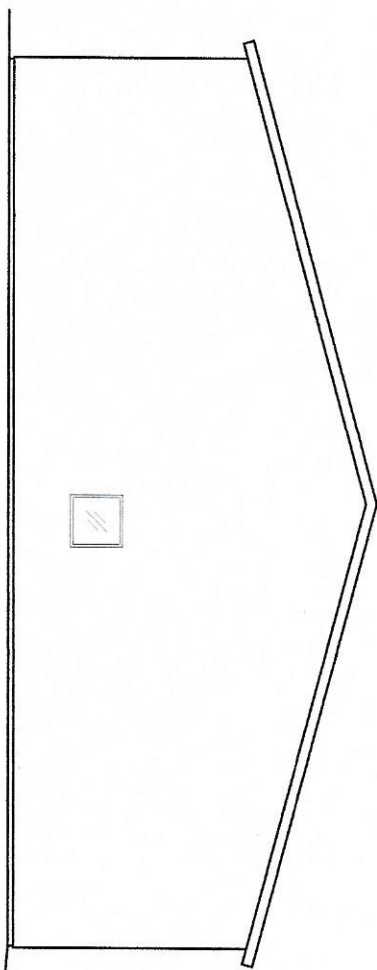

NY
FASAD
MOT
VÄSTER

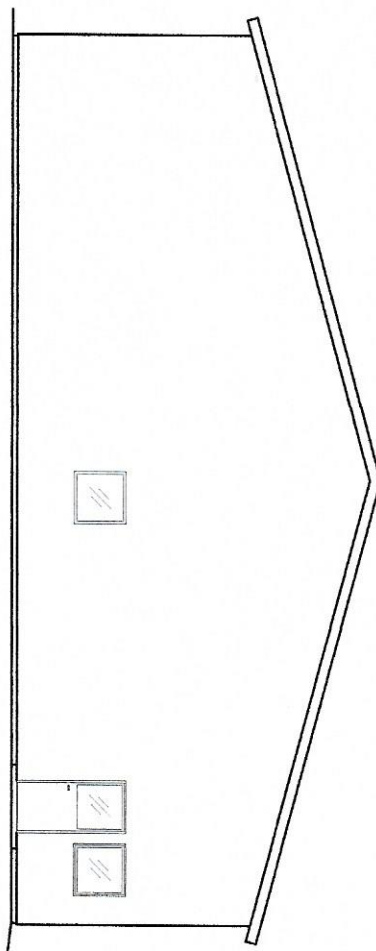

SKALA 1:100
0 1 2 5 10
METER