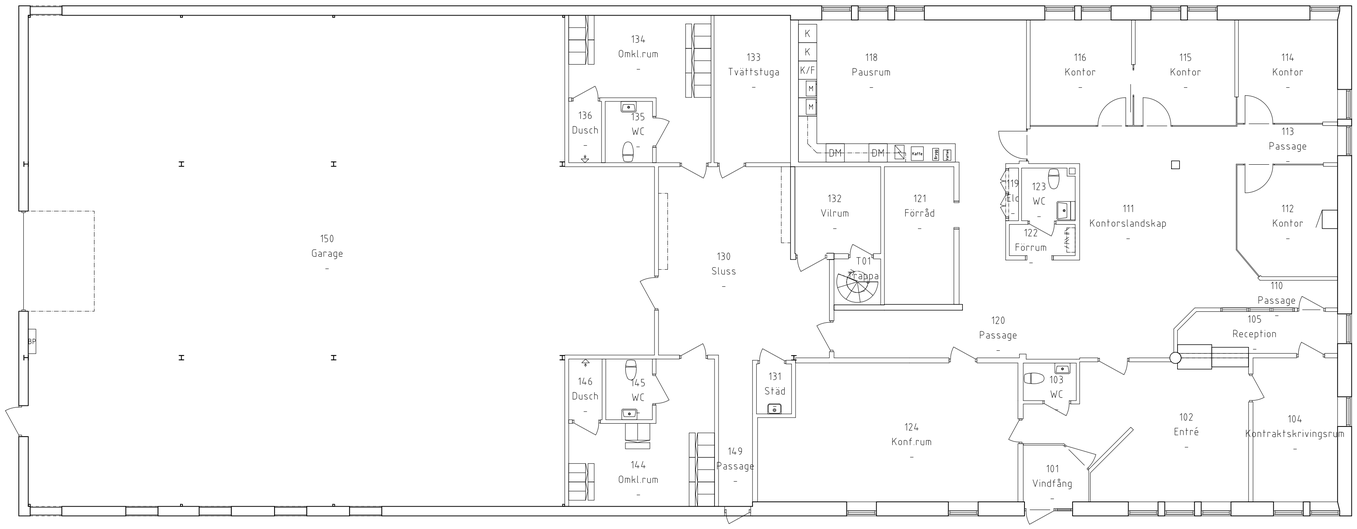


SKALA 1:100

0 1 2 5 10

METER

ARQLY

		Relationshandling	220203	HAn
BET	ANT	ÄNDRINGEN AVSER	DATUM	SIGN

Relationshandling

Bergslagsgatan 36

Plysaren 10, Norrköpings kommun

PL	-	-
A	Arqly Sverige AB	010-516 26 10
K	-	-
VVS	-	-
E	-	-
M	-	-

UPPDRAG.NR	RITAD/KONSTR AV	HANDLÄGGARE
N20044	HAn	HAn
DATUM	ANSVARIG	PROJEKTBETECKNING
2021-01-15		-

Områdeskontor

-

Plan 1

SKALA	NUMMER	BET
1:100 (A1)	A40-1-10	