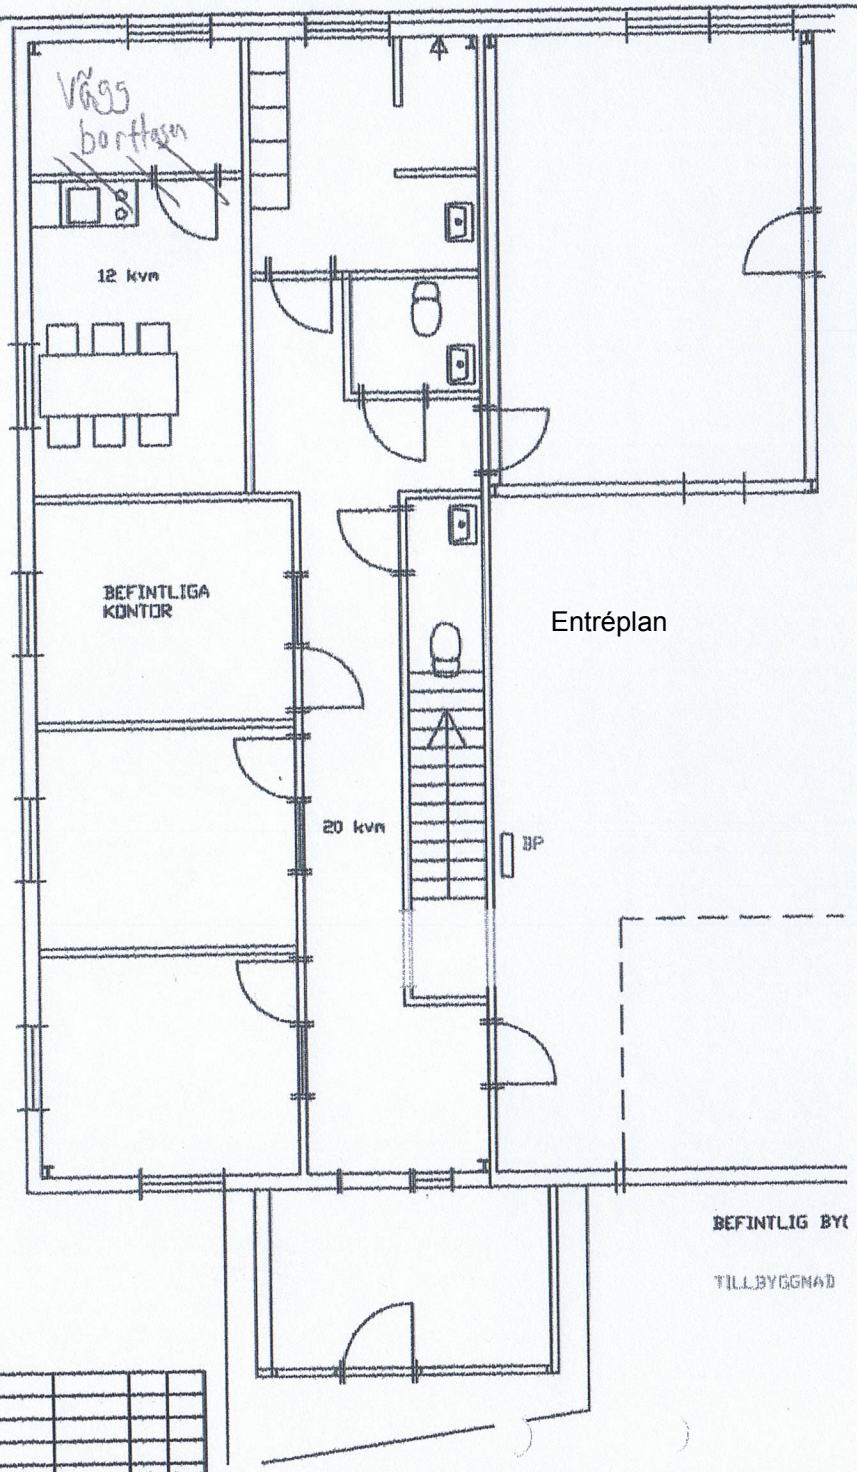

Entréplan

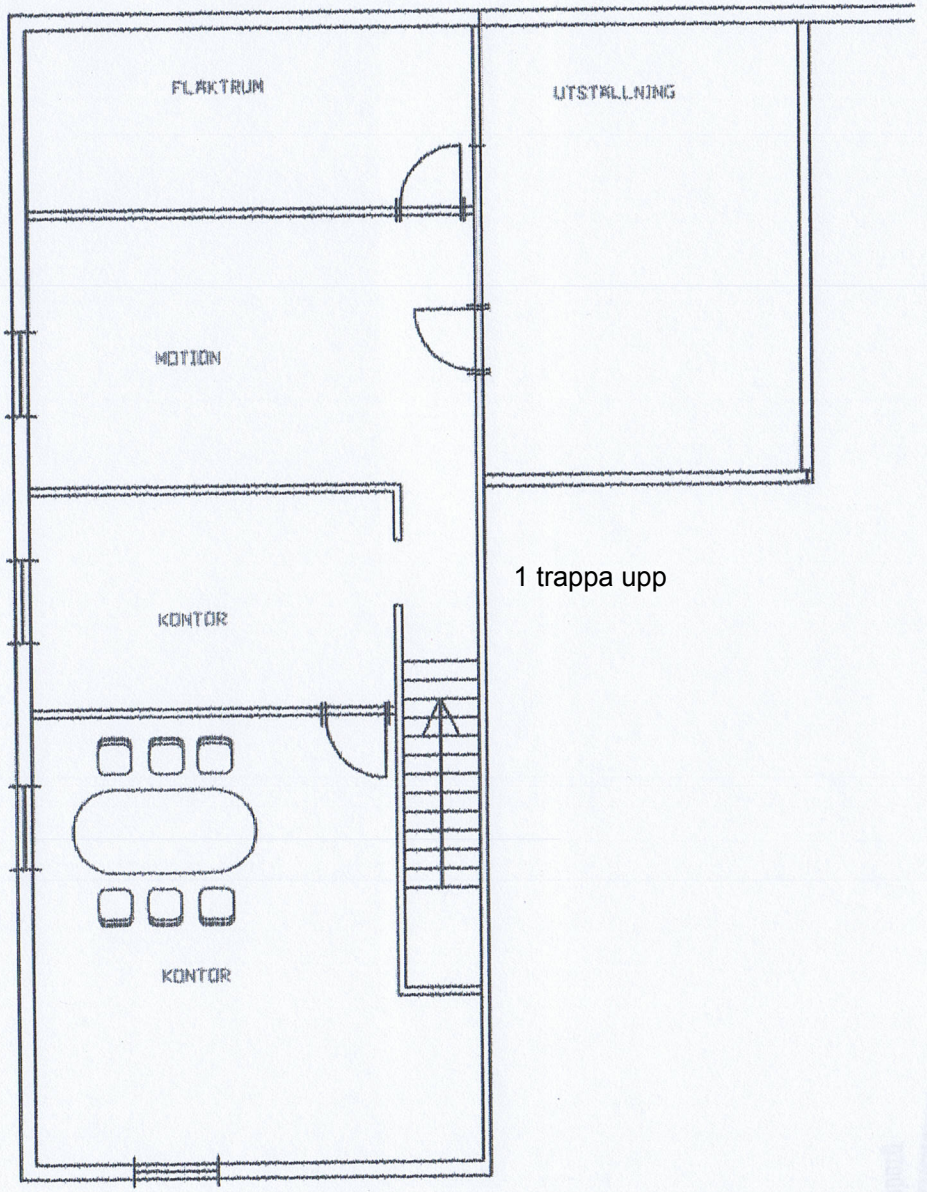

1 trappa upp

KV. MÅLAREN 9, SVARVAREG 19A

I. SVENSSON

A4

1:100

2/6

0