


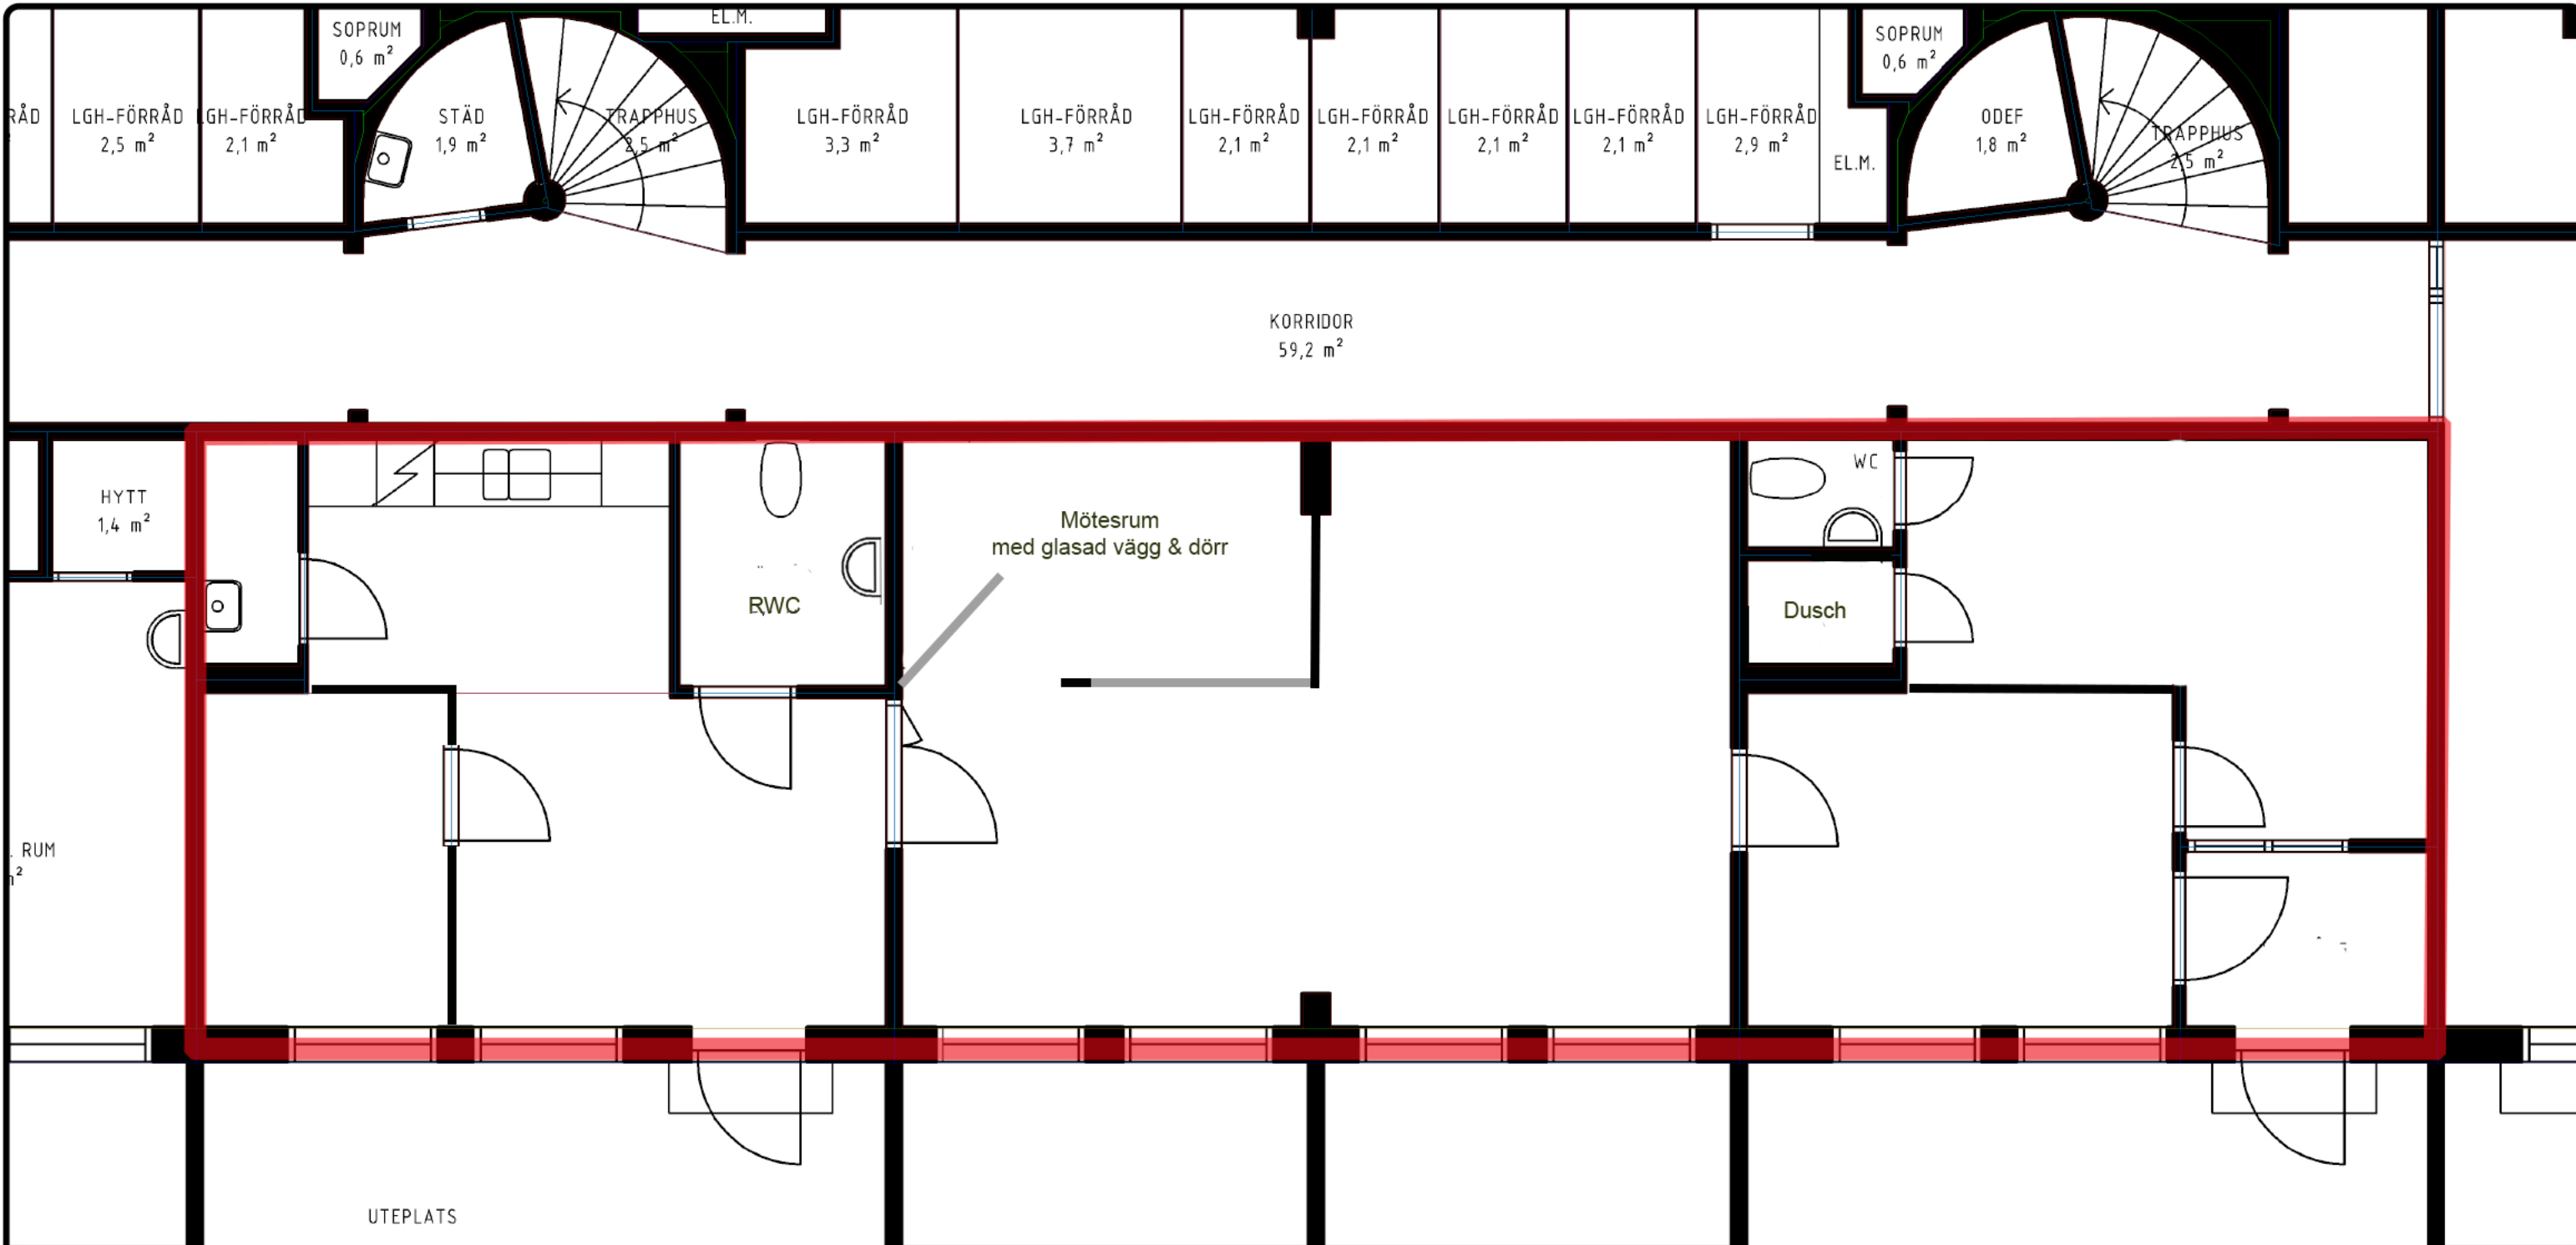

Kilsgatan 17, Farsta
Ca 99 kvm kontor

Förbehåll för avvikelser