


Storgatan 43
Plan BV
Ca 127 kvm kontor/butik




Möjlighet finns att länka samman denna lokalen med ytterligare ca 91 kvm till en total enhet om ca 218 kvm.

FÖRKLARINGAR

Lokalarea			
	LOA lokal A	127,0 m ²	
	LOA lokal B	91,0 m ²	
	Total LOA	218,0 m ²	
	Igensatt fönster		

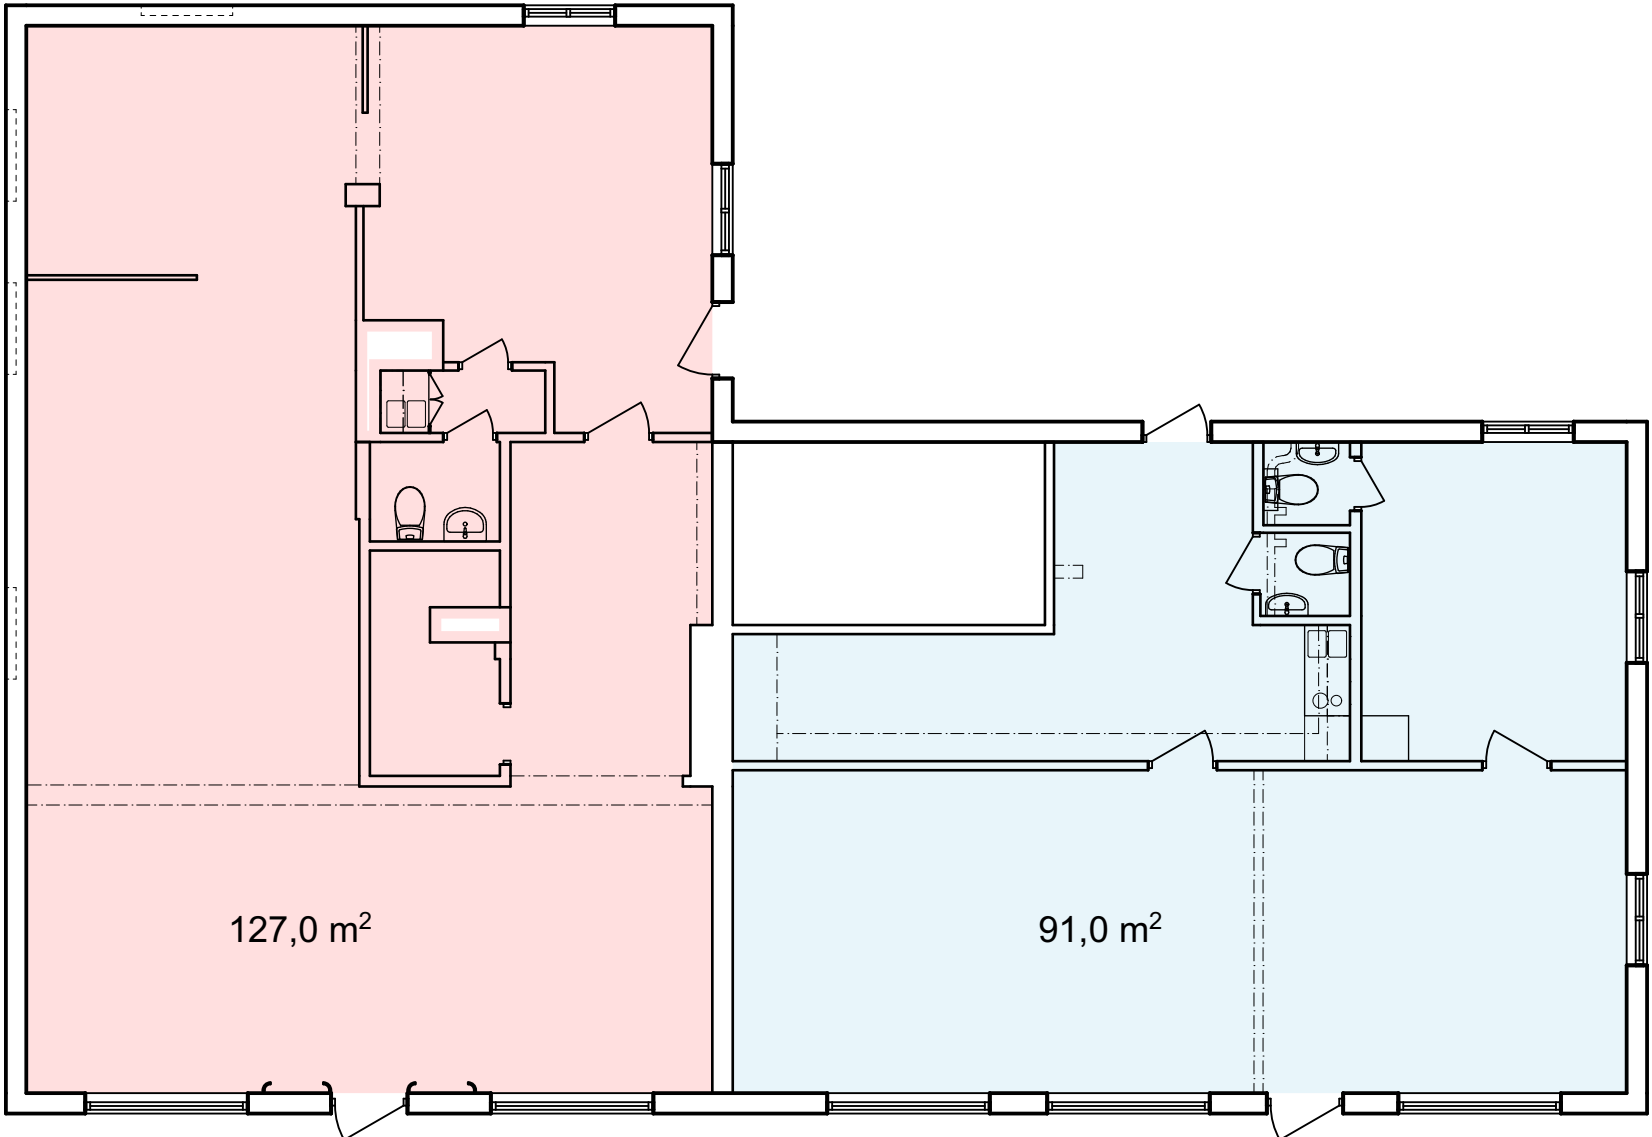

Plan 1

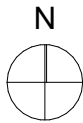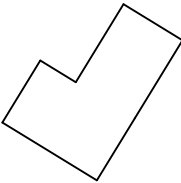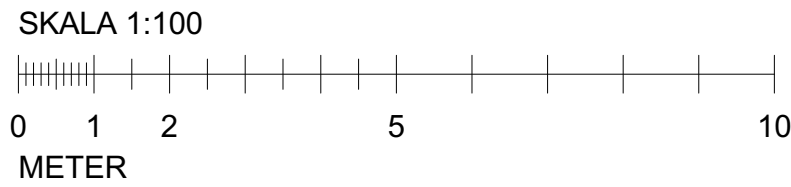

VISBYARK
STHLM | VISBY

www.visbyark.se
Kinbergs plats 8F, 621 57 Visby
Mariatorget 1A, 118 48 Sthlm
tel. 0498-210885 / 08-233040

UPPMÄTNINGSRITNING			DATUM
Anden 11, Hemse			2021-11-30
Plan 1			ANSVARIG
			Håkan Björkman
			SKALA
			A3: 1:100
UPPDRAG NR	RITAD/KONSTR AV	HANDLÄGGARE	NUMMER
210119	ÅE	HB	A-40-1-100
			BET