




Evenemangsgatan 48

Plan 3

Ca 1208 kvm kontor

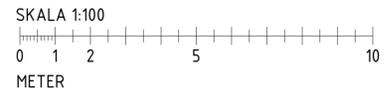

FÖRKLARINGAR

MÄTT I mm. PLUSHÖJD 1 m.
SE RITN. A-400-1-00001

BRANDGRÄNSER ENL. BRAND 2019-09-13

REI 90C-M
EI 60
E 30
E 15

FÖRESKRIFTER

SE RITN. A-400-1-00001

HÄNVISNINGAR

VÄGGGLITTERA, MÄTTSÄTTNING A-400-1-04100 - 04400
SITUATIONSPLAN A-010-0-10000
SEKTIONER A-400-2-10001 - 10003
FASADER A-400-3-10001 - 10005
INVÄNDIGA DETALJER A-430-6-10001 - 10010, 10041 - 10042, 10051, 10111 - 10113, 10121 - 10122
VÄGGFÖRTECKNING A-430-5-10001 - 10008
VÄGGBEKLÄDNADER A-430-5-10101
TYPRUMSRITNINGAR A-460-4-10001 - 10035
RUMSUPPSTÄLLNINGAR A-460-4-10041 - 10201


BET	ÄNDRINGEN AVSER	DATUM	SIGN
SKED			

RELATIONSHANDLING

STATUS **RELATIONSHANDLING**

NATIONALARENAN 3

Kv Natioanalrenan 3

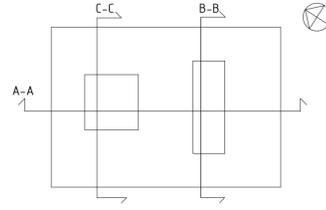

PLAN 12	PLAN 11	PLAN 10	PLAN 9	PLAN 8	PLAN 7	PLAN 6	PLAN 5	PLAN 4	PLAN 3	PLAN 2	PLAN 1

SEKTION

UPPDRAGS NR 9154510600	BETAG AV AS	TEL. 08-402 25 00
DATUM 2020-12-11	UPPDRAGSLEDARE KN	HANDLÄGGNING PW/AO
		ANSVARIG ARKITEKT RJ

NYBYGGNAD
PLAN 3

SKALA A1 1:100 A3 1:200	NUMMER A-400-1-03000	FG +12,70
-------------------------------	-------------------------	-----------