



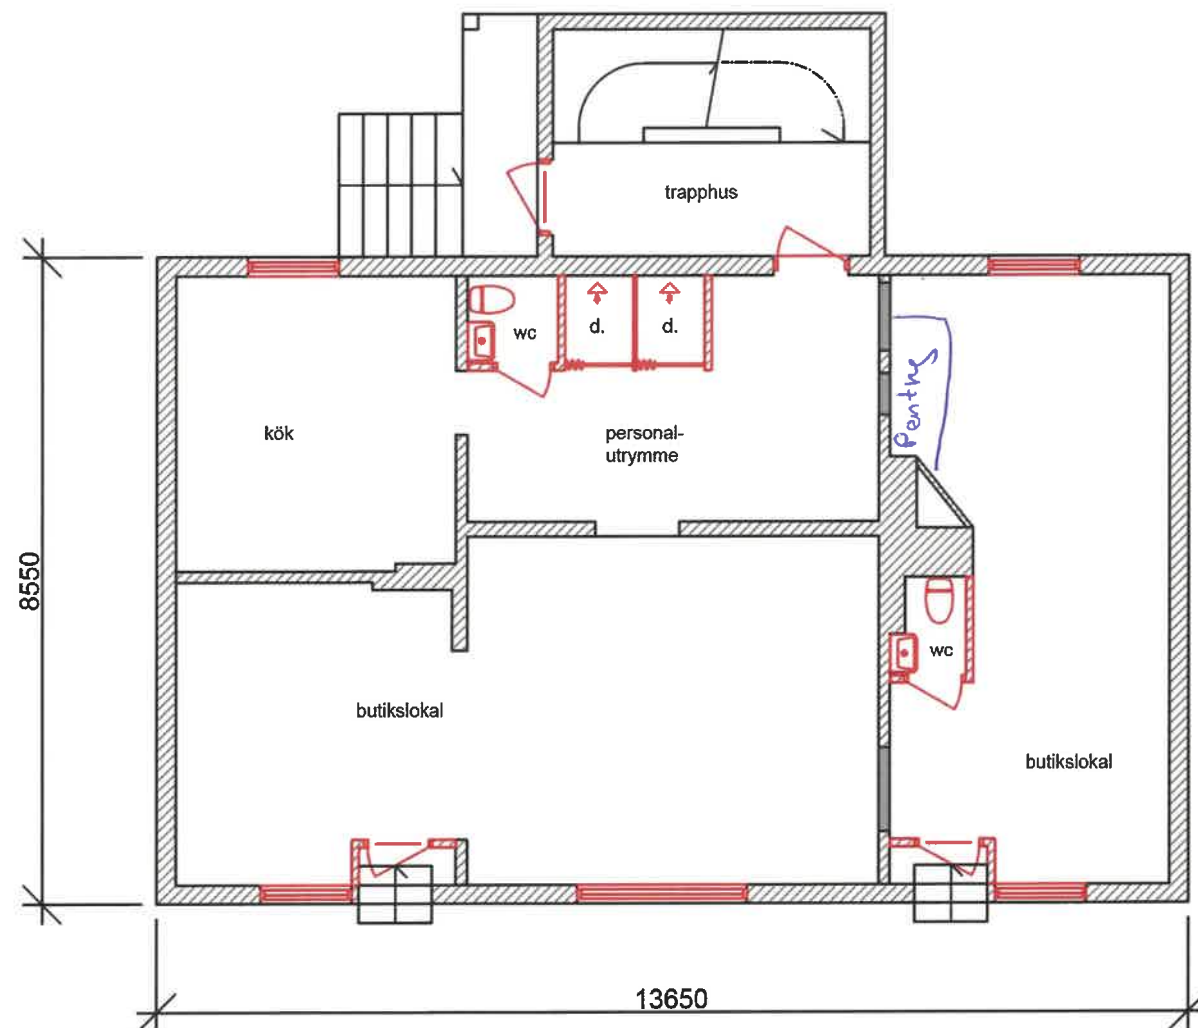


Bottenplan
byggnadsyta 131 m²

igensatta öppningar

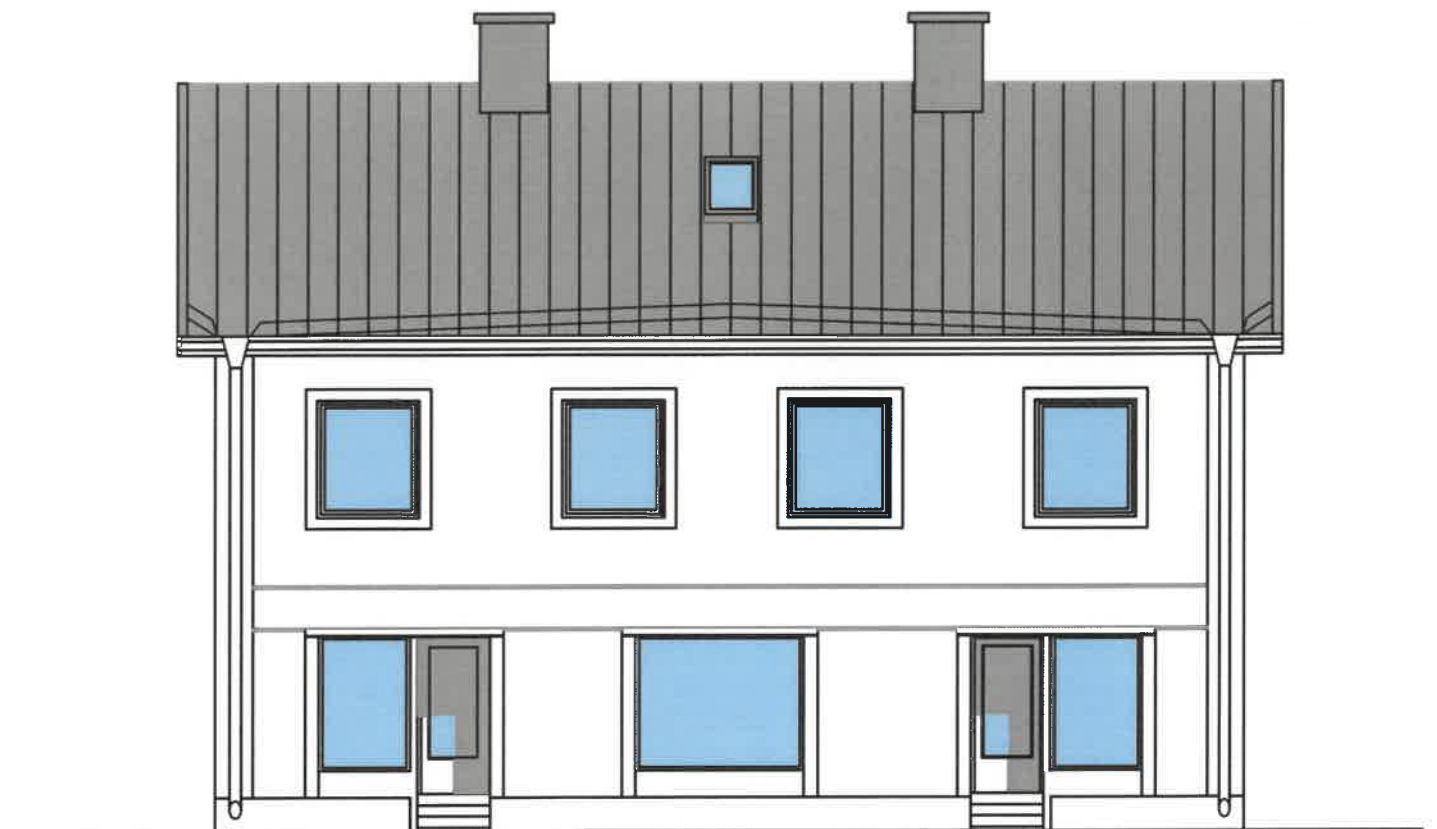

söderfasad mot Schönbergagatan

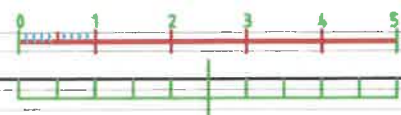

FÖRSLAGSHANDLING 2026-01-20	
Guldsmeden 2 SÖDERKÖPINGS KOMMUN	
Fam. Westerberg Fastigheter Hospitalsgatan 33, 602 27 Norrköping Tel: 011 - 18 13 40	
UPPDRAGSLEDARE 2026-01-20	UTARBETARE aw
UTARBETARE 2026-01-20	UTARBETARE aw
Befintlig fastighet Butiks- och bostadshus Fasadrenovering / lokalanpassning	
SKALA 1:50 (A1) / 1:100 (A3)	REVISOR A 09-01