



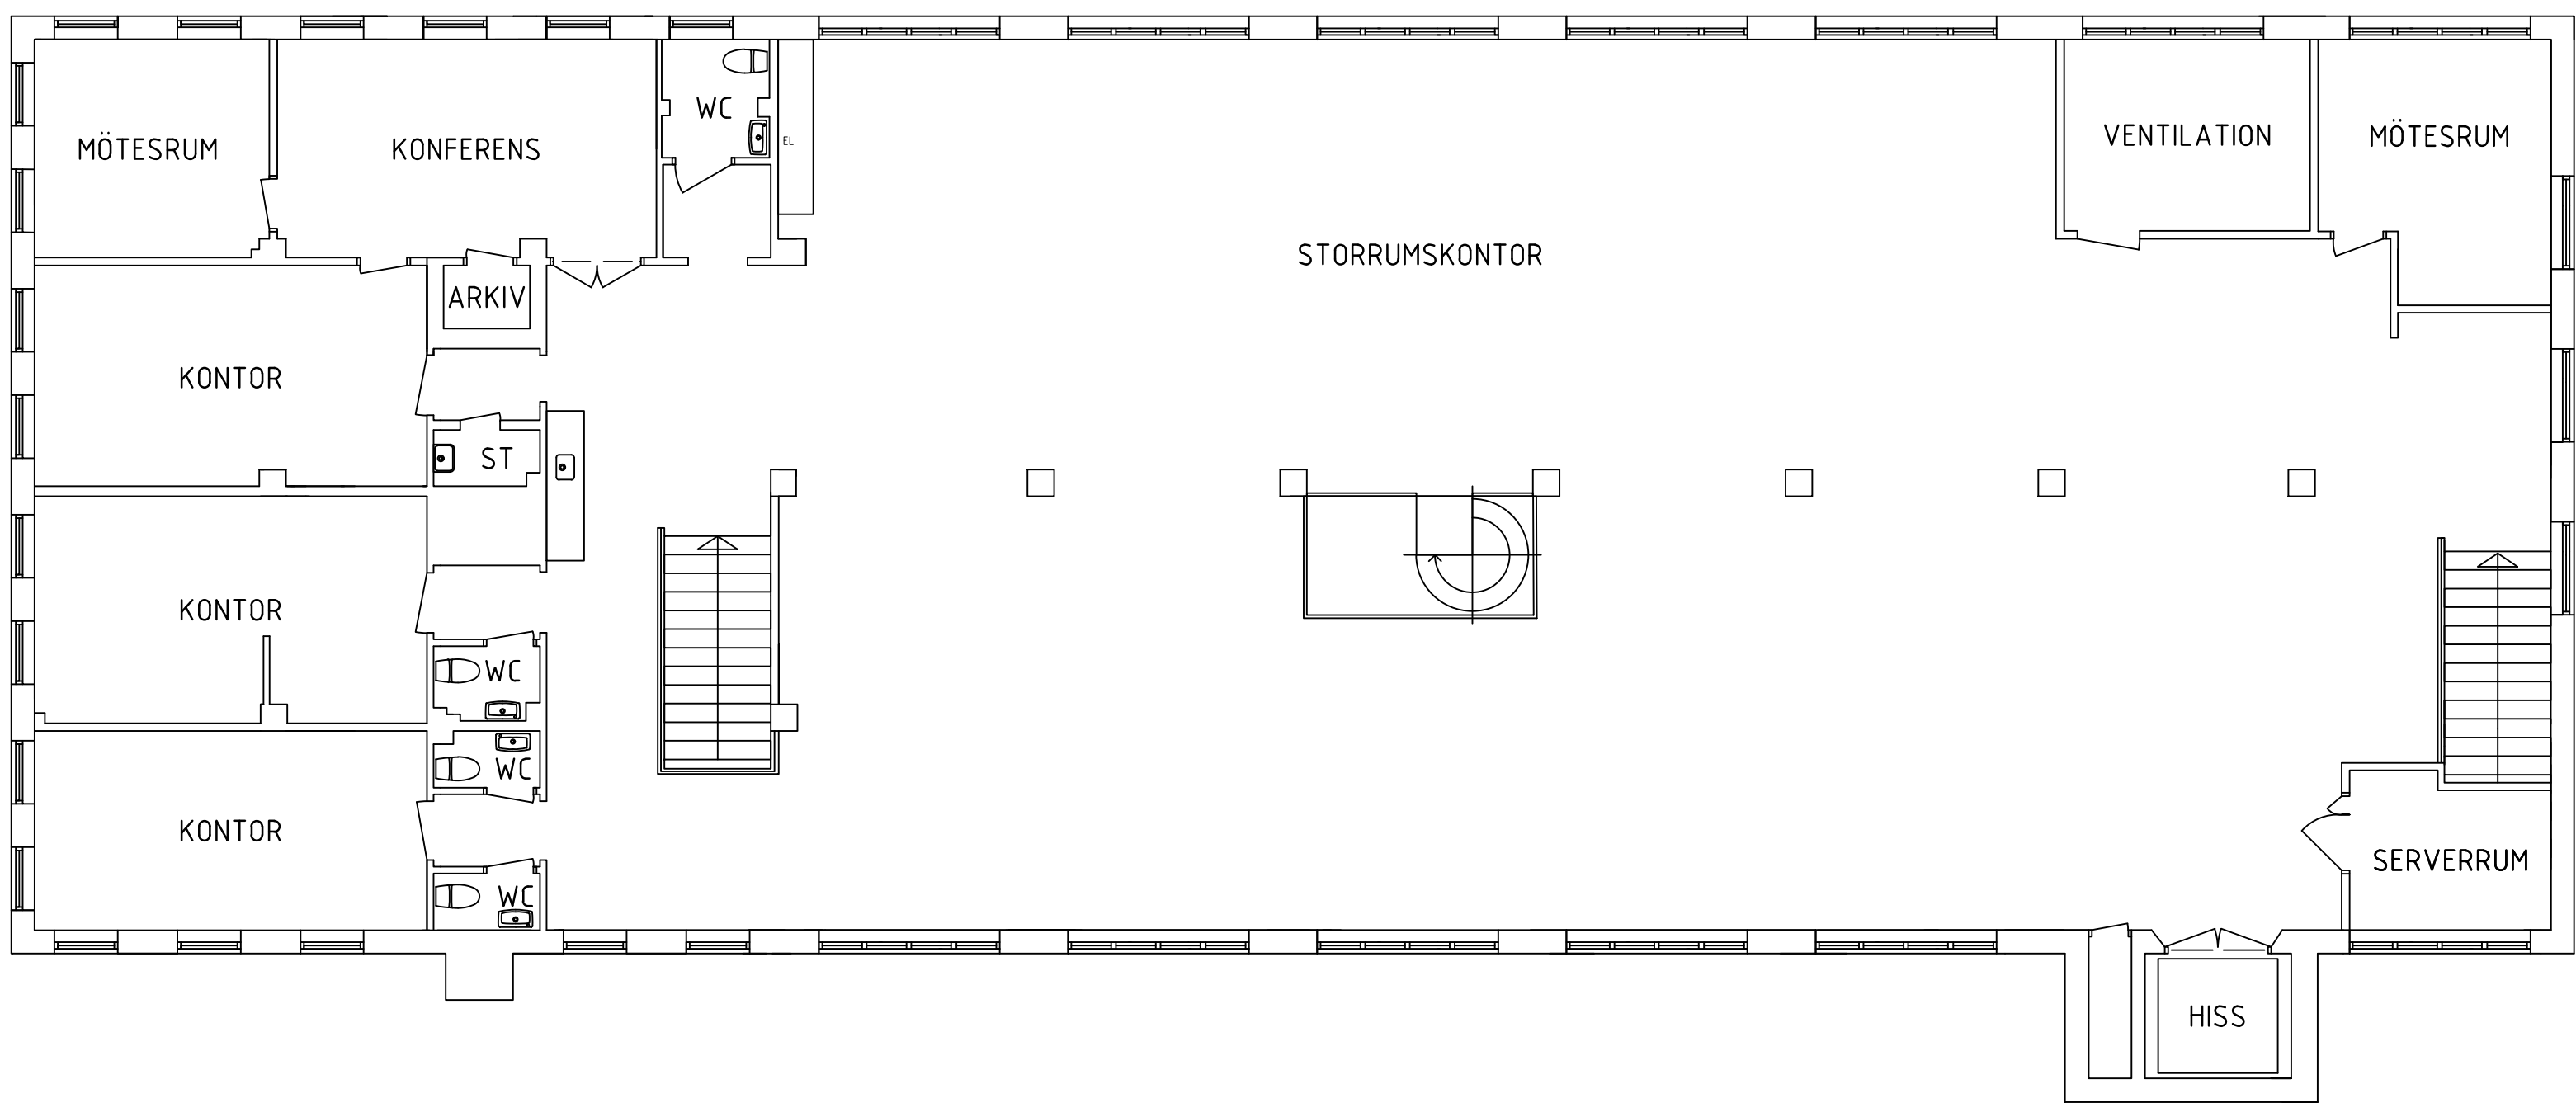

PLAN 1 TR

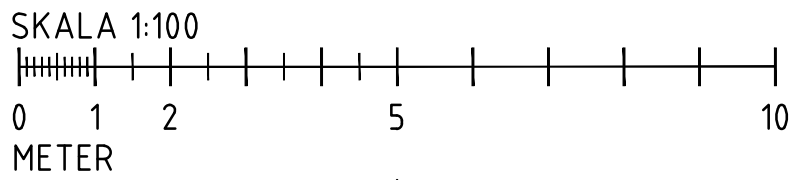

XREF:
LAGER: SB11

BET	ANT	ÄNDRINGEN AVSER	SIGN	DATUM
BEFINTLIGA FÖRHÅLLANDEN				
VALLONSMIDET 2, ÖREBRO				
ARCONA BYGGPROJEKTERING CONORA CONSULT AB V. VINTERGATAN 110, BOX 5924 700 05 ÖREBRO, 079-12 76 82				
UPPDRAG NR	23 003	RITAD AV	MJ	HANDLÄGGARE
DATUM	2023-02-02	ANSVARIG	KAI HALDIN	KH
OMBYGGNAD AV LOKALER				
PLAN 1 TR				
SKALA	A1 1:100	NUMMER	A-00.1-102	
	A3 1:200			

PLO: 2023-02-02 13:46 P:\PROJEKT\23 003 (19 023) VALLONSMIDET 2, ÖREBRO\HUSHERRINVA-MODELLERVA-00-P102.DWG MALIN JOHANSSON