
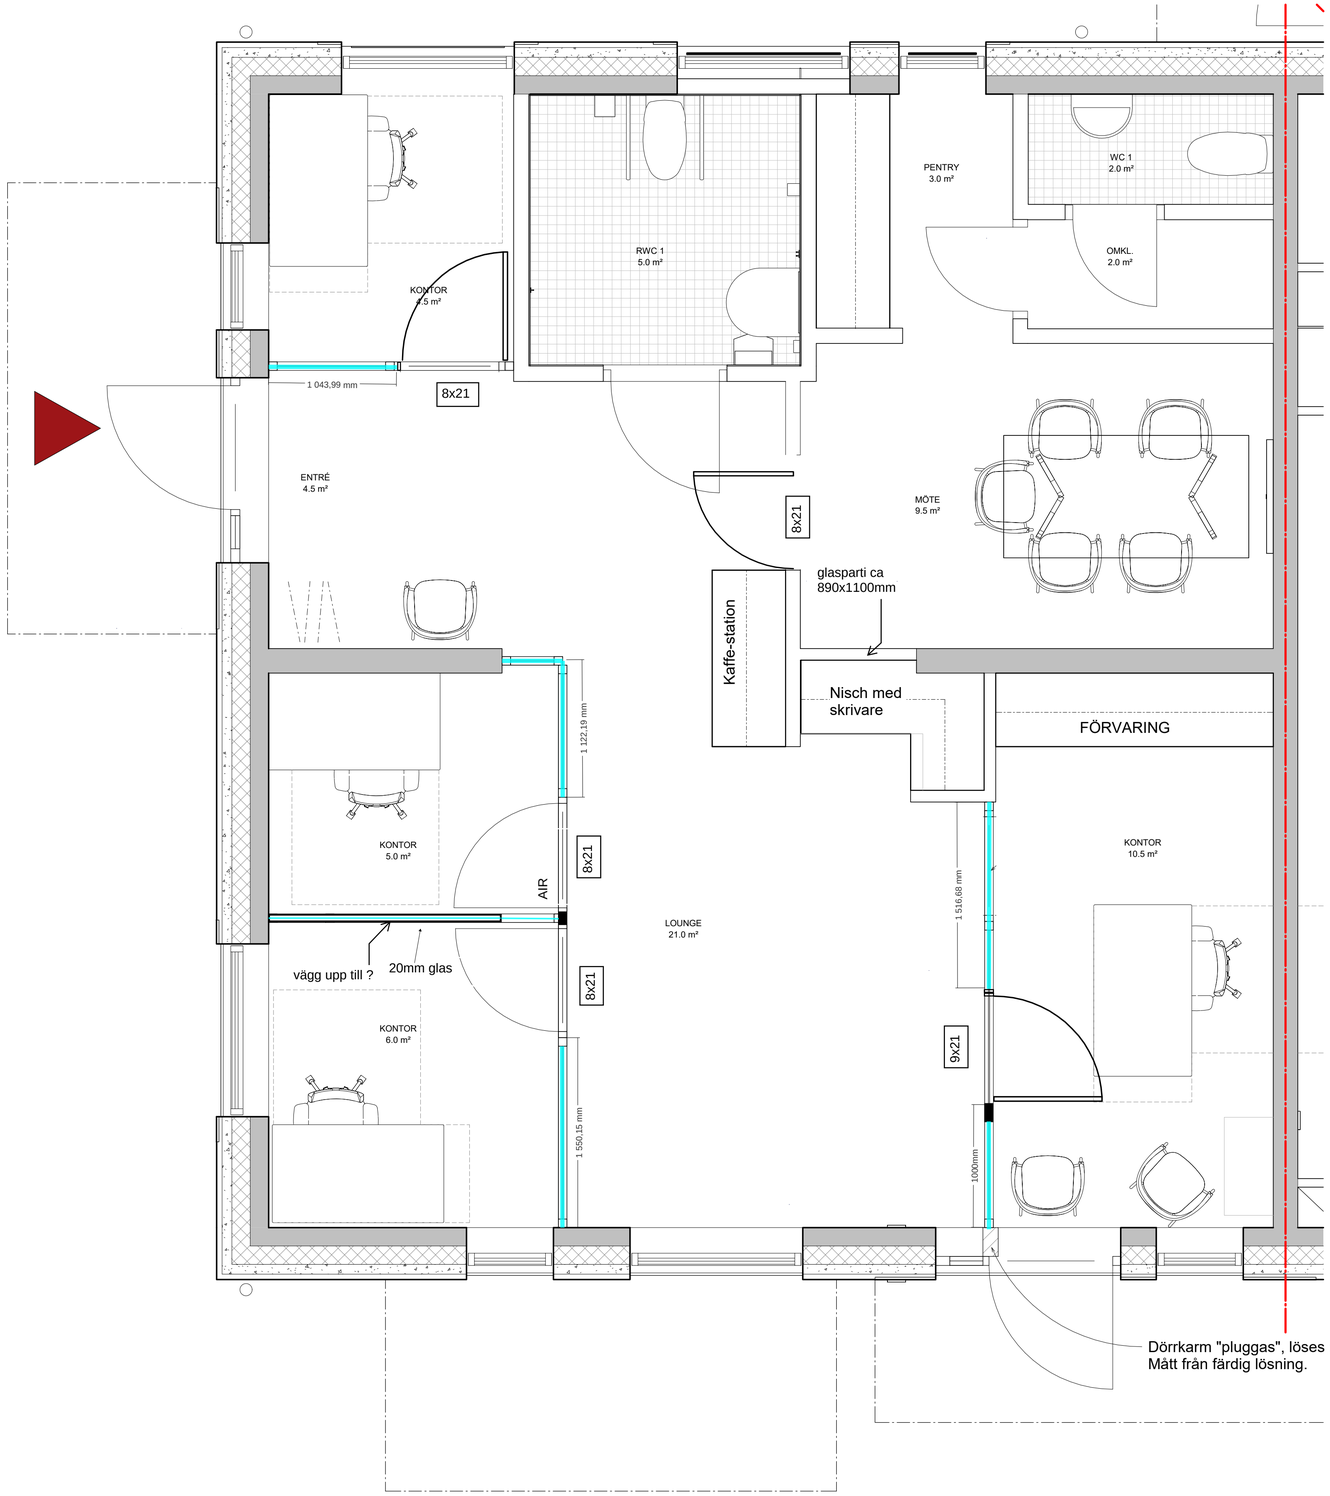


0,2m 0 0,5 1 1,5 2 2,5m

Skala 1:25

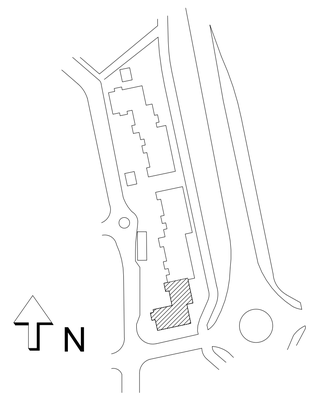

BET	ÄNDRINGEN AVSER	DATUM	SIGN

SKISSFÖRSLAG

PILOTEN 9

PILOTEN 9

Lillbackavägen 29
70242 örebro

X	A
	Br
	E
	K
	M
	V
	W

UPPDRAG.NR	RITAD/KONSTR AV	UPPDRAGSLEDARE
DATUM	ANSVARIG	

HYRESGÄSTANPASSNING
PLAN

SKALA	NUMMER	BET
A1 1:25 A3 1:50	A-99-1-100	

2025-02-10 17:25:05