
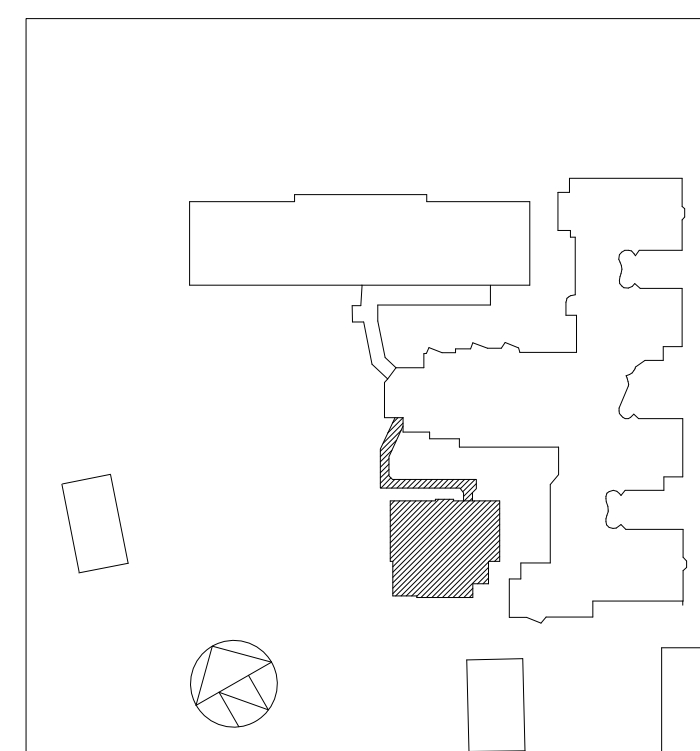


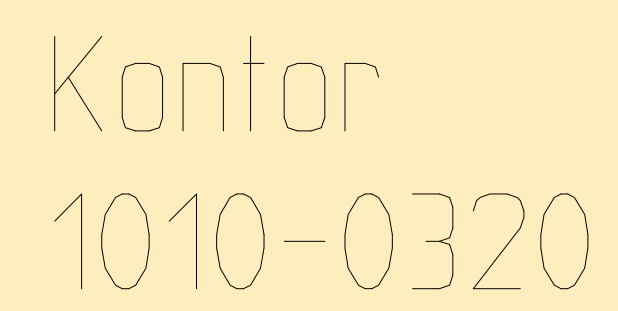

BET	ANT	ÄNDRING A VSR	SIGN	DATUM
RELATIONSHANDLING 1010 - VILAN 2  FREDSGATAN 2 703 62 ÖREBRO TEL:010-516 00 00 www.projektengagemang.se				
UPPDRAG NR 11008475	RITAD AV CZ	HANDLÄGGARE SL		
DATUM 2023-03-17	ANSVARIG			
1010 - VILAN 2 HUS 3 LOABERÄKNING BOTTENVÅNING				
SKALA	NUMMER		I BET	
A1: 1:20 A3: 1:40	A-4.9.1-1010-0320			