


2026-01-13 14:02:12 C:\Users\Minnea.holmberg\OneDrive - Developing Design Sweden AB\Arkiv\A24234 - Häcklöparen 2 - B24 - LH - AL - Minnea.holmberg.rvt

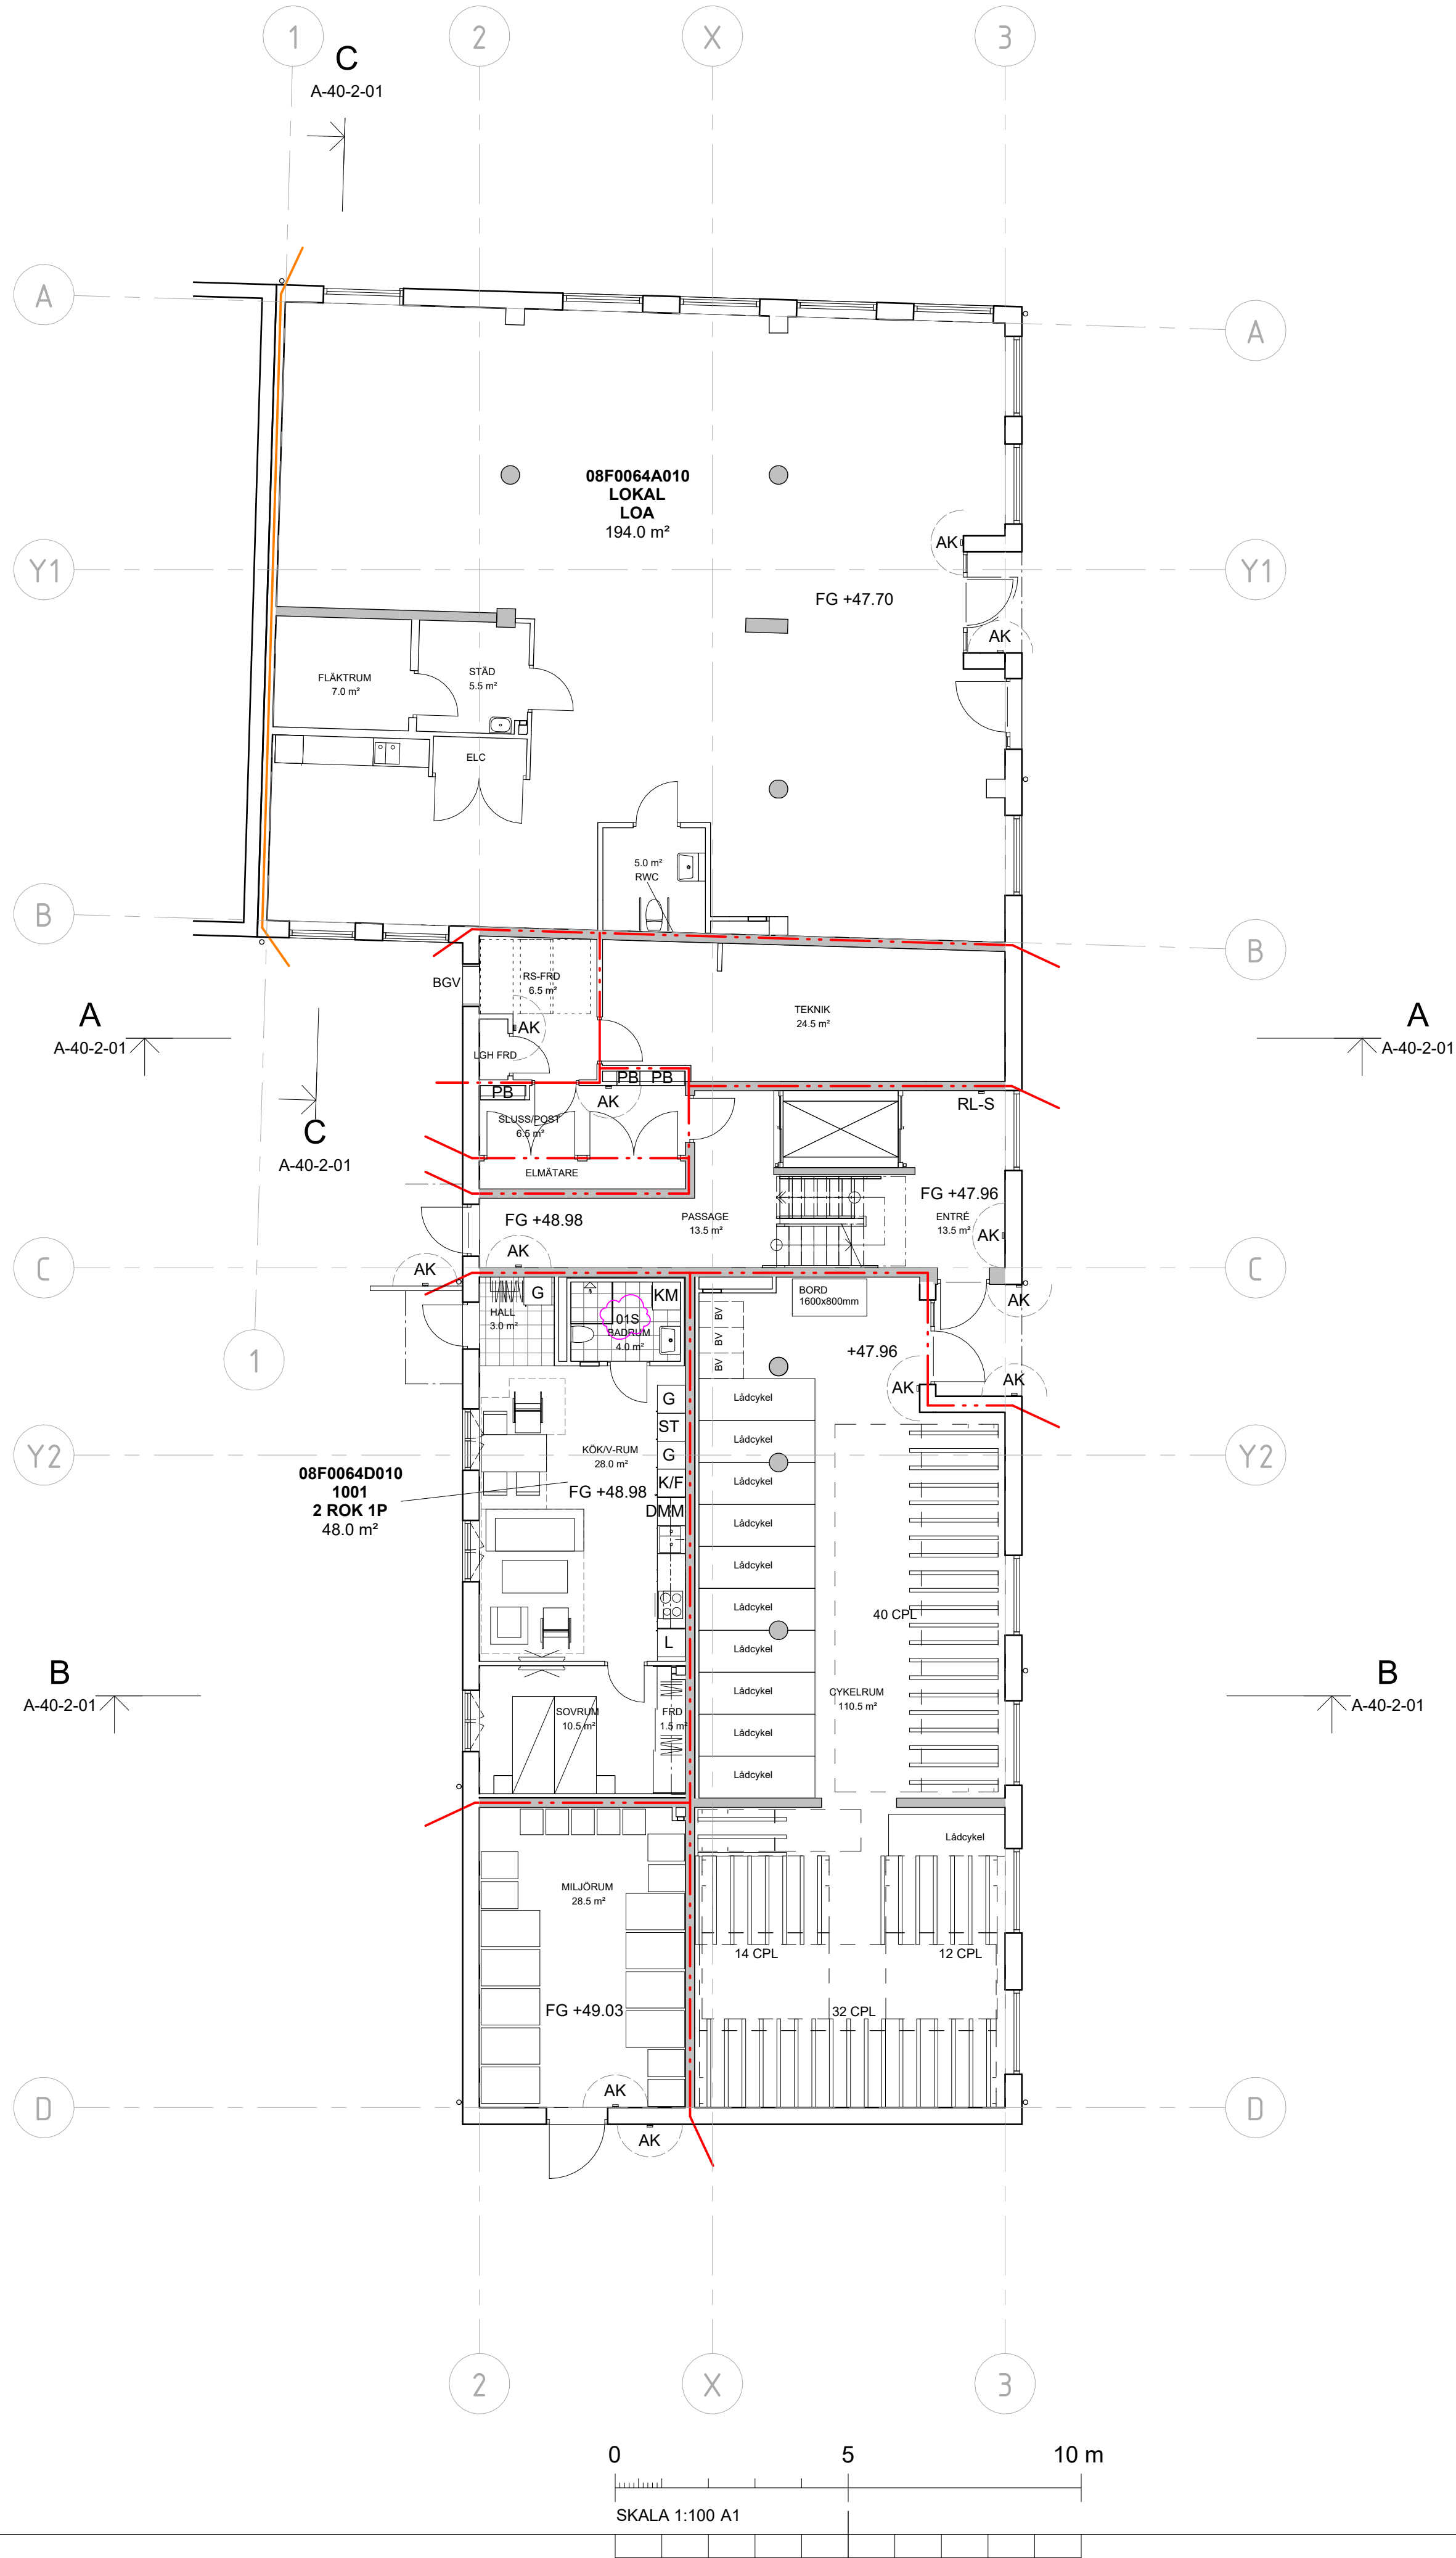

FÖRKLARINGAR

ALLA MÅTT I mm.

- BRANDCELLSGRÄNS EI30
- BRANDCELLSGRÄNS EI60
- BRANDCELLSGRÄNS REI90-M

- SLAGDÖRR
- GLASAD SLAGDÖRR
- GLASPARTI
- MÖJLIG PLACERING SOLCELLER

- AK = ARMBÅGSKONTAKT
- AL = AVBÄRARLIST
- BGV = BRANDGASVENTILATION
- BV = BARNVÄGN
- CPL = CYKELPLATS
- DM = DISKMASKIN
- F = FRY
- FRD = FÖRRÄD
- G = GARDEROB
- K = KYL
- K/F = KYL/FRY
- KLK = KLÄDKAMMARE
- KM = KOMBIMASKIN
- M = MICROVÅGSUGN
- PB = POSTBOXÄR
- RL = RÖKLUCKA
- RL-S = RÖKLUCKA STYRNING
- RS = RULLSTOL
- S = STEGE
- SC = SOLCELLER
- SK = SKAFFERISKÄP
- ST = STÄDSKÄP
- TF = TAKFÖNSTER
- TK = TVÄTTSTÄLL MED KOMMOD
- TM = TVÄTTMASKIN
- TT = TORKTUMLARE
- UL = UPPSTIGNINGSLUCKA
- ÖFG = ÖVER FÄRDIGT GOLV

FÖRESKRIFTER

INKLÄDNAD AV PELÄRE I STÅL ENLIGT K-RITNING.


PLAN 17: JUSTERINGAR AV FAST INREDNING PÅ GRUND AV SNEDTAK:

- SKÄP OVAN K/F SKA HA ÖVERKANT 2200mm ÖFG.
- ST SKA VARA MAXIMALT 1900mm HÖGT.
- VÄGGSKÄP 600mm HÖGT. OVAN SKÄP MONTERAS HYLLPLAN.

HÄNVISNINGAR

SE RITNING:

A	Justering sockelnivå, måttsättning sockel, justering skärmak, Littera badrum, svarhals tak	2026-01-13	
BET	ANT	ÄNDRINGEN AVSER	DATUM SIGN
BYGGHANDLING			
HÄCKLÖPAREN			
HÄCKLÖPAREN 2, LINKÖPING			
 			
PL	ED BYGG AB	010-703 71 59	
A	ARQLY SVERIGE AB	010-516 26 27	
K	AFRY	010-505 00 00	
V	AFRY	010 505 01 77	
VS	PROJEKTTEKNIK	073-517 98 53	
E	PROJEKTTEKNIK	073-517 94 20	
B	BRANDSKYDDSLAGET	076-773 33 06	
UPPDRAG NR	RITAD/KONSTR AV	HANDLAGGARE	
A24234	LH	LH	
DATUM	ANSVARIG		
2025-11-28	LH		
NYBYGGNAD AV BOSTÄDER			
PLAN 10			
SKALA	NUMMER	BET	
A1 1:100	0805-08F-A-40-1-10	A	
A3 1:200			

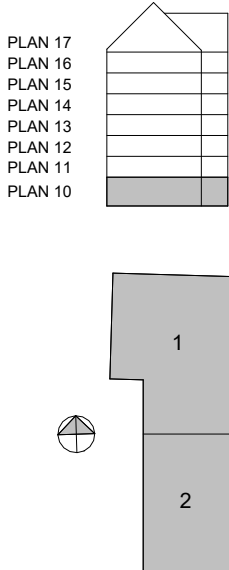

ARQLY