


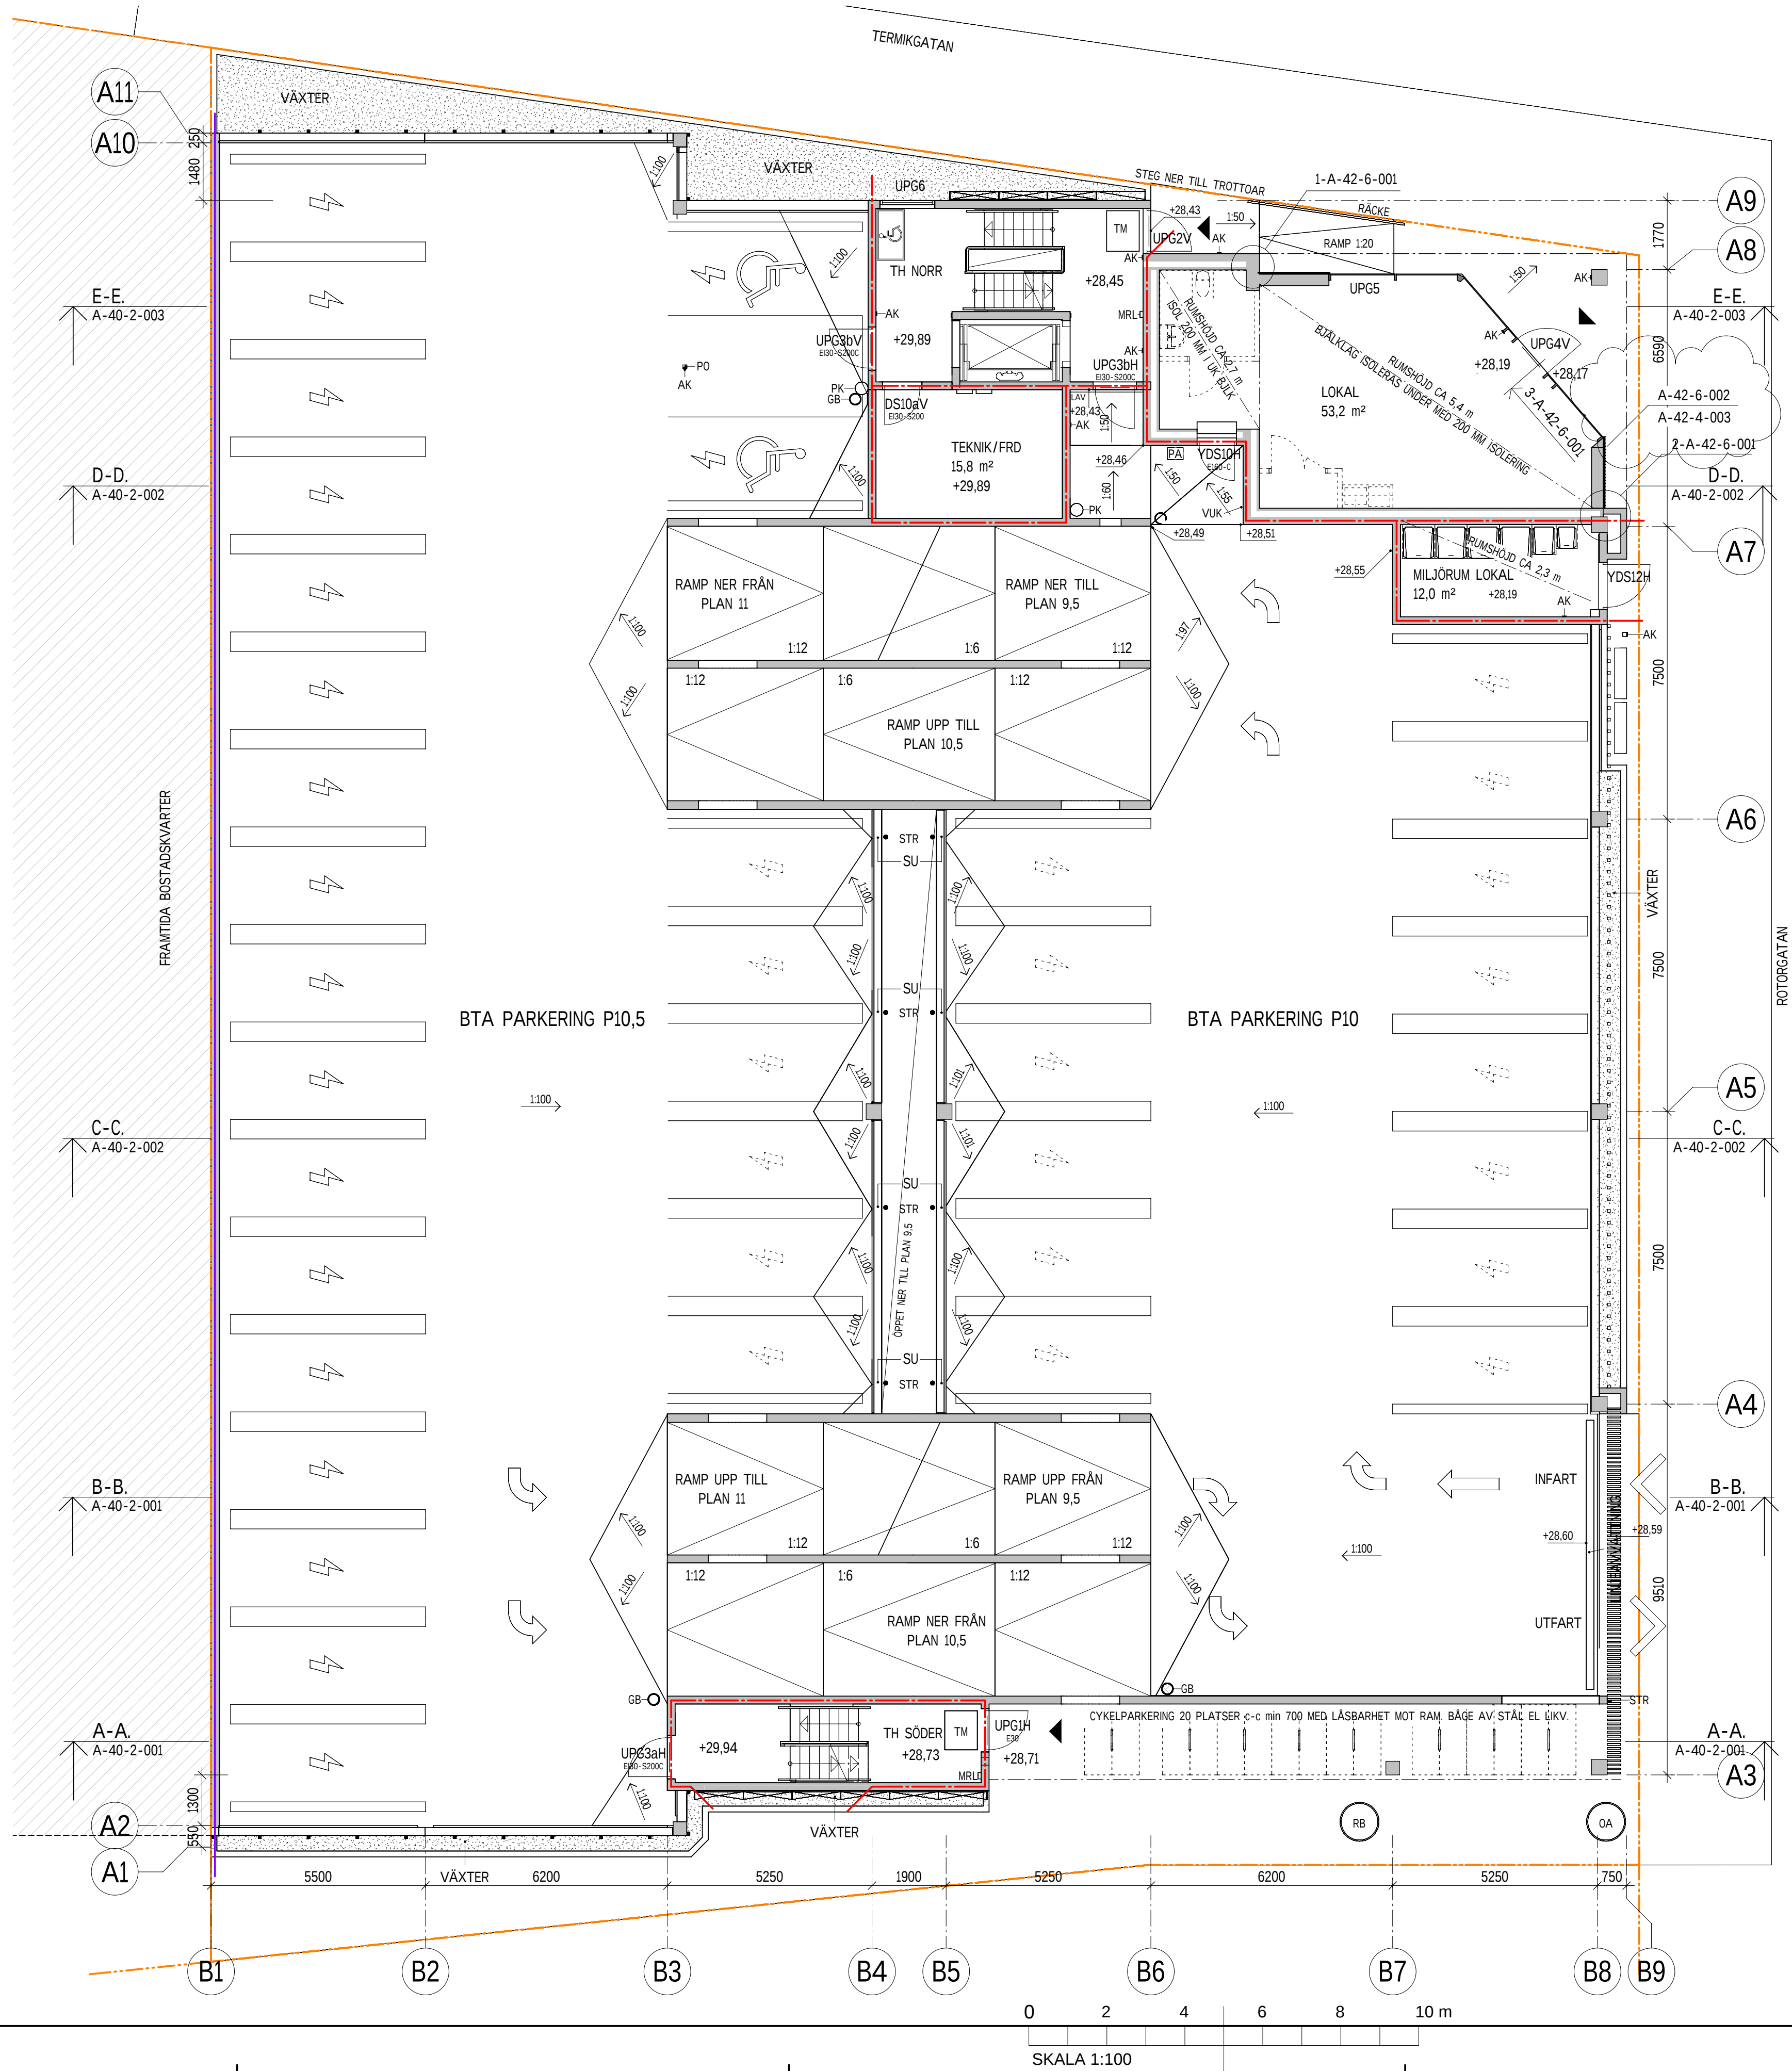

FÖRKLARINGAR

MÅTT ANGIVNA I MILLIMETER (mm)
PLUSHÖJDER ANGIVNA I METER (m).

BYGGNADEN SKALL UPPFÖRAS ENLIGT BBR 29.
BRANDSKYDDSBESKRIVNING ENLIGT BRAND

BRANDCELLSGRÄNS EI60
BRANDCELLSGRÄNS REI90-M
UTRYMNINGSPLATS MED KOMMUNIKATIONS-
UTRUSTNING FÖR TVÄGSKOMMUNIKATION

PARKERING FÖRBEREDD FÖR ELBILSLADDNING

LUTNINGSPIL TAK- OCH GOLVFALL. LUTAR NEDÅT

RAMPLUTNING, PEKAR UPPÅT

AK Armbågskontakt
BS Belysningsstolpe
GB Golvbrunn
HA Hissanropsknapp
MRL Manöverdon röklucka
OA Oljeavskiljare
PA Parkeringsautomat för kortbetalning
PO Pollare för armbågskontakt H=1,2m
PK Papperskorg
RB Rensbrunn
STR Stuprör
SU Sargutkastare
TB Takbrunn
TM Torkmatta Käbe Original, svart el. likv. Försänkt i golv.
VUK Vattenutkastare
RL Röklucka
LAV Linjeavvattning

FÖRESKRIFTER


PLUSHÖJD PÅ GOLV PÅ PARKERINGSPLAN
UTANFÖR ENTRÉER TILL TRAPPHUS LIGGER 20 mm
UNDER FÄRDIGT GOLV I TRAPPHUS.

HÄNVISNINGAR

UPPSTÄLLNINGAR A-42-4-0001, A-42-4-0002,
A-42-4-0003
DETALJER A-42-6-0001, A-42-6-0002
BILAGA RUMSBESKRIVNING

B	ENL. A PM02	2025-07-04	EE
A	ENL. A PM01	2025-06-11	EE
BET	ÄNDRINGEN AVSER	DATUM	SIGN

BYGGHANDLING

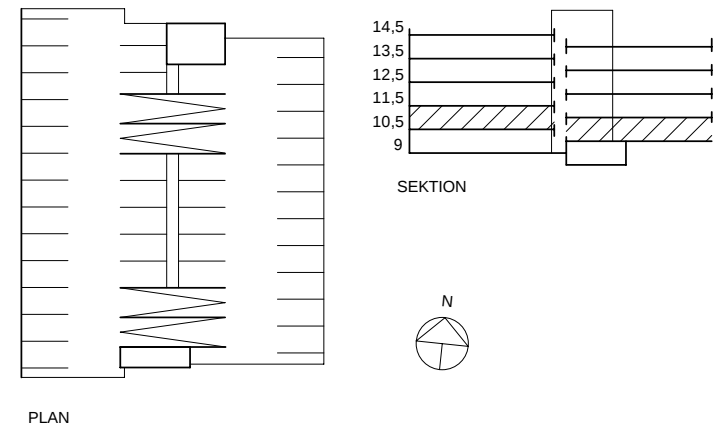

AUTOGYRON 3, P-HUS
Södra Ladugårdsängen, Örebro

Örebro
Parkering AB

UPPDRAGS NR	RETALYKONSTR. AV	tel. 010-516 00 00
11042829	E. ECKERLID	M. WELANDER
DATUM	ANSVARIG	
2025-04-16	Malin Welander	

NYBYGGNAD PARKERINGSHUS
Plan 10-10,5

SKALA	NUMMER	BET
A1 1:100 A3 1:200	A-40-1-010	B