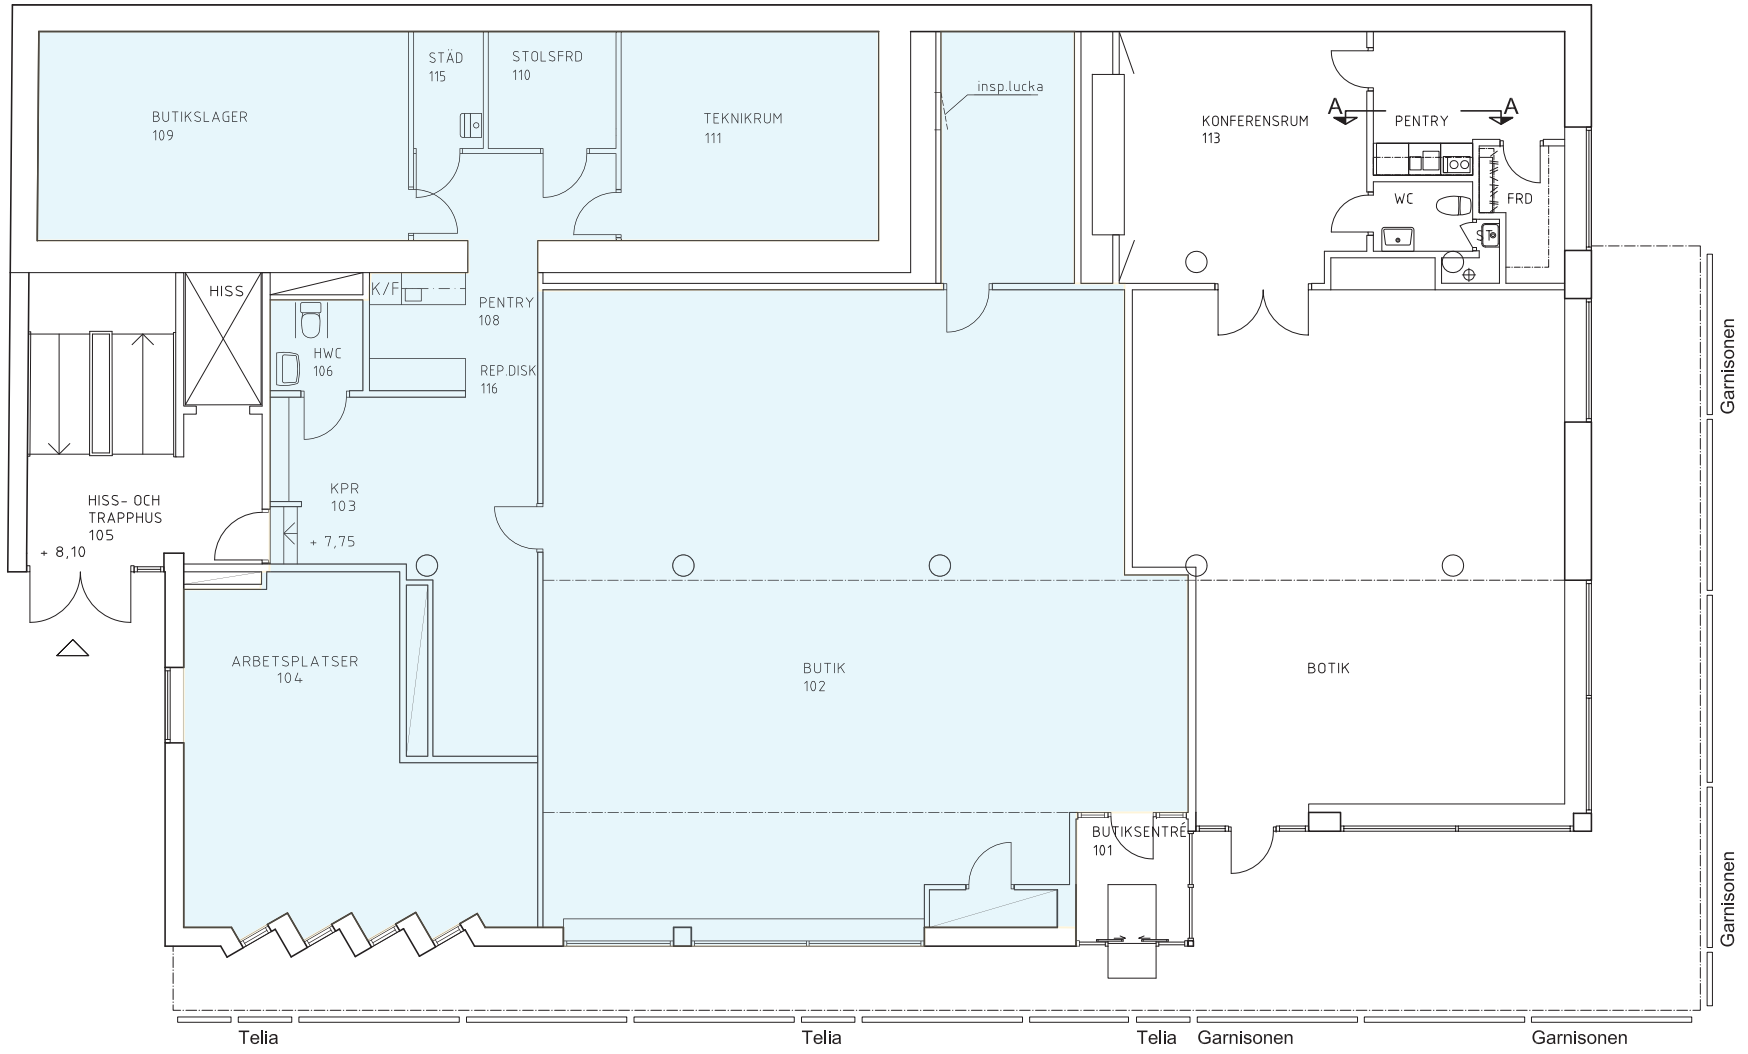


SYMBOLER:

- BEF VÄGG
- NY VÄGG
- EFTERLAGNING VÄGG
- RIVEN BYGGNADSDEL
- BEF DÖRR
- NY DÖRR
- BEF FÖNSTER/ GLASPARTI
- XX NYTT FÖNSTER/ GLASPARTI

0 1 2 3 4 5

REF:

LAGER:

BET	ANT	ÄNDRINGEN AVSER	SIGN	DATUM

RELATIONSHANDLING

BORÅS STAD, CA-FASTIGHETER

SLEIPNER 4

BEF UTSEENDE

ARKCON BYGGKONSULTER
Katrinebergsgatan 19
504 39 Borås
033 120 120
post@arkcon.se
www.arkcon.se

ARB. NR	RITAD./KONSTR. AV	HANDLÄGGARE
17 180	LC	L Carlsson
DATUM	ANSVARIG	
2017.12.14	L Carlsson	

BOTTENVÅNING (PLAN 1)

ÖVERSIKT

SKALA	RITNINGSNUMMER	BET
1:50 (A1) 1:100 (A3)	A09-01-11	