
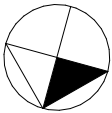


Kungsgatan 3

Plan 3, vån 1 tr

27 arbetsplatser

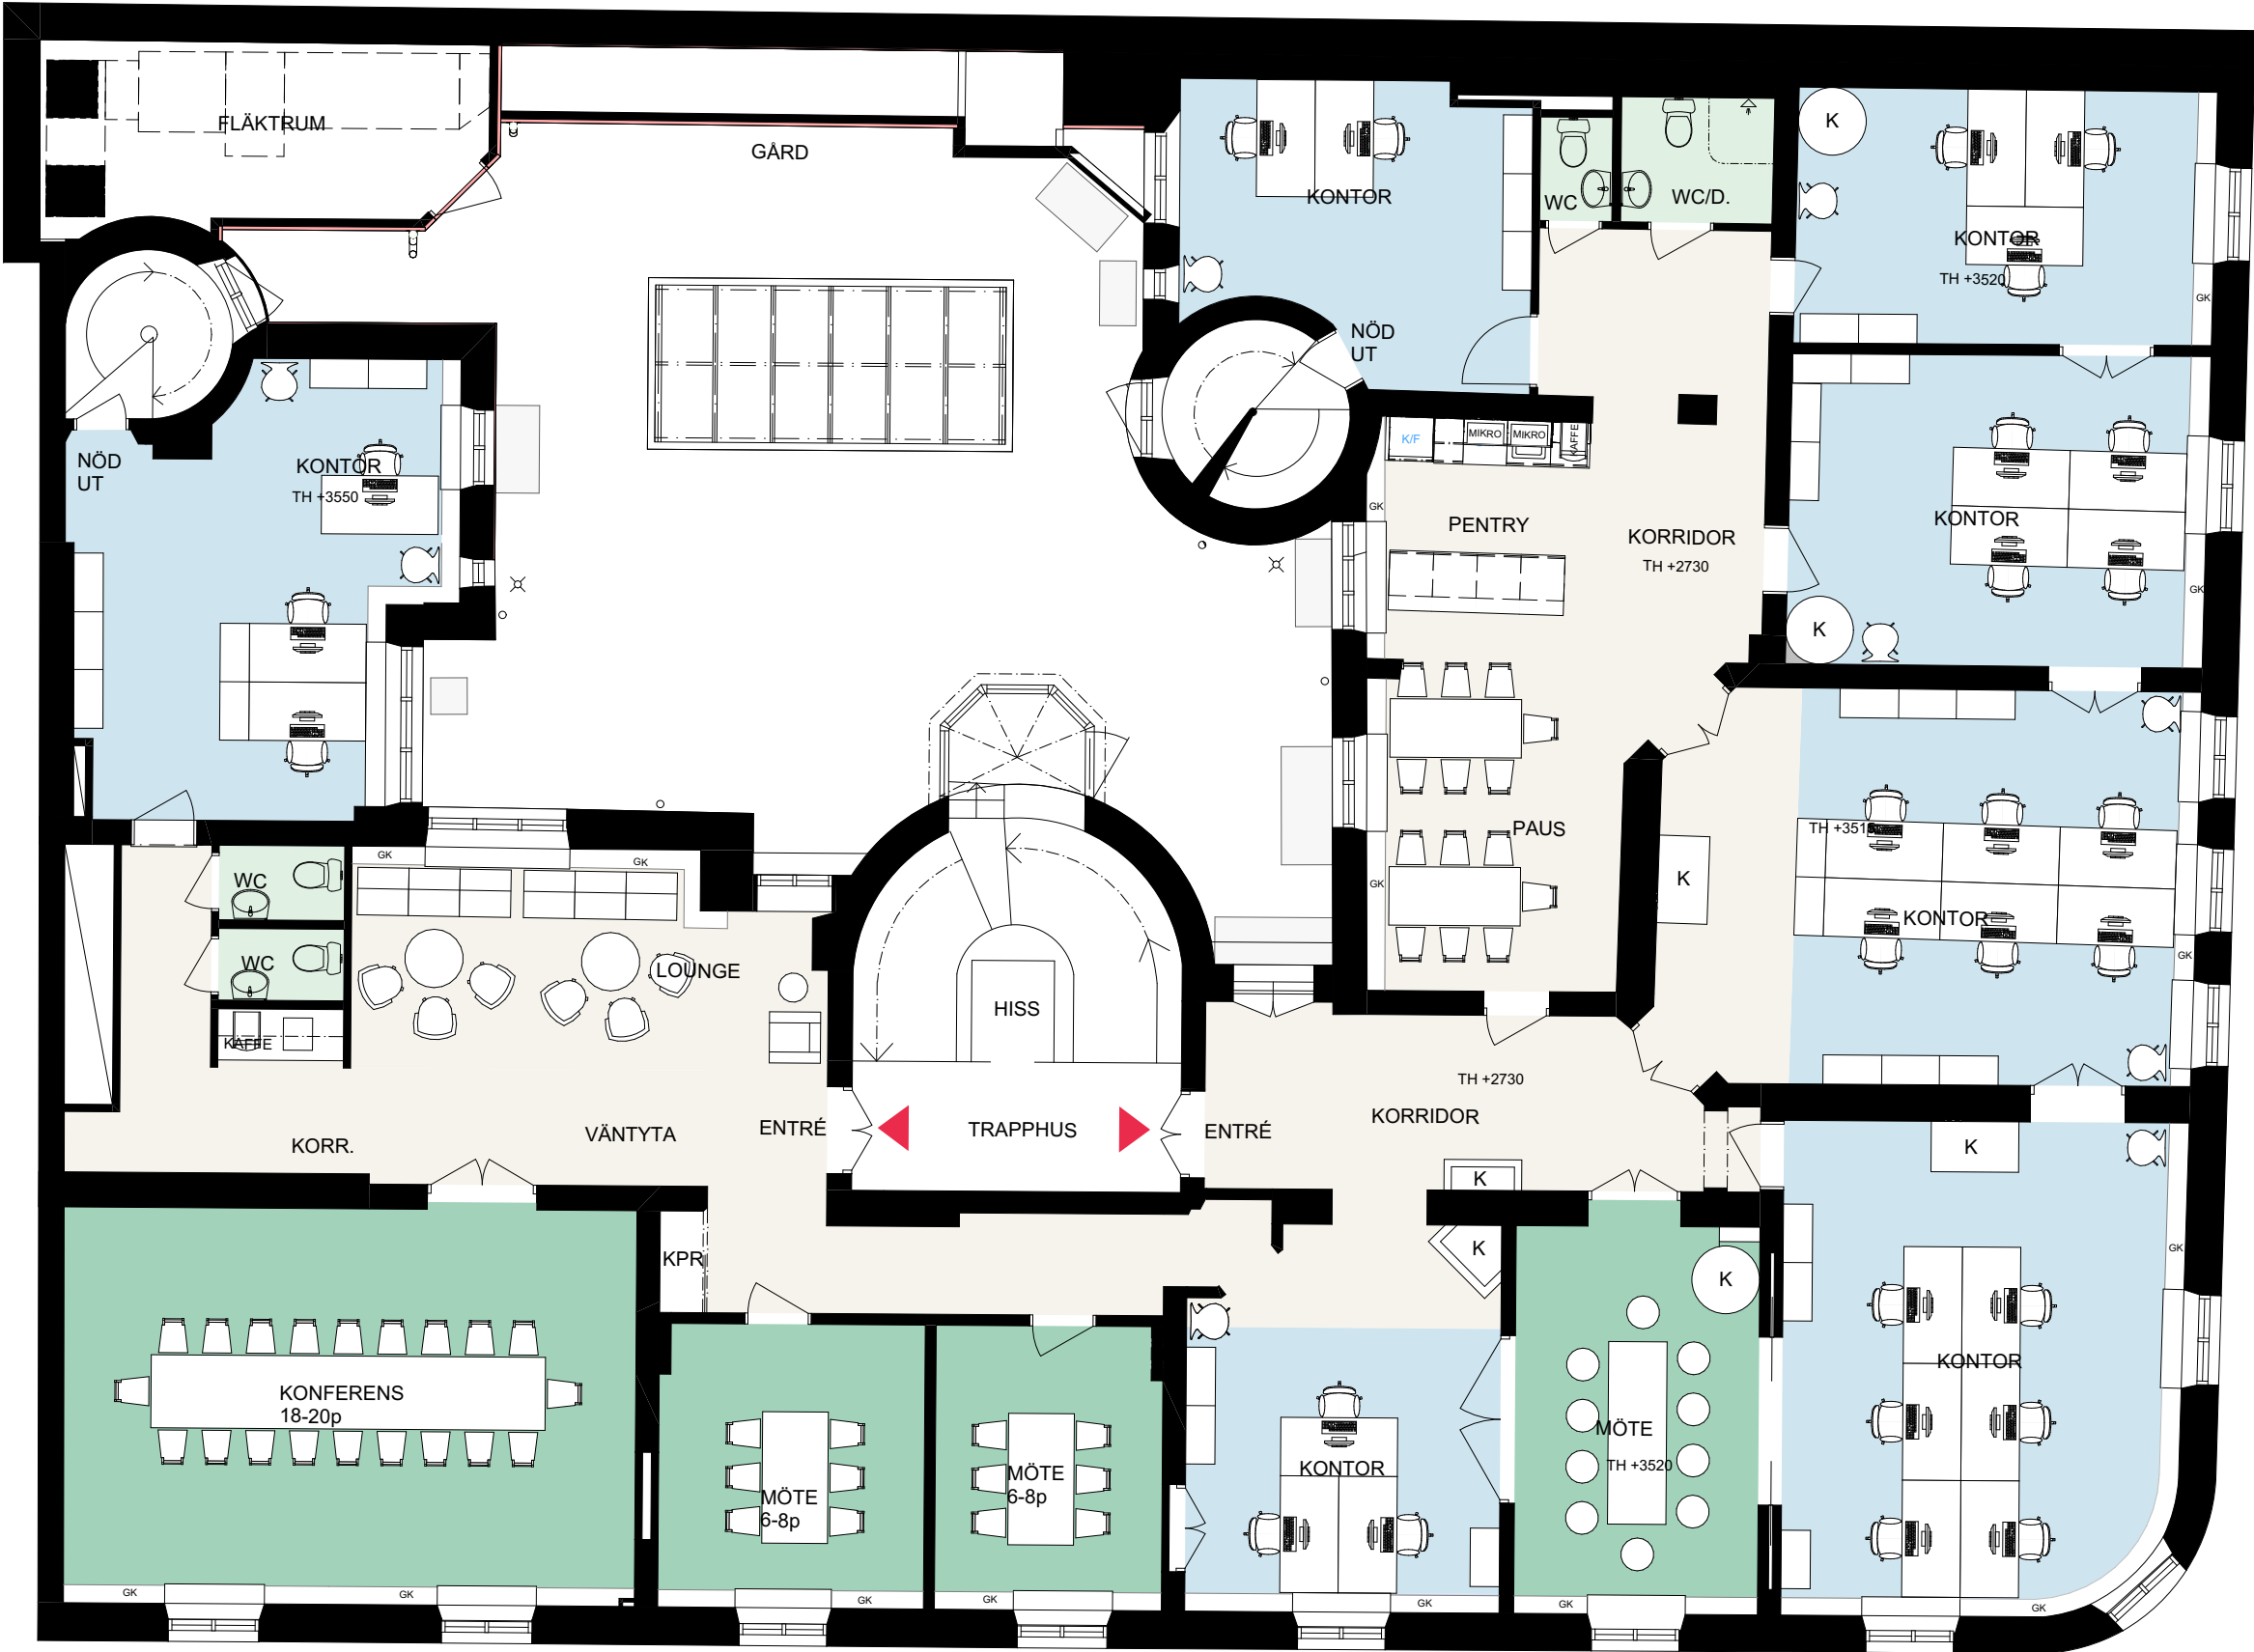

Skala 1:100 (A3)

Fastighetsbeteckning:

Kv. Sumpen 8

Lokaltyp:

Kontor

Typ av skiss:

Möblerad plan

Rum	Antal	Personer
Kontor	7	27
Konferensrum	4	46
Pentry/paus	1	18
WC	4	
Förråd		




LUNDBERGS
FASTIGHETER

Kungsgatan 3

Plan 3, vån 1 tr

27 arbetsplatser

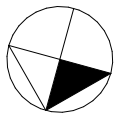

N

5m

Skala 1:100 (A3)

Fastighetsbeteckning:

Kv. Sumpen 8

Lokaltyp:

Kontor

Typ av skiss:

Illustration pentry/paus

Rum	Antal	Personer
Kontor	7	27
Konferensrum	4	46
Pentry/paus	1	18
WC	4	
Förråd		





LUNDBERGS
FASTIGHETER


Kungsgatan 3

Plan 3, vån 1 tr

27 arbetsplatser

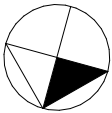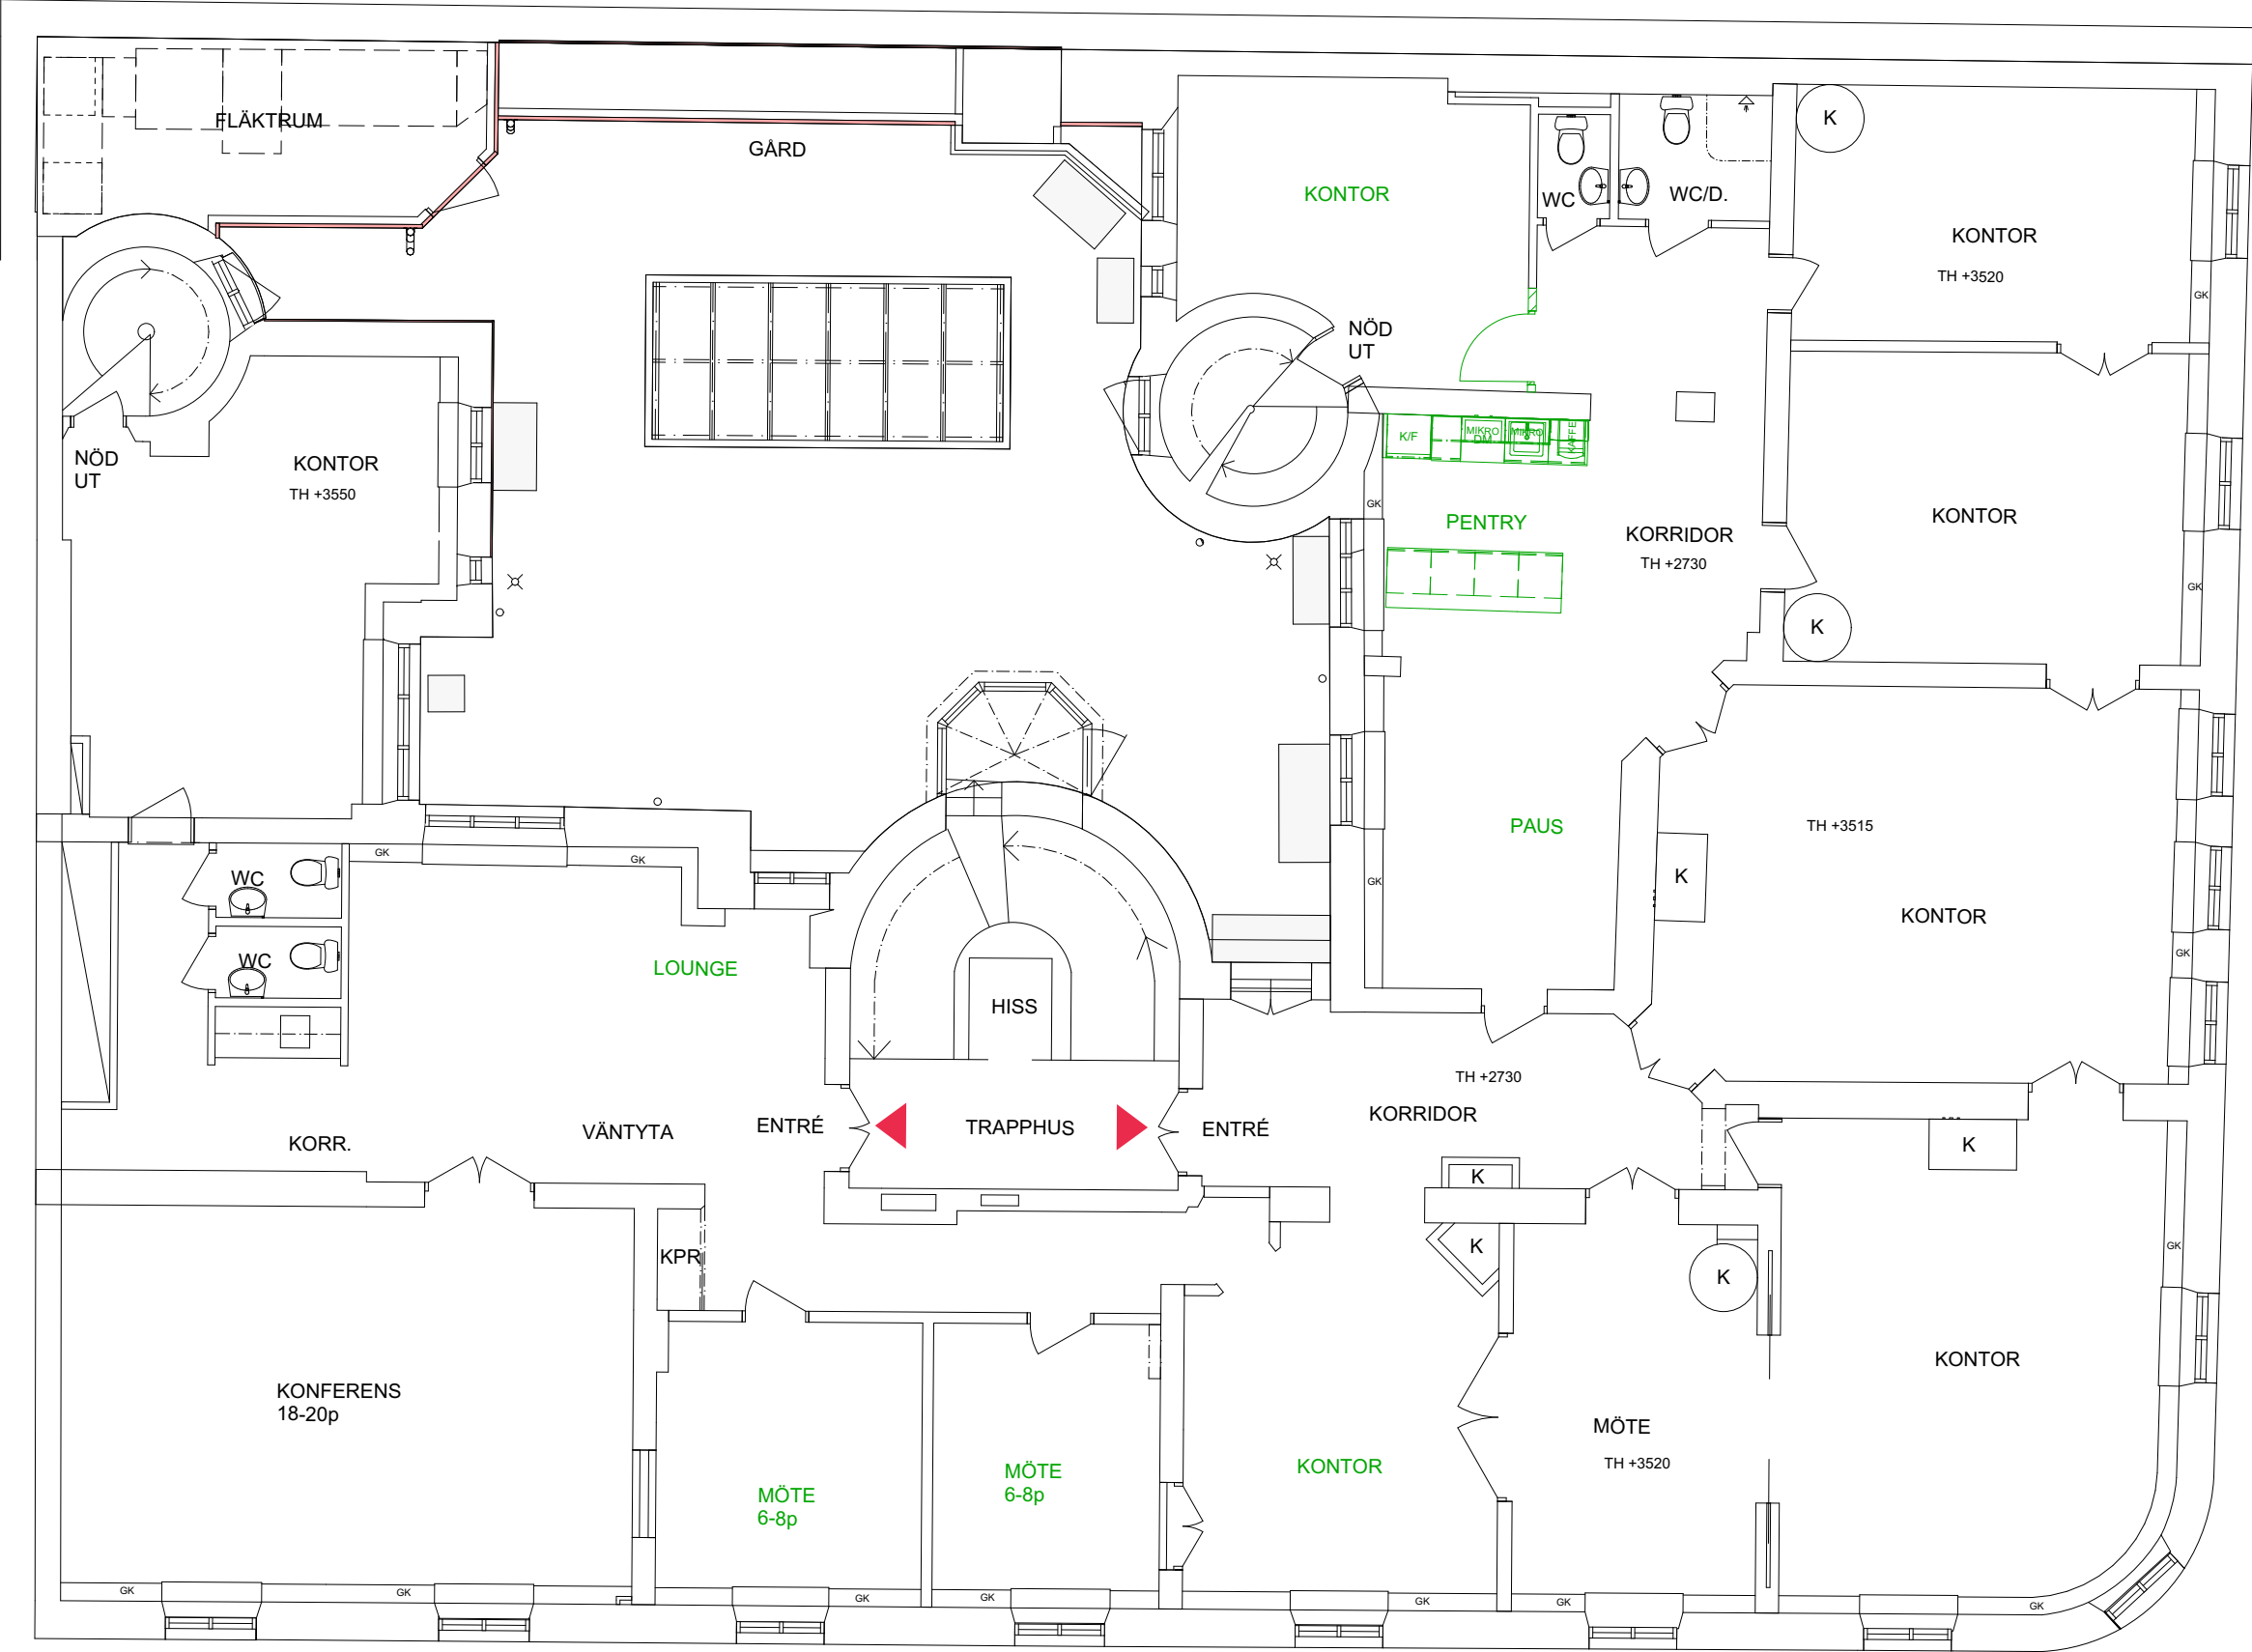

N

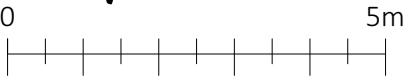

Skala 1:100 (A3)

Fastighetsbeteckning:

Kv. Sumpen 8

Lokaltyp:

Kontor

Typ av skiss:

Nya delar

Rum

Kontor

Konferensrum

Pentry/paus

WC

Förråd

Antal

7

4

1

4

Personer

27

46

18





LUNDBERGS
FASTIGHETER


Kungsgatan 3

Plan 3, vån 1 tr

27 arbetsplatser

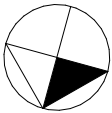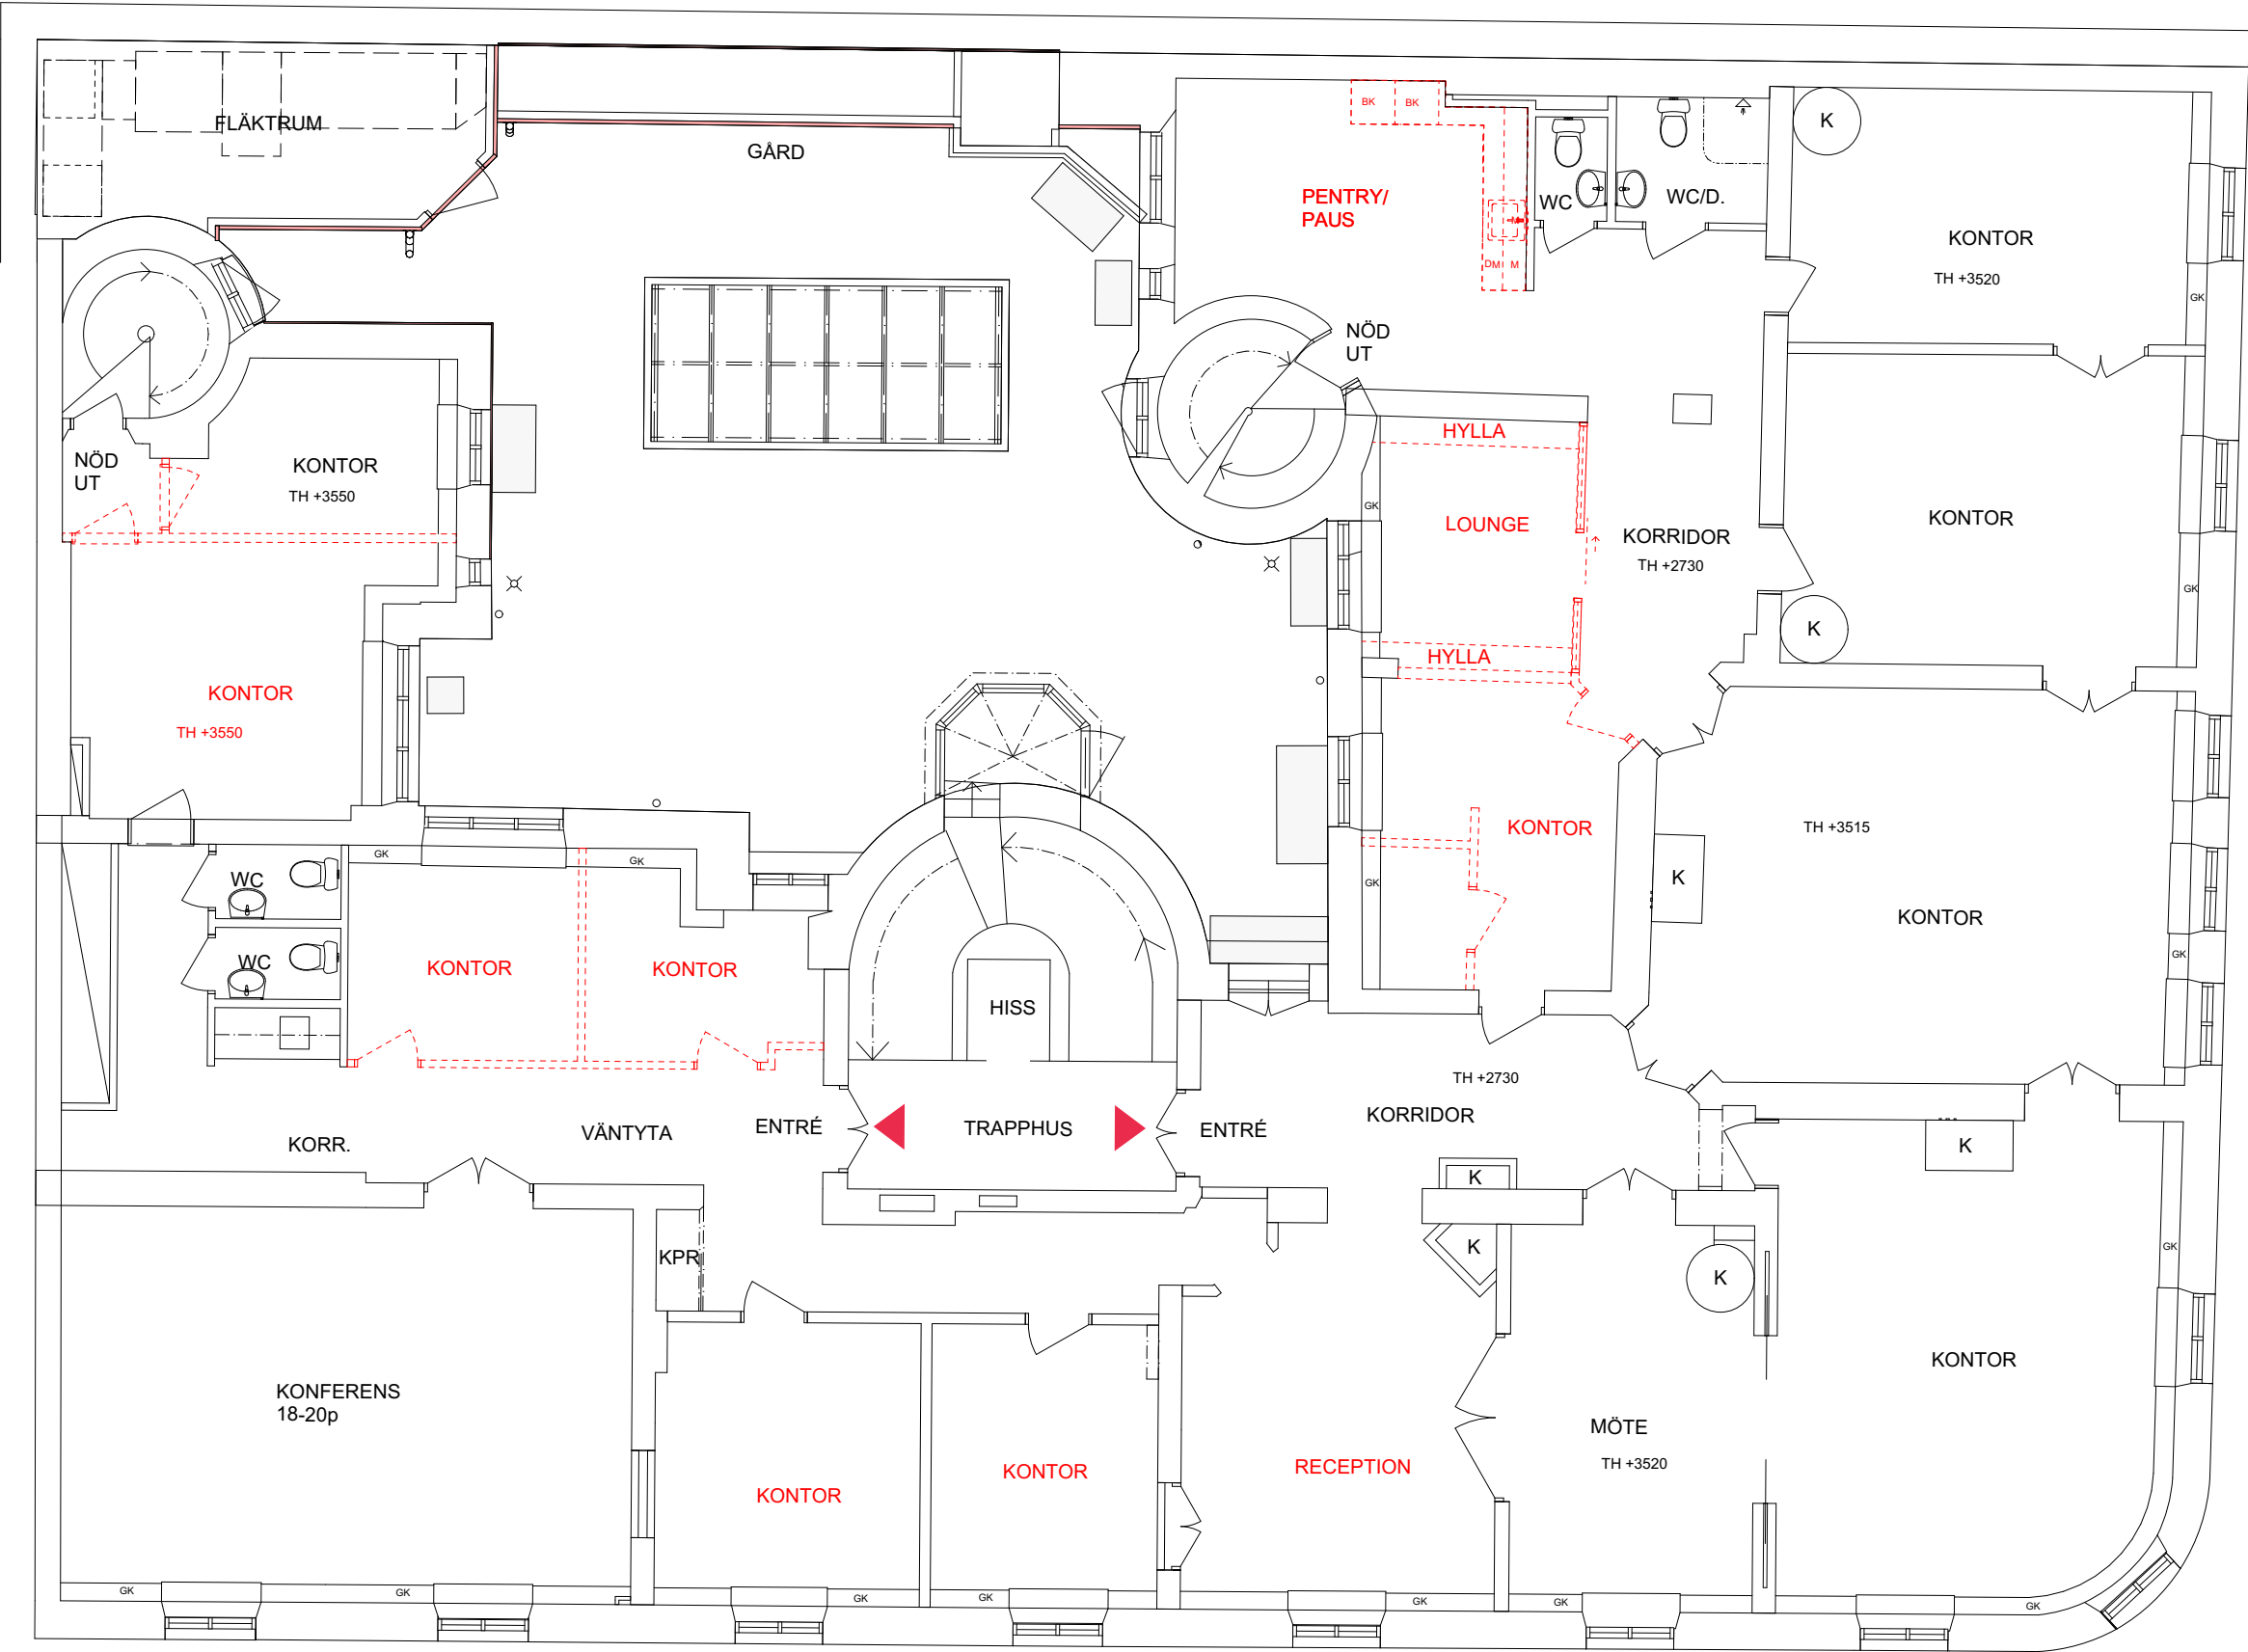

N

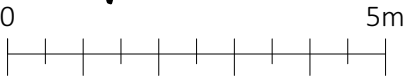

Skala 1:100 (A3)

Fastighetsbeteckning:

Kv. Sumpen 8

Lokaltyp:

Kontor

Typ av skiss:

Rivning

Rum

Kontor

Konferensrum

Pentry/paus

WC

Förråd

Antal

7

4

1

4

Personer

27

46

18



LUNDBERGS
FASTIGHETER