
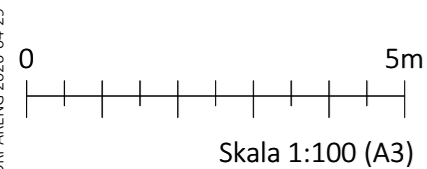
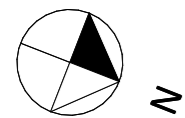


Korta gatan 7

Plan 7

~ 220 kvm

ca 24 arbetsplatser

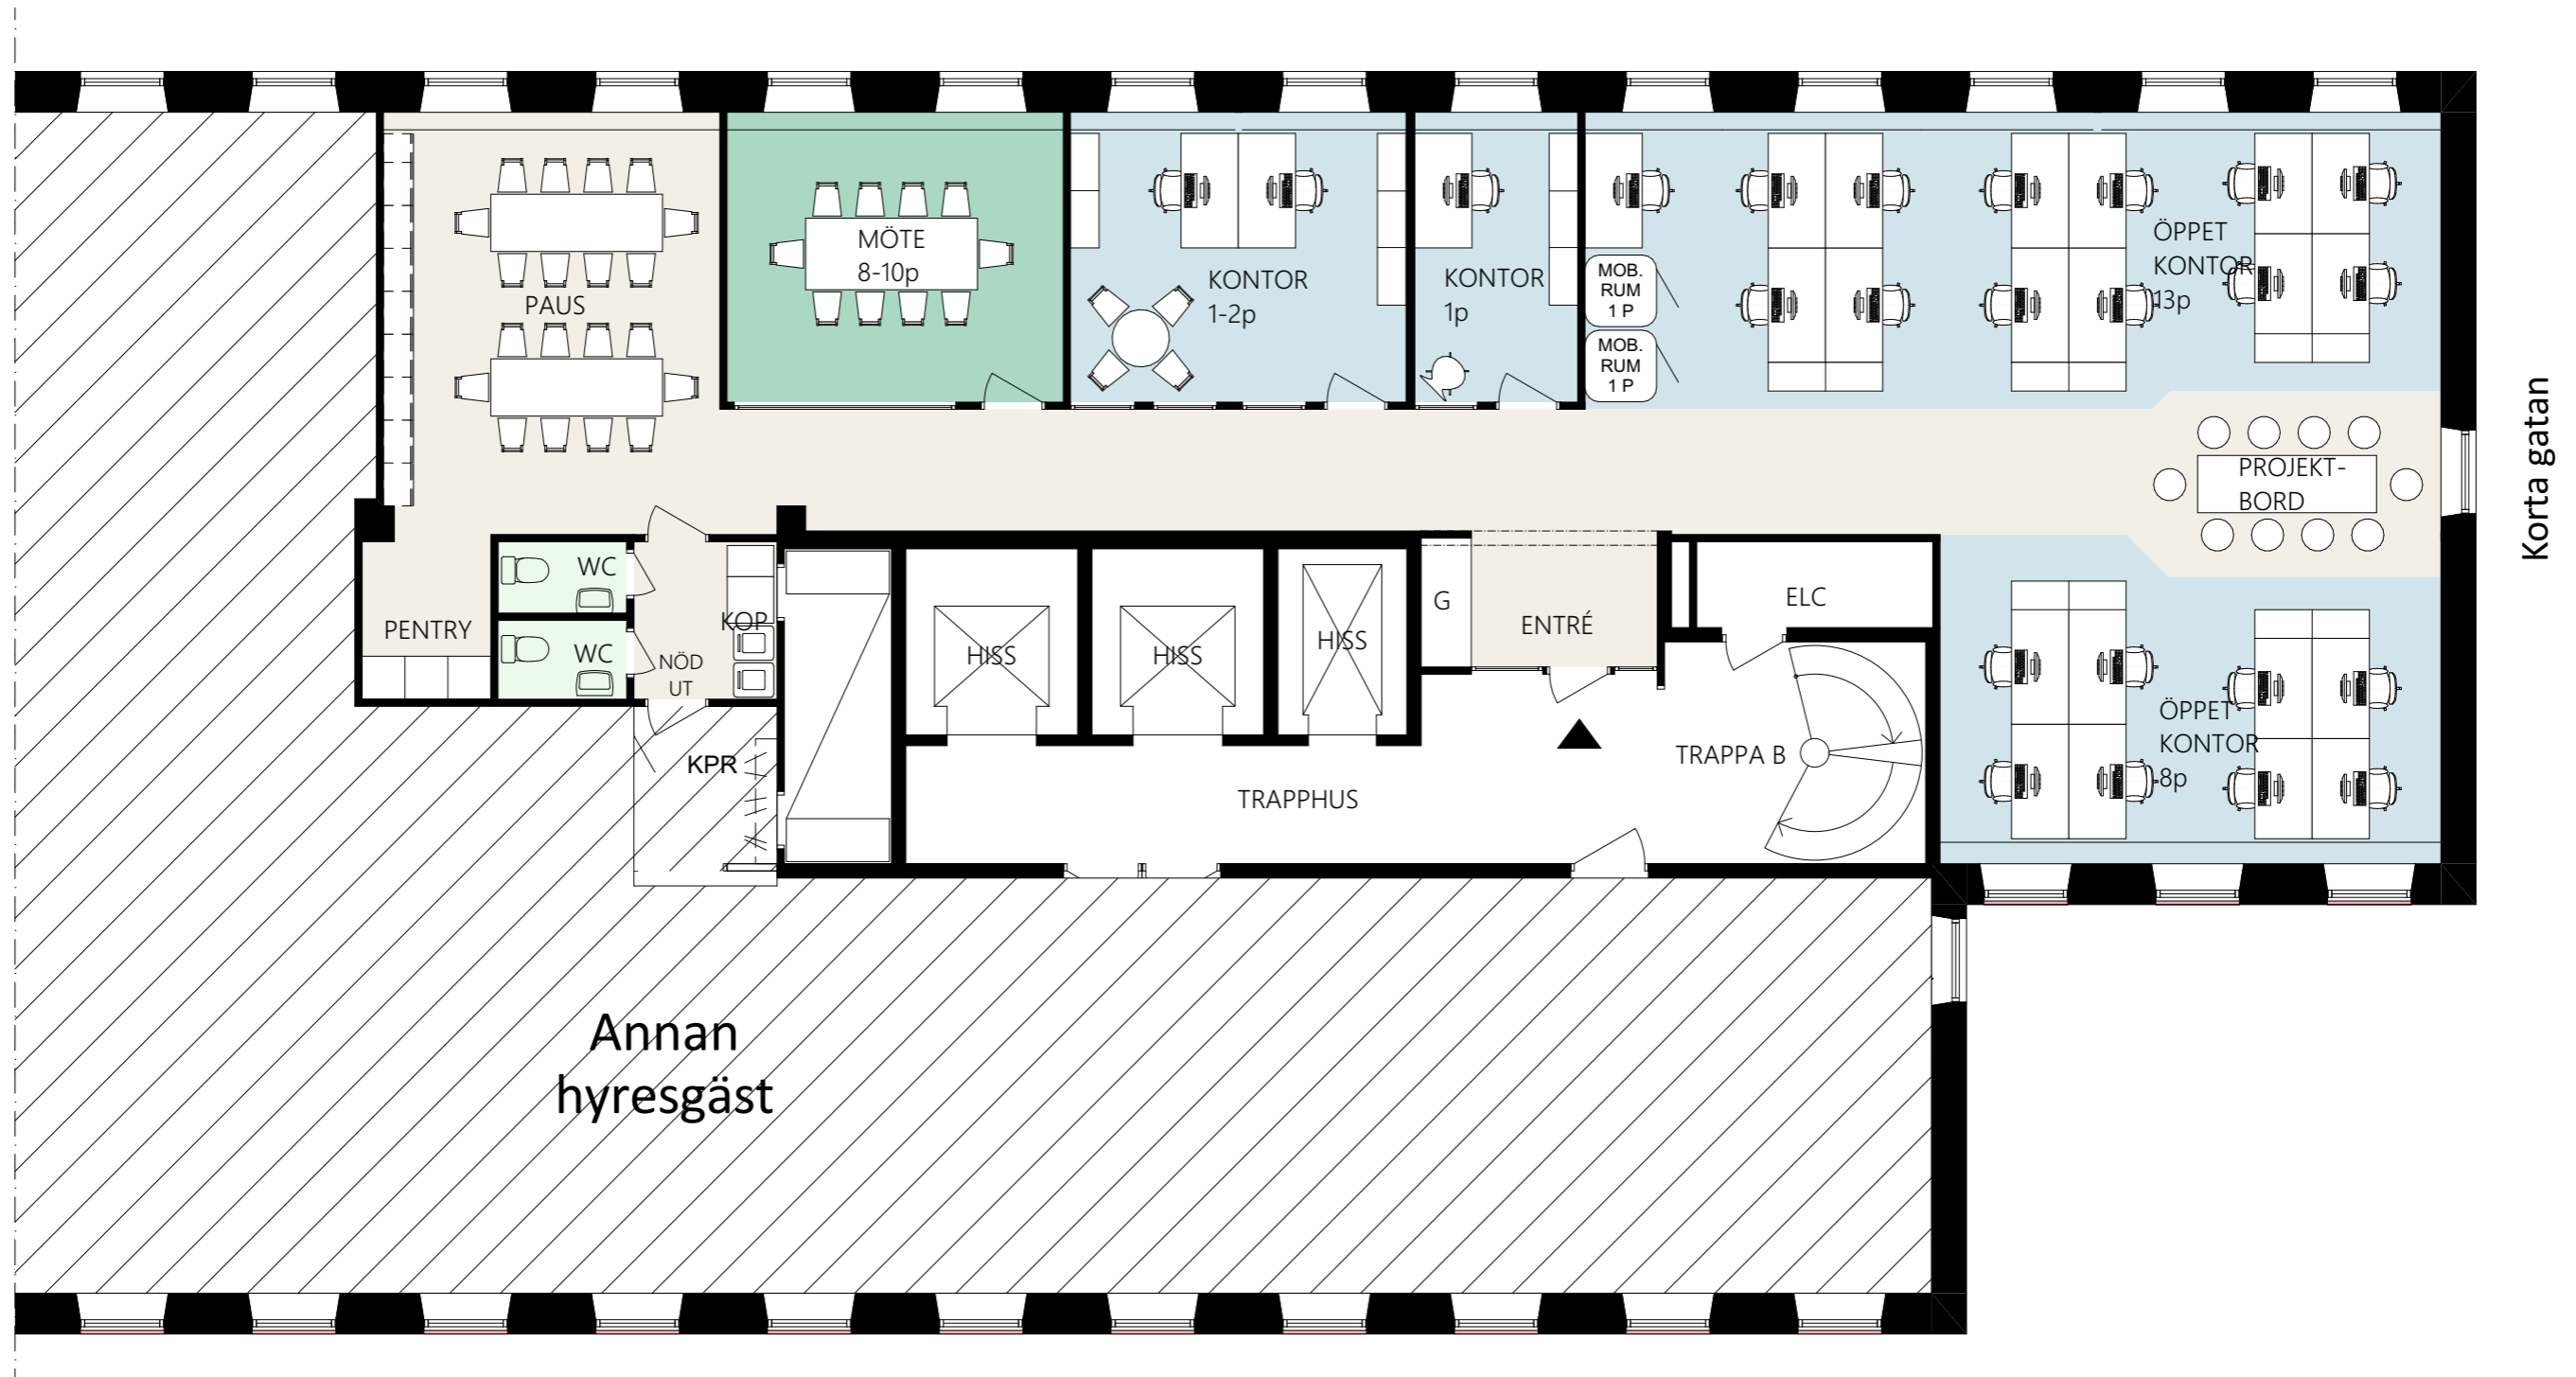

Fastighetsbeteckning:

Kv. Valnöten 2

Lokaltyp:

Kontor

Typ av skiss:

Möblerad planskiss

Rum

Kontor

Mötesrum

Pentry/paus

WC

Förråd

Antal

4

1

1

2

-

Personer

24

8-10

20



LUNDBERGS
FASTIGHETER



Korta gatan

Korta gatan 7

Plan 7

~ 220 kvm

ca 24 arbetsplatser

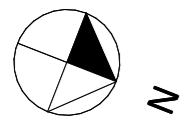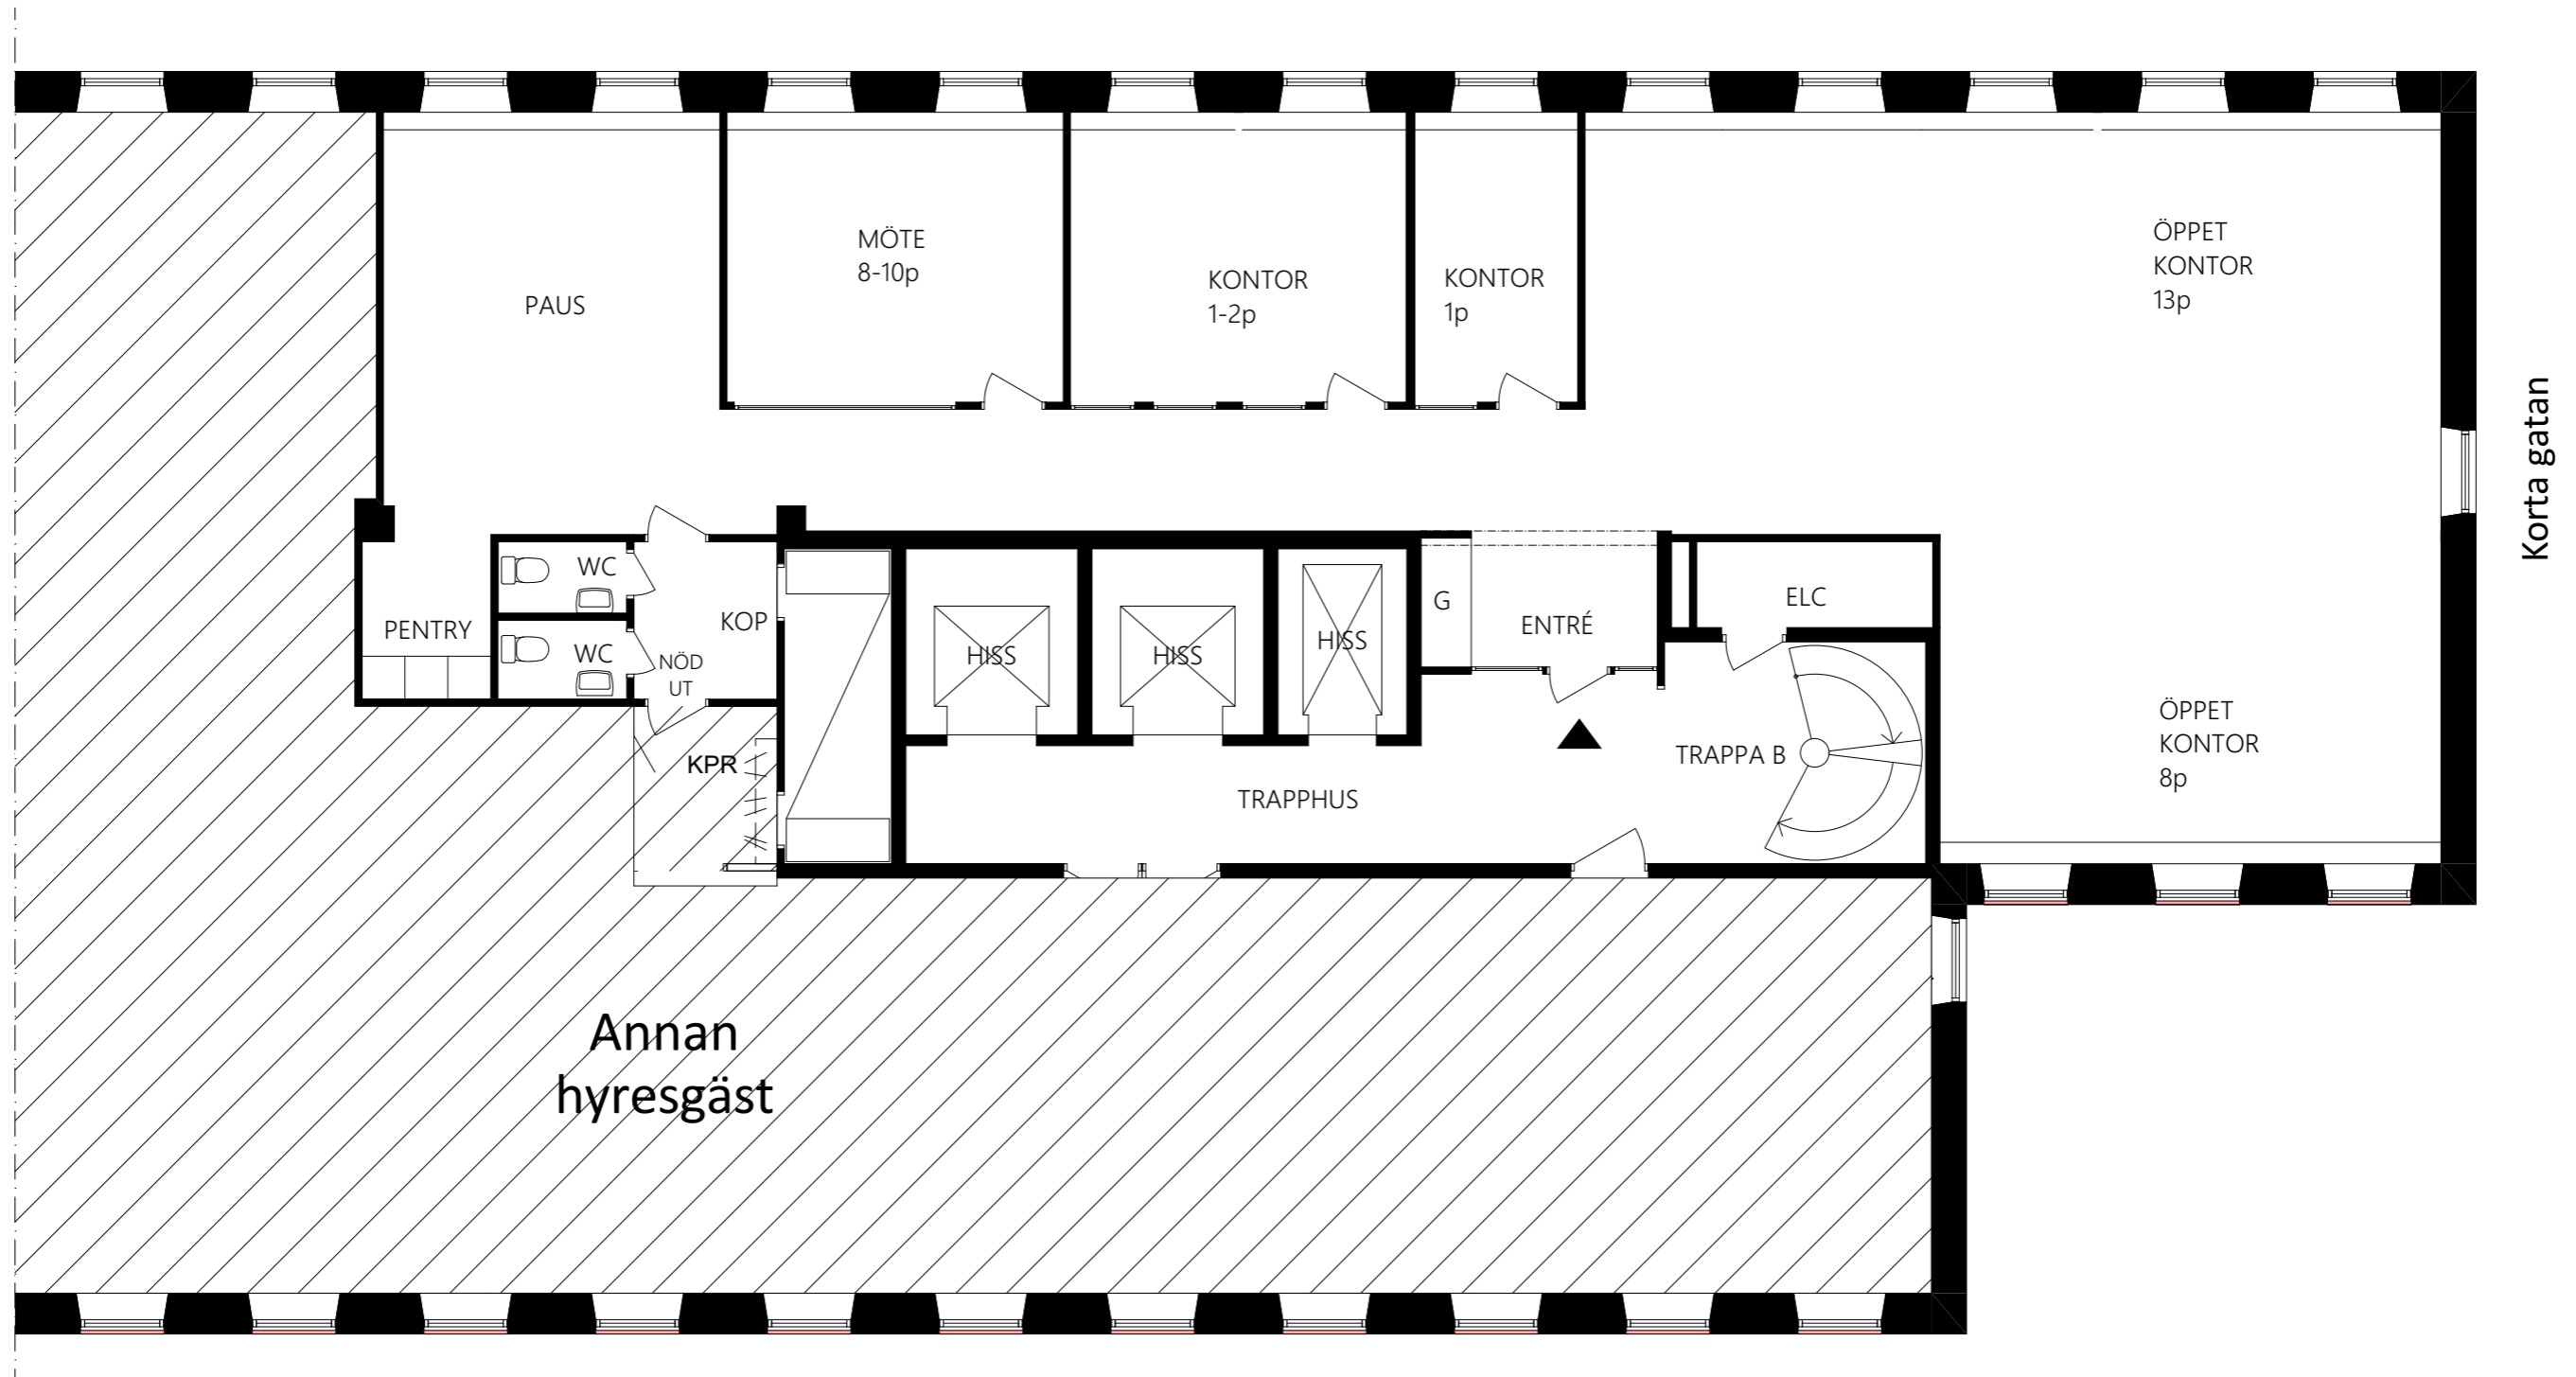

0 5m
Skala 1:100 (A3)

Fastighetsbeteckning:

Kv. Valnöten 2

Lokaltyp:

Kontor

Typ av skiss:

Planskiss

Rum

Kontor

Mötesrum

Pentry/paus

WC

Förråd

Antal

4

1

1

2

-

Personer

24

8-10

20






LUNDBERGS
FASTIGHETER

Korta gatan 7

Plan 7

~ 220 kvm

ca 24 arbetsplatser

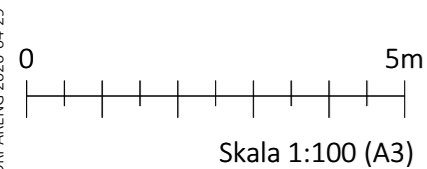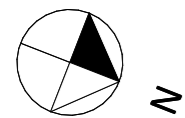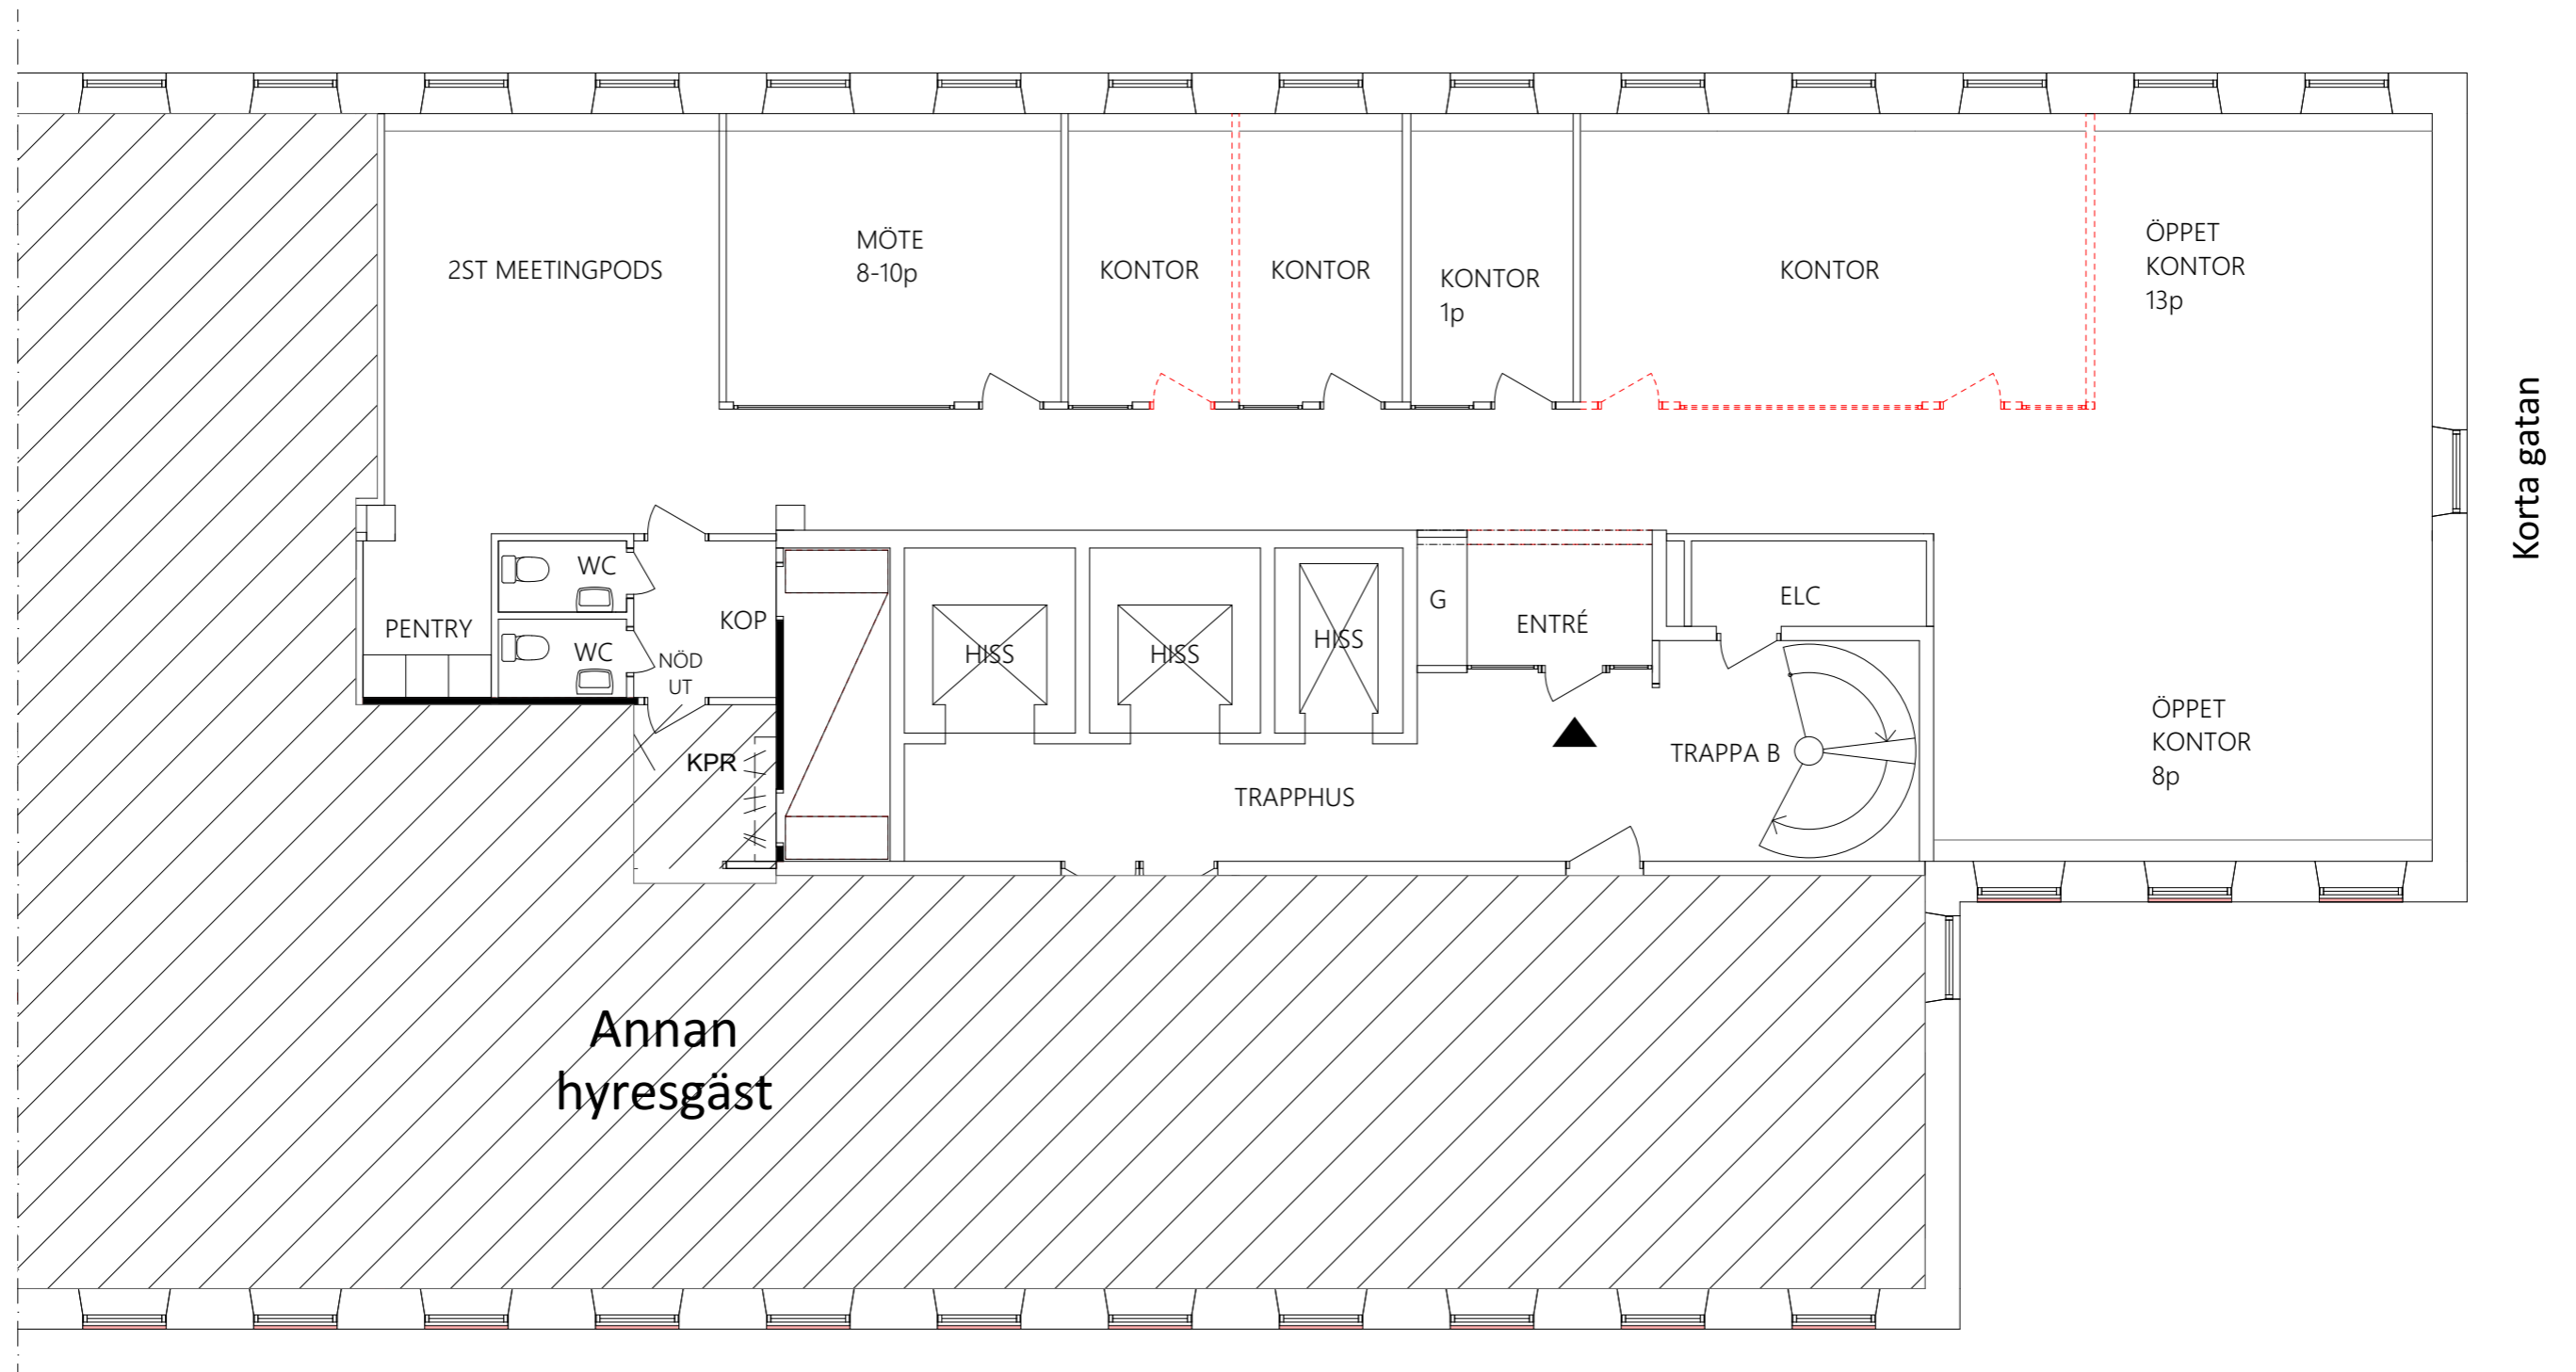

Fastighetsbeteckning:

Kv. Valnöten 2

Lokaltyp:

Kontor

Typ av skiss:

Rivning

Rum

Kontor

Mötesrum

Pentry/paus

WC

Förråd

Antal

4

1

1

2

-

Personer

24

8-10

20





LUNDBERGS
FASTIGHETER

Korta gatan 7

Plan 7

~ 220 kvm

ca 24 arbetsplatser

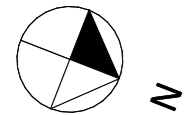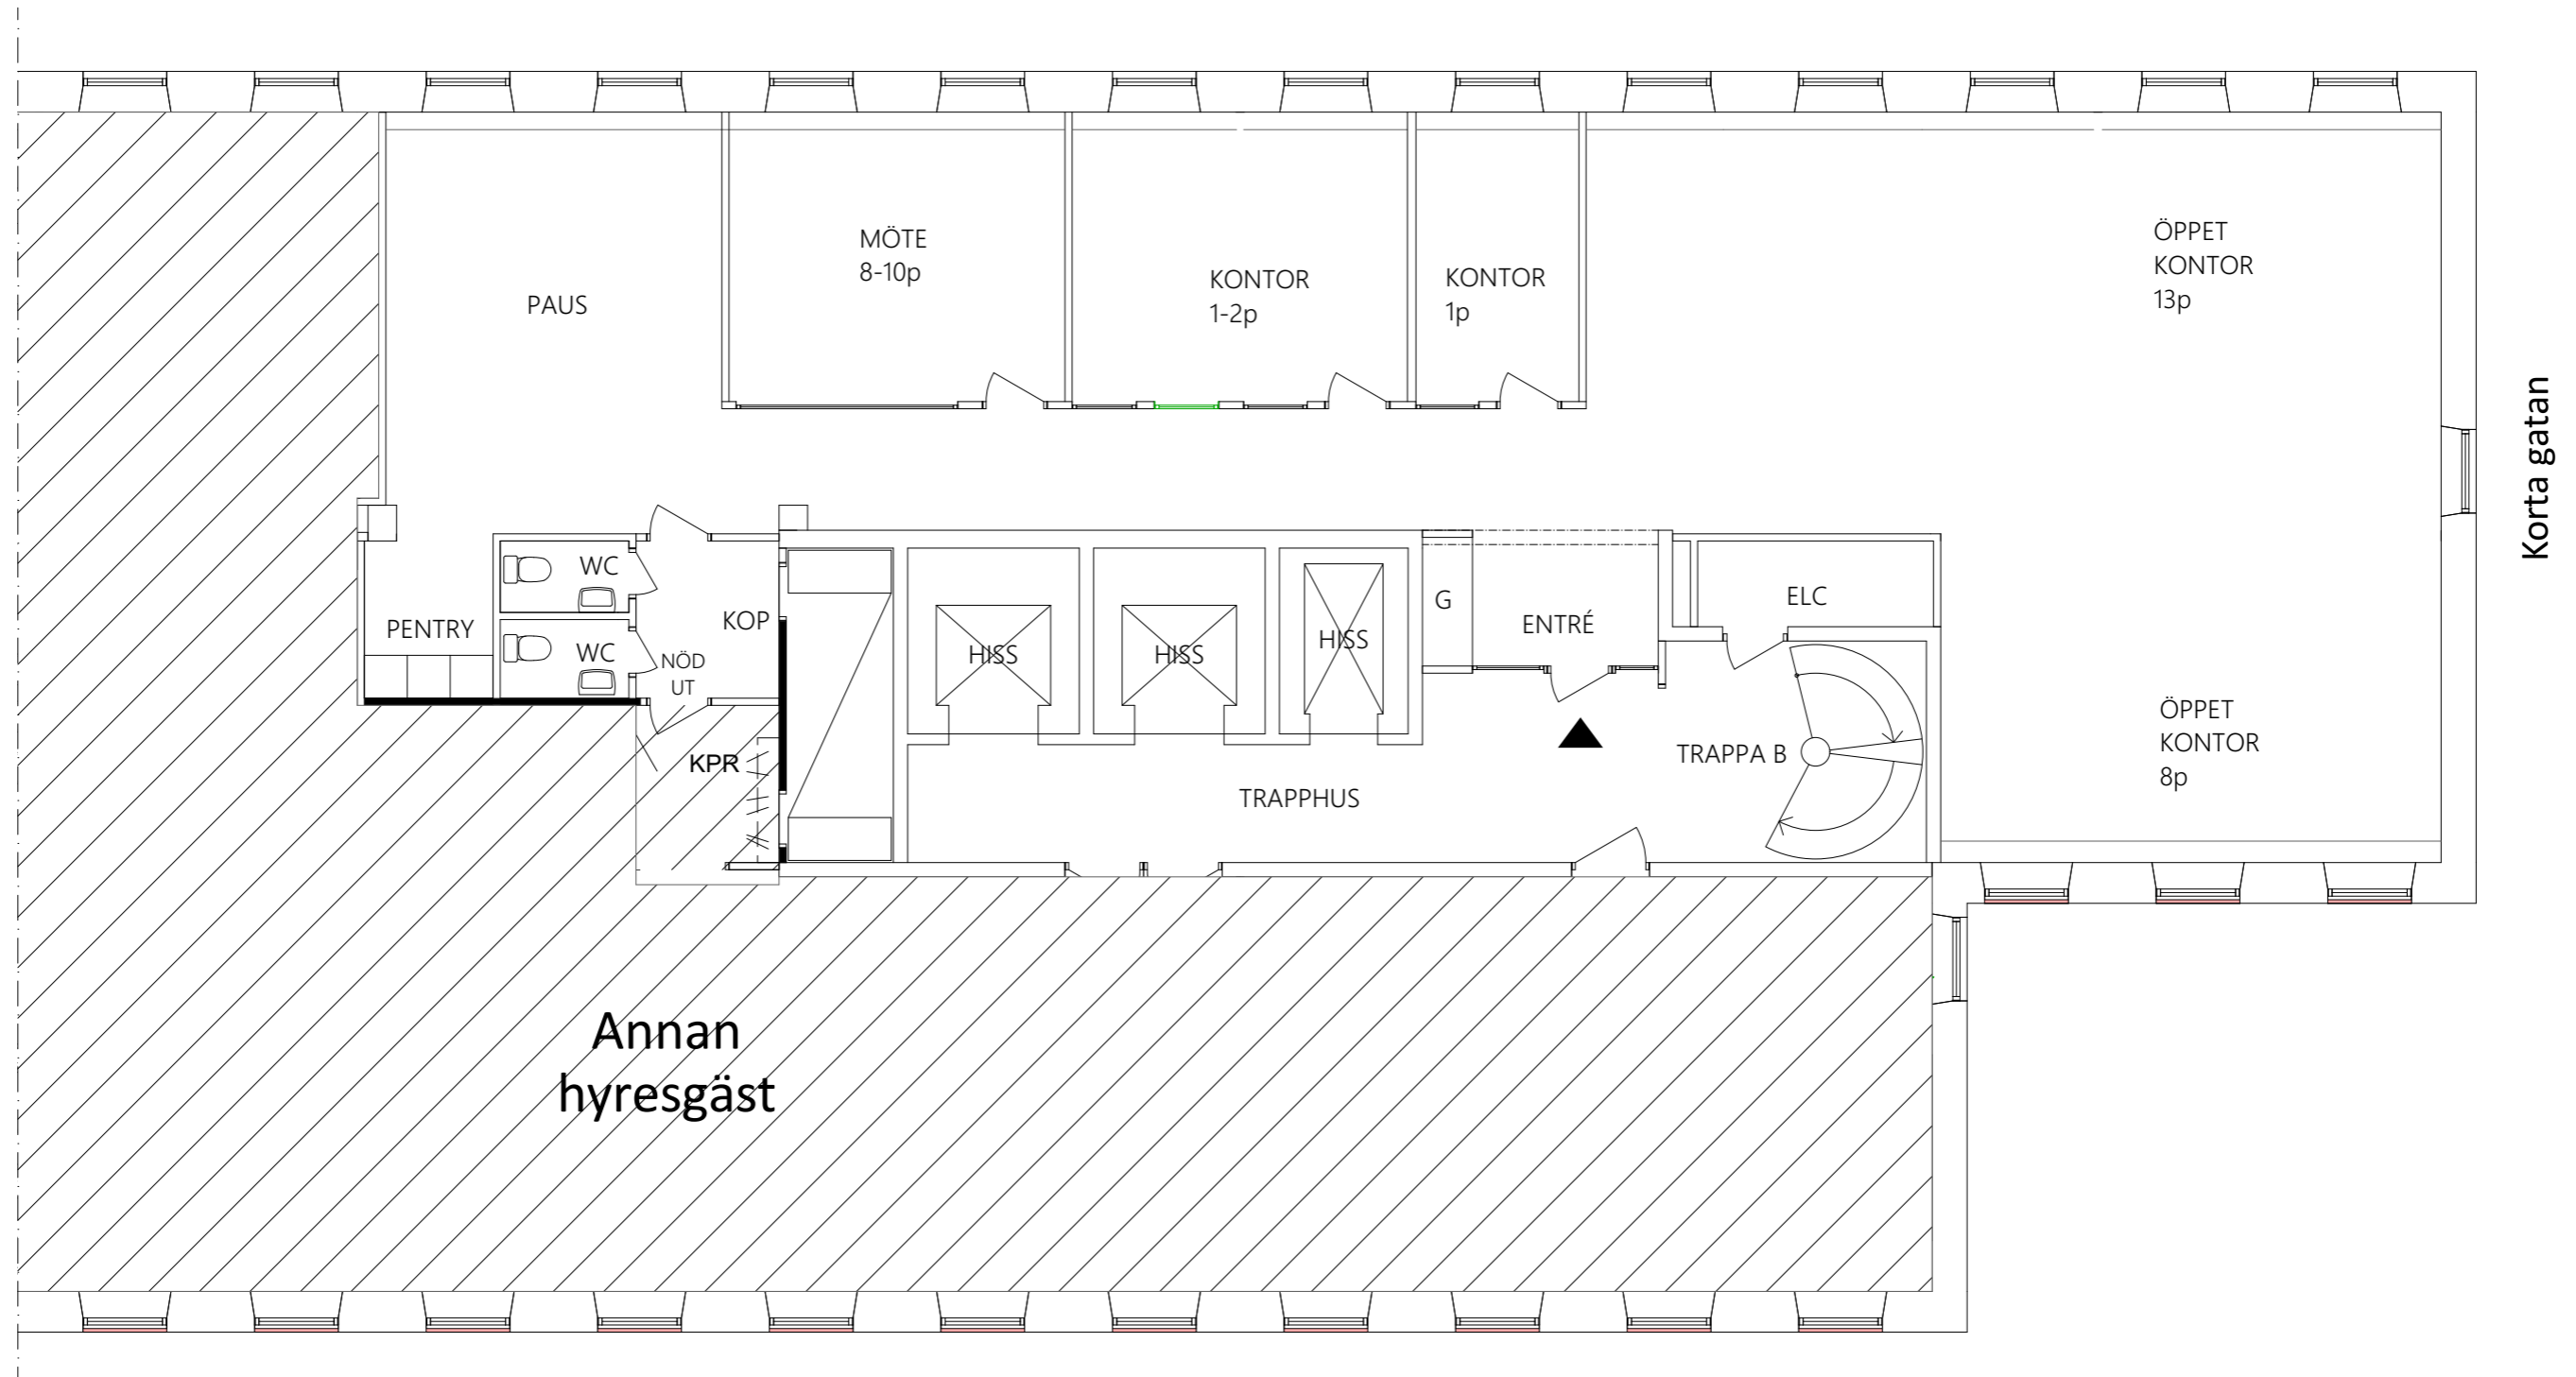

0 5m
Skala 1:100 (A3)

Fastighetsbeteckning:

Kv. Valnöten 2

Lokaltyp:

Kontor

Typ av skiss:

Nya delar

Rum

Kontor

Mötesrum

Pentry/paus

WC

Förråd

Antal

4

1

1

2

-

Personer

24

8-10

20



LUNDBERGS
FASTIGHETER