
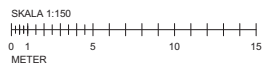


ALLMÄNNA ANVISNINGAR

RITNINGENS STATUS
 RITNINGAR SKALL, FÖR ATT VARAGÄLLANDE PÅ BYGGARBETSPÅSATS ELLER FÖR ATT ANVÄNDAS FÖR BESTÄLLNING AV SNICKERIER, INREDNING M.M. VARA FÖRSEDD MED BENÄMNING "BYGGHANDLING".
 OBS! SAMTLIGA MÅTT KONTROLLERAS PÅ PLATS INNAN TILLVERKNING SKER. ENTREPRENÖREN SKALL FÖRSÄKRA SIG OM ATT HEN ERHÅLLIT DEN SENASTE VERSIONEN AV RITNINGEN INNAN ARBETE PÅBÖRJAS. VID EVENTUELLA OKLARHETER, KONTAKTA ARKITEKTEN.

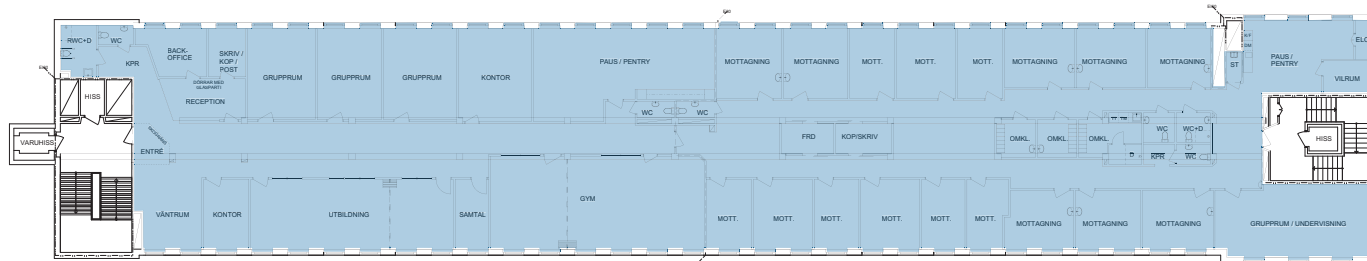

BET	ÄNDRING AVSER	DATUM	Sig.
RELATIONS-RITNING			
VALNÖTEN 2			
BYGG- HERRE	VZ-ARKITEKTKONTOR AB		
UPPDRAG NR	RITAD AV	HANDLAGARE	
DATUM	TORPARENG	TORPARENG	
2024-10-11	A. LINDQVIST		
"GAMLA BYGGNADEN"			
PLANER			
Plan 3, våning 1tr			
SKALA 1:150	NUMMER	BET	
	A-40.1-030		

Dok.ID: 10002703



Fastighet: Valnöten 2
 Byggnad: 321032 Valnöten 2 B 01

Plan: Plan 03, Vån 1
 Utskriftsdatum: 2024-12-11

Utskriftsskala 1: 327,6
 Utskriftsformat: A3

VÅRQUARTER: 2018/Valnöten/Relation & Relationsunderlag(1) Relationsfak. Valnöten 2_Gamla byggnad - RH - 210215.ph

Kristian.torp@torpareng 2024-10-15