



Förklaringar

-  Brandcellsgräns EI30
-  Utrymningsriktning
-  Genomlysande vägledande markering
-  Efterlysande vägledande markering
-  Handbrandsläckare
-  Larmknapp brandlarm
- EI60/EI30** Brandklass dörrar och fönster
- C** Dörrstängare
- M** Magnethållare
- UP** Utrymningsplan



Plan1 hus A

SKALA 1:200

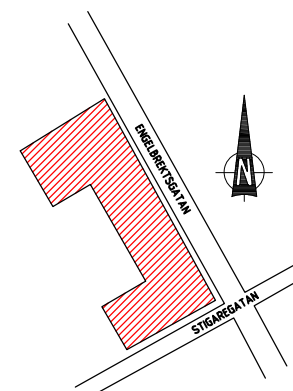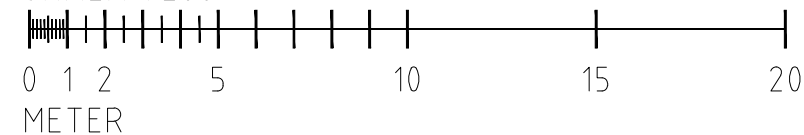

611301-B40-P03
611301-B40-P02
611301-B40-P01

B	Nytt A-underlag	AA	230911
A	Nytt A-underlag	EL	230102
BET	ANT	REVIDERINGEN AVSER	SIGN DATUM

RELATION

Diös BOX 188
831 22 ÖSTERSUND
0770-33 22 00

FASTIGHET NYA BERGSSKOLAN 4

STAD FALUN

PROJEKTNAMN

FIRE SAFETY NORDIC

Laboratoriegänd 11 info@fsn.se
977 53 Luleå www.fsn.se

FORETAG

Fire Safety Nordic AB

PROJEKTNUMMER	PROJEKTANSVARIG	HANDELAGGARE
1488.001	T Olofsson	O Bråborg
DATUM	RITAD AV	GRANSKARE
2019-10-24	O Bråborg	T Olofsson

PLAN 2 (BOTTENVÅNING)
6113 NYA BERGSSKOLAN 4
BRANDRITNING

SKALA	RITNINGNUMMER	BET
A1	611301-B40-1-0200	B
A3 1:200		