




**Tvådelning
alternativ 1**

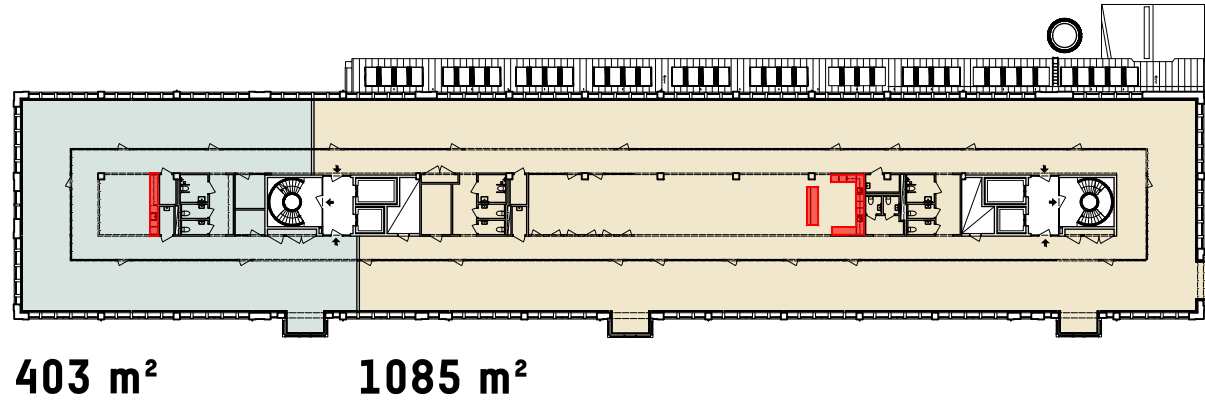

**Tvådelning
alternativ 2**

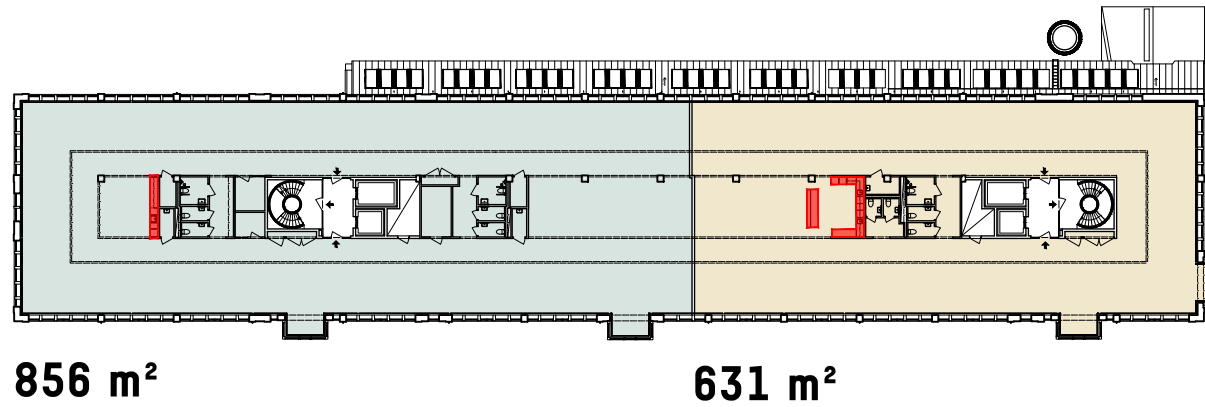

Tredelning

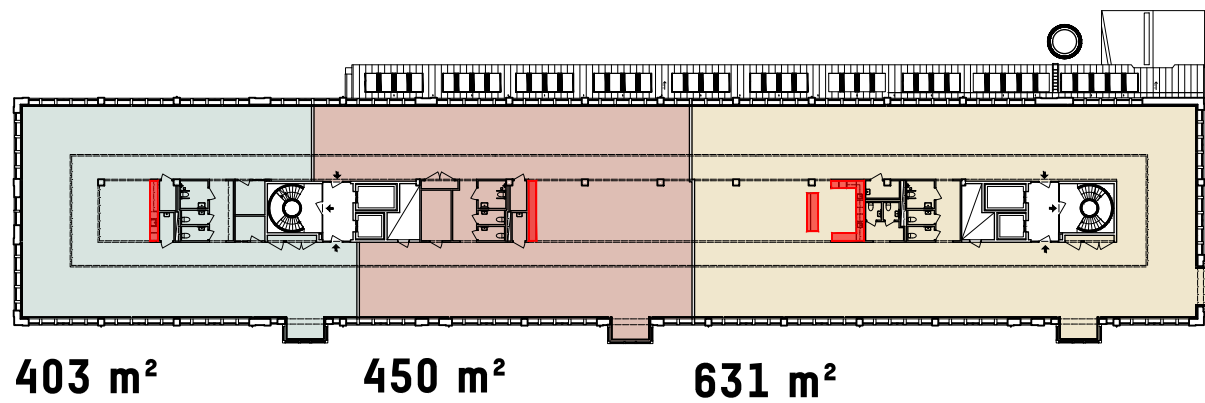

Arbetsplatser

- Öppna
- Touchdown
- I rum
- Reception


Övriga rum

- Mötesrum
- Tysta rum
- Pentry
- Rwc/wc


Info

- Lokalnummer
- Area
- Area/plats
- Säljskiss 2025.09.17


SKALA 1:600 (A3)

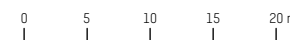

Orienteringssektion

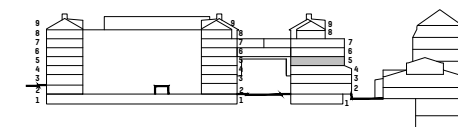

Orienteringsplan

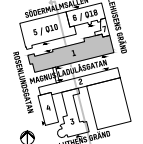


Delning av vån 3

ca 403 m²+ca 1085 m²

Magnus Ladulåsgatan 3-5

Kv Trumman 2
Plan 5, Våning 3 tr

Tvådelning alternativ 1

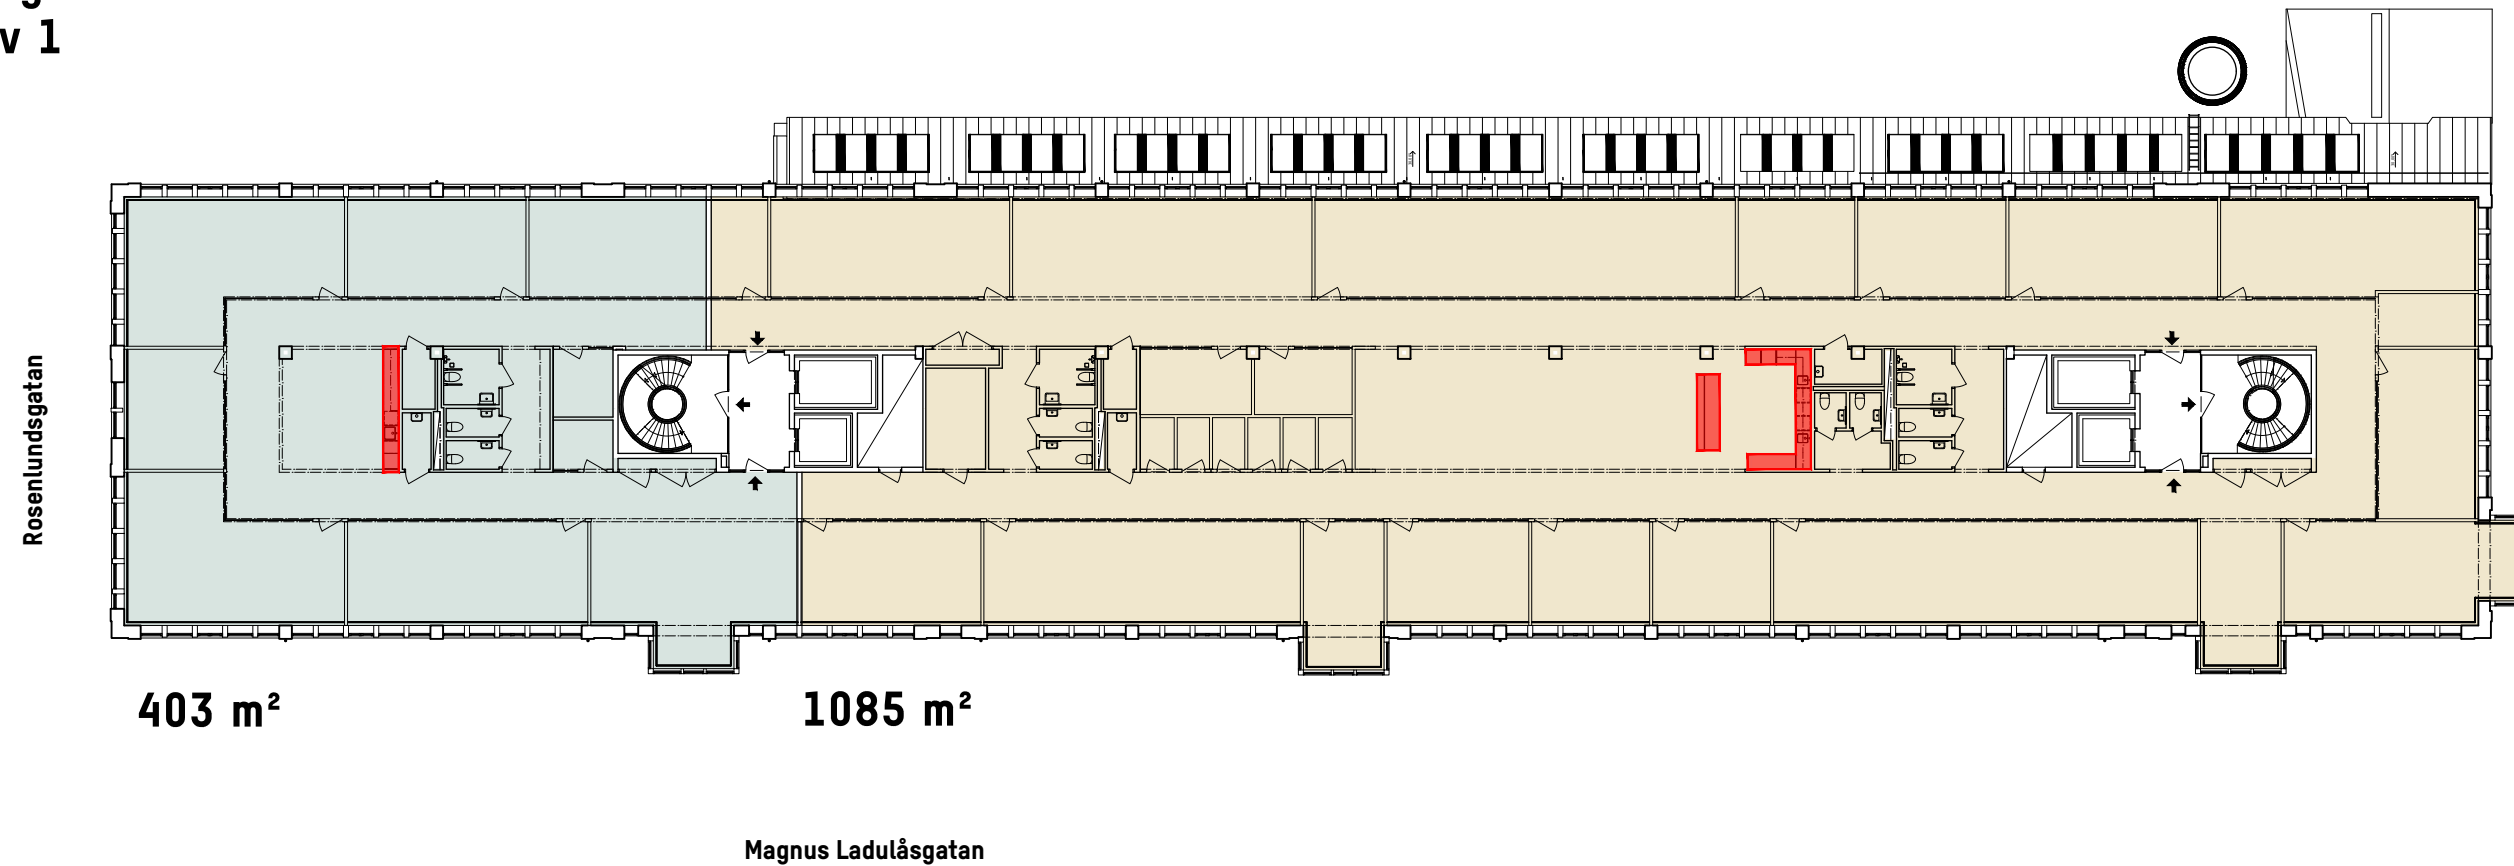

Arbetsplatser

- Öppna
- Touchdown
- I rum
- Reception

Övriga rum

- Mötesrum
- Tysta rum
- Pentry
- Rwc/wc


Info

- Lokalnummer
- Area
- Area/plats
- Säljskiss 2025.09.17


SKALA 1:300 (A3)



Orienteringssektion

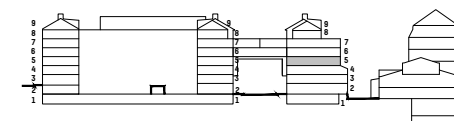

Orienteringsplan

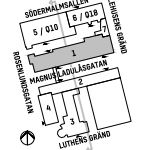


Delning av vån 3

ca 856 m²+ca 631 m²

Magnus Ladulåsgatan 3-5

Kv Trumman 2
Plan 5, Våning 3 tr

Tvådelning alternativ 2

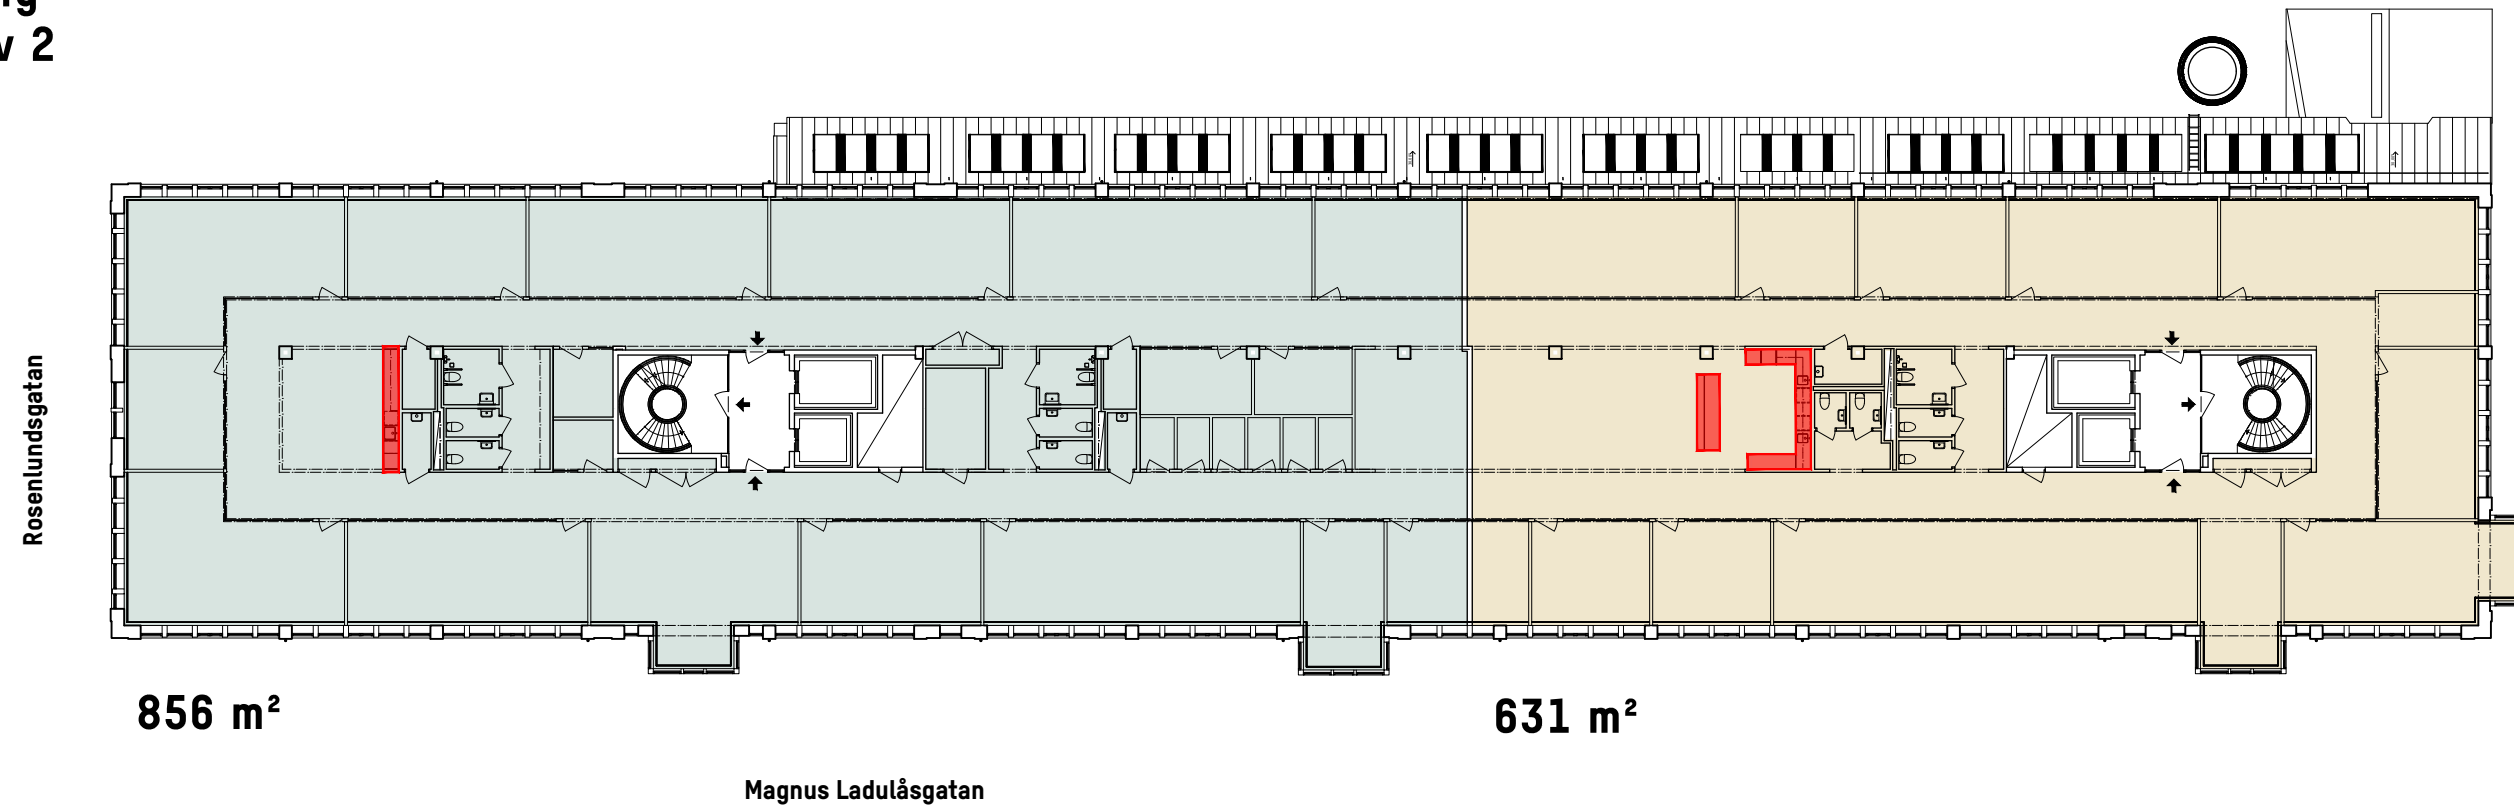

Arbetsplatser

- Öppna
- Touchdown
- I rum
- Reception

Övriga rum

- Mötesrum
- Tysta rum
- Pentry
- Rwc/wc


Info

- Lokalnummer
- Area
- Area/plats
- Säljskiss
- 2025.09.17


SKALA 1:300 (A3)



Orienteringssektion

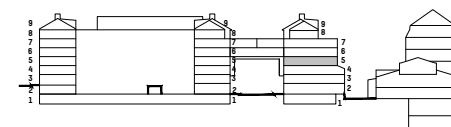

Orienteringsplan

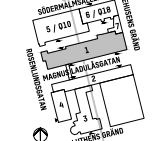


Delning av vån 3

ca 403 m²+ca 450 m²+ca 631 m²

Magnus Ladulåsgatan 3-5

Kv Trumman 2
Plan 5, Våning 3 tr

Tredelning

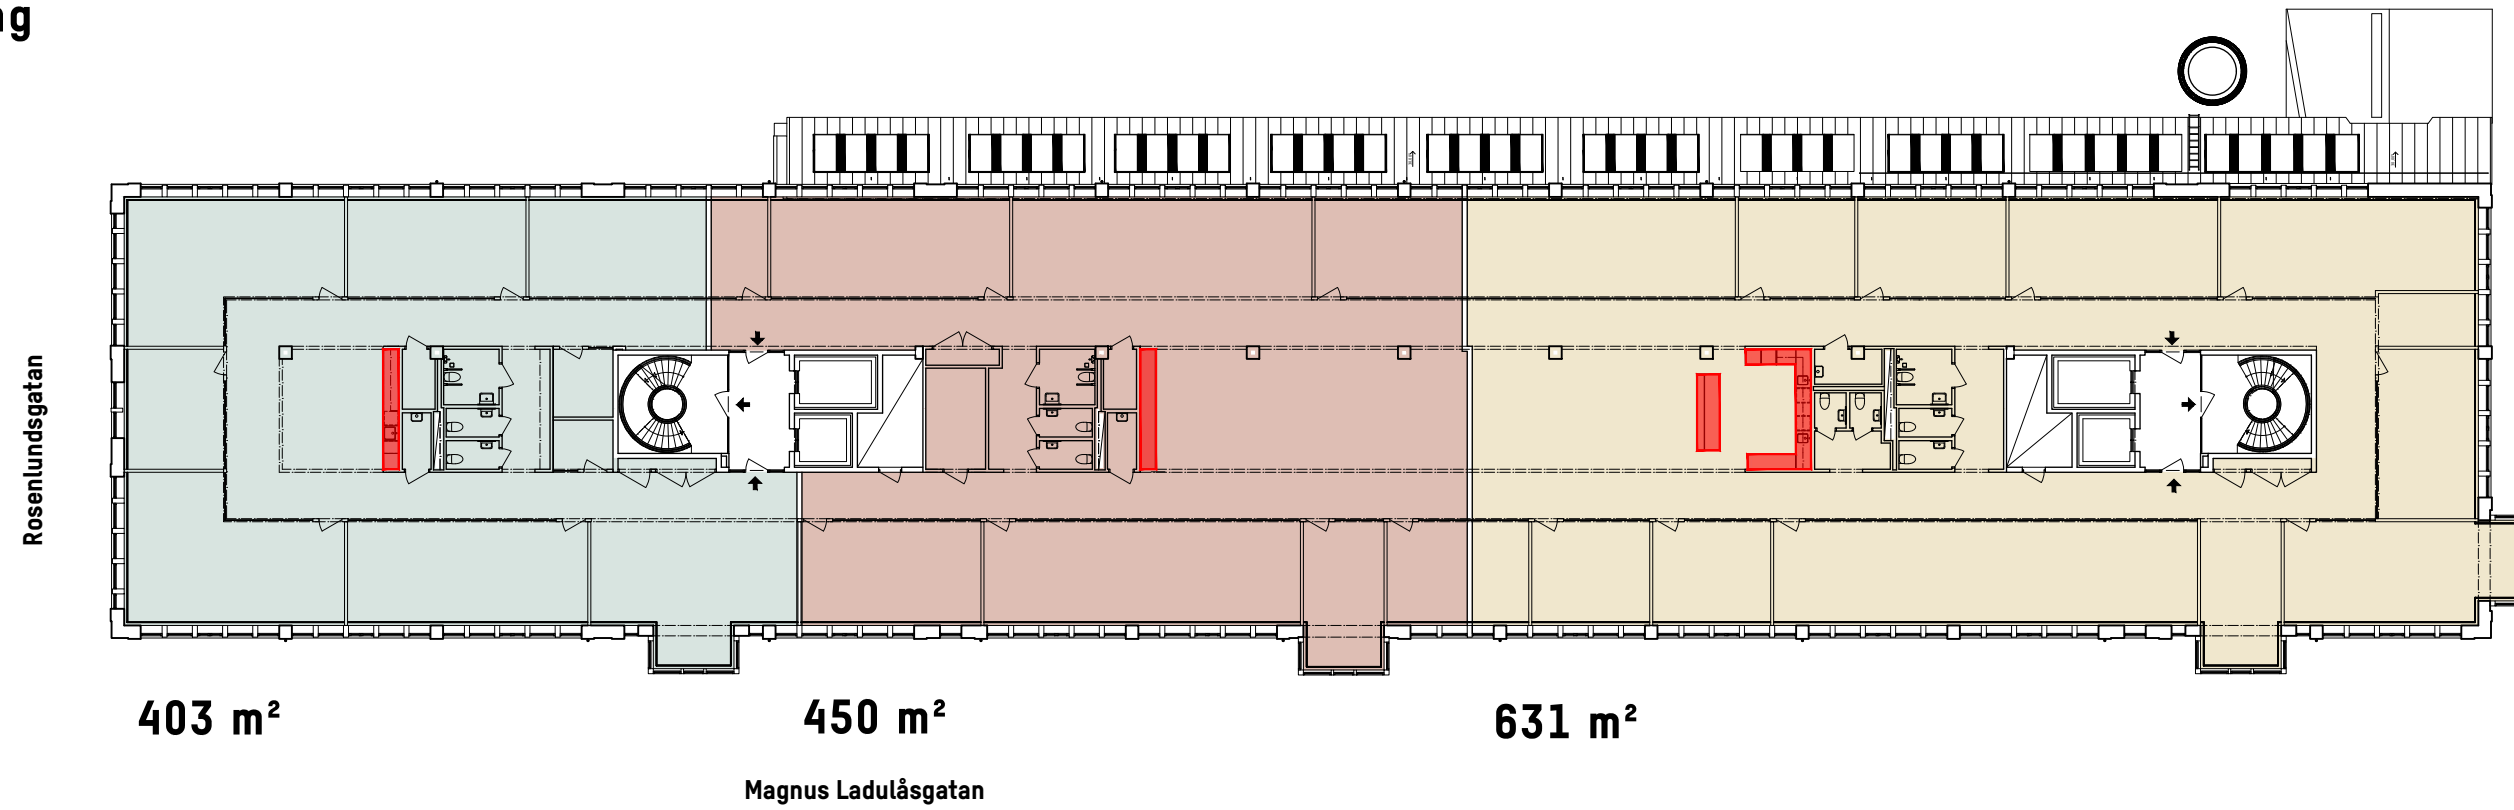

Arbetsplatser

- Öppna
- Touchdown
- I rum
- Reception


Övriga rum

- Mötesrum
- Tysta rum
- Pentry
- Rwc/wc


Info

- Lokalnummer
- Area
- Area/plats
- Säljskiss 2025.09.17

SKALA 1:300 (A3)

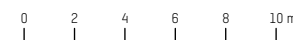

Orienteringssektion

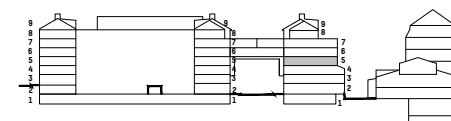

Orienteringsplan

