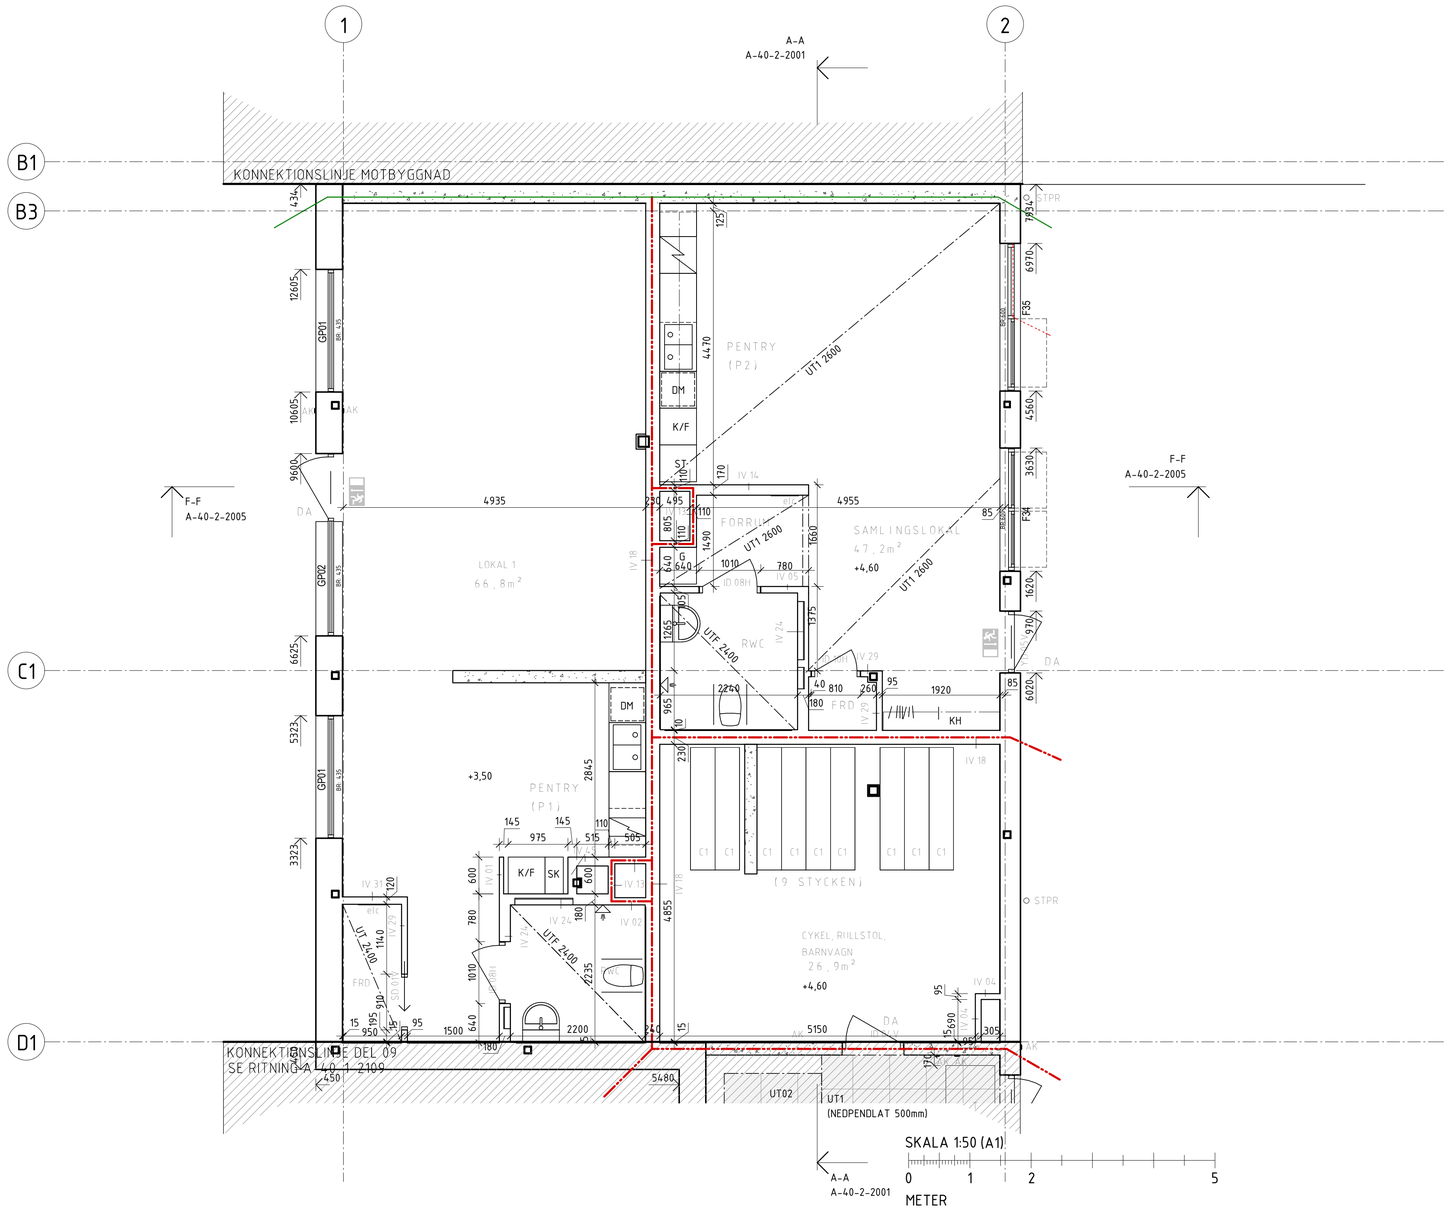


FÖRKLARINGAR FORTS.

— —	MÖJLIG PLACERING FÖR VÄGGAR/INREDNING
—·—	FAST UNDERTAK I BADRUM, HÖJD 2450
A	ANROPSKNAPP HISS
AK	ARMBÅGSKONTAKT TYP JFAB
BR	ANGER BRÖSTNINGSHÖJD FRÅN FG TILL UK ÖPPNING.
BPL	BALKONGPLATTA
C1	CYKEL-P I ETT PLAN FRÅN MY BIKE PARK ELLER LIKV.
DA	DÖRRÖPPNINGSAUTOMATIK. DÖRRAR MED DÖRRÖPPNINGSAUTOMATIK KONTRASTMARKERAS MED INFÄRGADE PRICKAR SOM PROJEKTERAR DÖRRSLAGNING I EN KULÖR MED EN LJUSKONTRAST PÅ MIN 0,4 LJUSENHETER MOT GOLV.
DM	DISKMASKIN
ELC	KOMBINERAD MULTIMEDIA- OCH ELCENTRAL
F	FRYS
FRD	FÖRRÅD
FÖ	FÖRANKRINGSÖGLA
G	GARDEROB
HS	HÖGSKÅP INKL. UGN OCH MICRO
K	KYL
K+P	KODTABLÅ OCH PORTTELEFON
K/F	KOMBINERAD KYL/FRYS
KLK	KLÄDKAMMARE
KM	KOMBIMASKIN
L	LINNESKÅP (ALT. LINNESKÅPSINREDNING)
M	DÖRR UPPSTÄLLD PÅ MAGNET
NR	NOCKRÄCKE
PB	POSTBOX, INFÄLLD I VÄGG
PLATS TV	FÖRSTÄRKNING I VÄGG FÖR MÖJLIG UPPHÄNGNING AV TV
R.LUCKA	RENSNINGSLUCKA, 700x400, U.K LUCKA 300 ÖFG, KULÖR LIKA VÄGG
RX	RÄCKE. FÖR VIDARE UTFÖRANDE SE DETALJER. KULÖR ENL. MATERIAL- & KULÖRBESKRIVNING.
STPR	STURRÖR, CIRKULÄRT UTANPÅLIGGANDE
STPR2	STUPRÖR, REKTANGULÄRT. INFÄLLT I FASAD
ST	STÄDSKÅP (ALT. STÄDINREDNING) INKL. HÖGT PLACERAT LÅSBART MEDICINSKÅP
STEGE	FAST STEGE
SS	SNÖRASSKYDD
T	TORKMATTA, FÖRSÄNKT, TYP KÅBE ORIGINAL, 22mm. MÅTT ENL. RITNING ÄR INKLUSIVE INGJUTNINGSRAM.
TH	TIDNINGSHÅLLARE
TM	TVÄTTMASKIN
TT	TORKTUMLARE
TRPH	TRAPPHUS
UTF	UNDERTAK, FAST GIPS
UT1	UNDERTAK, NEDPENDLAT
UT02	UNDERTAK, MONTERAT DIKT AN BJÄLKLAG
VATK	VATTENKUPA
ÖH	ÖPPEN KÖKSHYLLA
——→	ANGER LUTNINGSRIKTNING
	SEDUM
	PAPP
	TERRASS, TRALL
	BETONGVÄGGAR
	YTTERVÄGGAR
	NÖDUTGÅNG, GENOMBELYSTA UTRYMNINGSSKYLTAR ENL. BRAND.

HÄNVISNINGAR

FÖR ÖVERSIKTSPLANER SE RITNING A-40-1-2000 --2700

FÖR INNERVÄGGSTYPER SAMT INNERDÖRRAR SE RITNING A-43-4-2001 --2003

FÖR FÖNSTER- OCH DÖRRUPPSTÄLLNINGAR SE RITNING A-42-4-2001 --2005.

FÖR ELEVATIONER AV TRAPPHUS FÖR PLACERING AV POSTBOXAR MV. SE RITNING A-46-4-2007 --2009.

FÖR DETALJER SE RITNING A-42-6-2001 --2019

FÖR BALKONGPLATTOR SE RITNING A-45-1-2001 --2003

FÖR KÖKSUPPSTÄLLNINGAR MED MÅTT, PASSBITAR MV. HÄNVISAS TILL HANDLINGAR FRÅN VEDUM. LITTERA (Kxx) HÄNVISAR TILL VEDUMS KÖKSUPPSTÄLLNING.

SE MATERIAL- & KULÖRBESKRIVNING A-2001.

FÖRESKRIFTER

SAMTLIGA MÅTT ANGES I MILLIMETER OM EJ ANNAT ANGES.
PLUSHÖJDER ANGES I METER.

MÅTT SKALL KONTROLLERAS PÅ PLATS INNAN BESTÄLLNING OCH TILLVERKNING.

TOTALMÅTT PÅ VÄGGAR AVSER BRUTTOMÅTT INKL. YTSKIKT.

RÄCKEN UTFÖRS MED HÖJDEN 1100 ÖFG OCH FÅR INTE VARA KLÄTTRINGSBART. VERTIKALA ÖPPNINGAR FÅR INTE ÖVERSTIGA 100MM. AVSTÅND MELLAN UK. RÄCKE OCH FÄRDIGT GOLV FÅR INTE ÖVERSTIGA 50MM.

HANDLEDARE I ANSLUTNING TILL TRAPPOR SKALL FORTSÄTTA 300 MM EFTER TRAPPANS START OCH SLUT. INSÄTTNINGSHÖJD: 900 ÖFG. FÖR MER INFO SE RITNING.

ARMBÅGSKONTAKTER SOM STYR DÖRRÖPPNINGSAUTOMATIK PLACERAS PÅ HÖJD C/C 800mm ÖVER +F.G. / MARKNIVÅ.

FALL RUNT GOLVBRUNN UTFÖRS MED LUTNINGEN 1:50. ÖVRIG GOLVYTA I VÅTRUM UTFÖRS MED FALL 1:100

SAMTLIGA BADRUM/WC I LÄGENHETER HAR FÖRSÄNKT FAST GIPSUNDERTAK PÅ HÖJD 2450 ÖFG.

DÖRRAR I/TILL/FRÅN LÄGENHETER UTFÖRS SÅ ATT DE UPPFYLLER DE KRAV SOM STÄLLS FÖR NORMALNIVÅ I SS 914221.

FAST INREDNING FÖRANKRAS OCH INSTALLERAS SÅ ATT DENNA INTE KAN VÄLTAS.

MONTERING AV KÖKSINREDNING SKER EFTER RITNINGAR FRÅN KÖKSLEVERANTÖR.


OBSERVERA ATT TRAPPOR EJ ÄR PROJEKTERADE TILLSAMMANS MED TRAPPLEVERANTÖR OCH KAN DÄRAV ÄNDRAS EFTER ARBETE MED LEVERANTÖR.

FÖRKLARINGAR

- BRANDCELLSGRÄNS E 30
- BRANDCELLSGRÄNS EI 60
- BRANDCELLSGRÄNS REI 90
- BÄRANDE BETONGVÄGG
- PLAN I MARKNIVÅ
- DÖRR
- FÖNSTERDÖRR
- FÖRDELARSKÅP (VS)
- KAPPHYLLA
- SKJUTDÖRRSGARDEROB
- KONTRASTMARKERING ENL. MATERIAL- & KULÖRBESKRIVNING

BET	ANT	ÄNDRINGEN AVSER	SIGN	DATUM

RELATIONSHANDLING

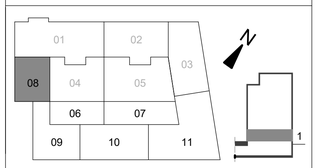

SERNEKE® Riksbyggen

OCEANKAJEN
KV. HAMLET 2

A	KJELLGREN KAMINSKY ARCHITECTURE	tel. 031-761 20 01
K	TYRÉNS AB	tel. 010-452 20 00
V	KN VVS INGENJÖRER	tel. 042-32 83 80
VS	ASSEMBLIN VS	tel. 010-475 13 35
E	ELTEKNIK AB	tel. 042-32 80 50
M	MARKLAGET AB	tel. 042-13 07 06
-	-	-
-	-	-

UPPDRAGNR	RITAD AV	HANDLÄGGARE
1031010-2	A.A	S.N
DATUM	ANSVARIG	
2020-04-29	J.KAMINSKY	

NYBYGGNAD FLERBOSTADSHUS
PLAN 1, DEL 08 (ENTRÉPLAN)

SKALA	NUMMER	BET
A1= 1:50 A3= 1:100	A-40-1-2108	

2020-04-29 14:32:20 C:\Users\snh\Documents\OCEANHAMNEN_RH_CENTRAL_R16_sandra55TRZ.rvt