


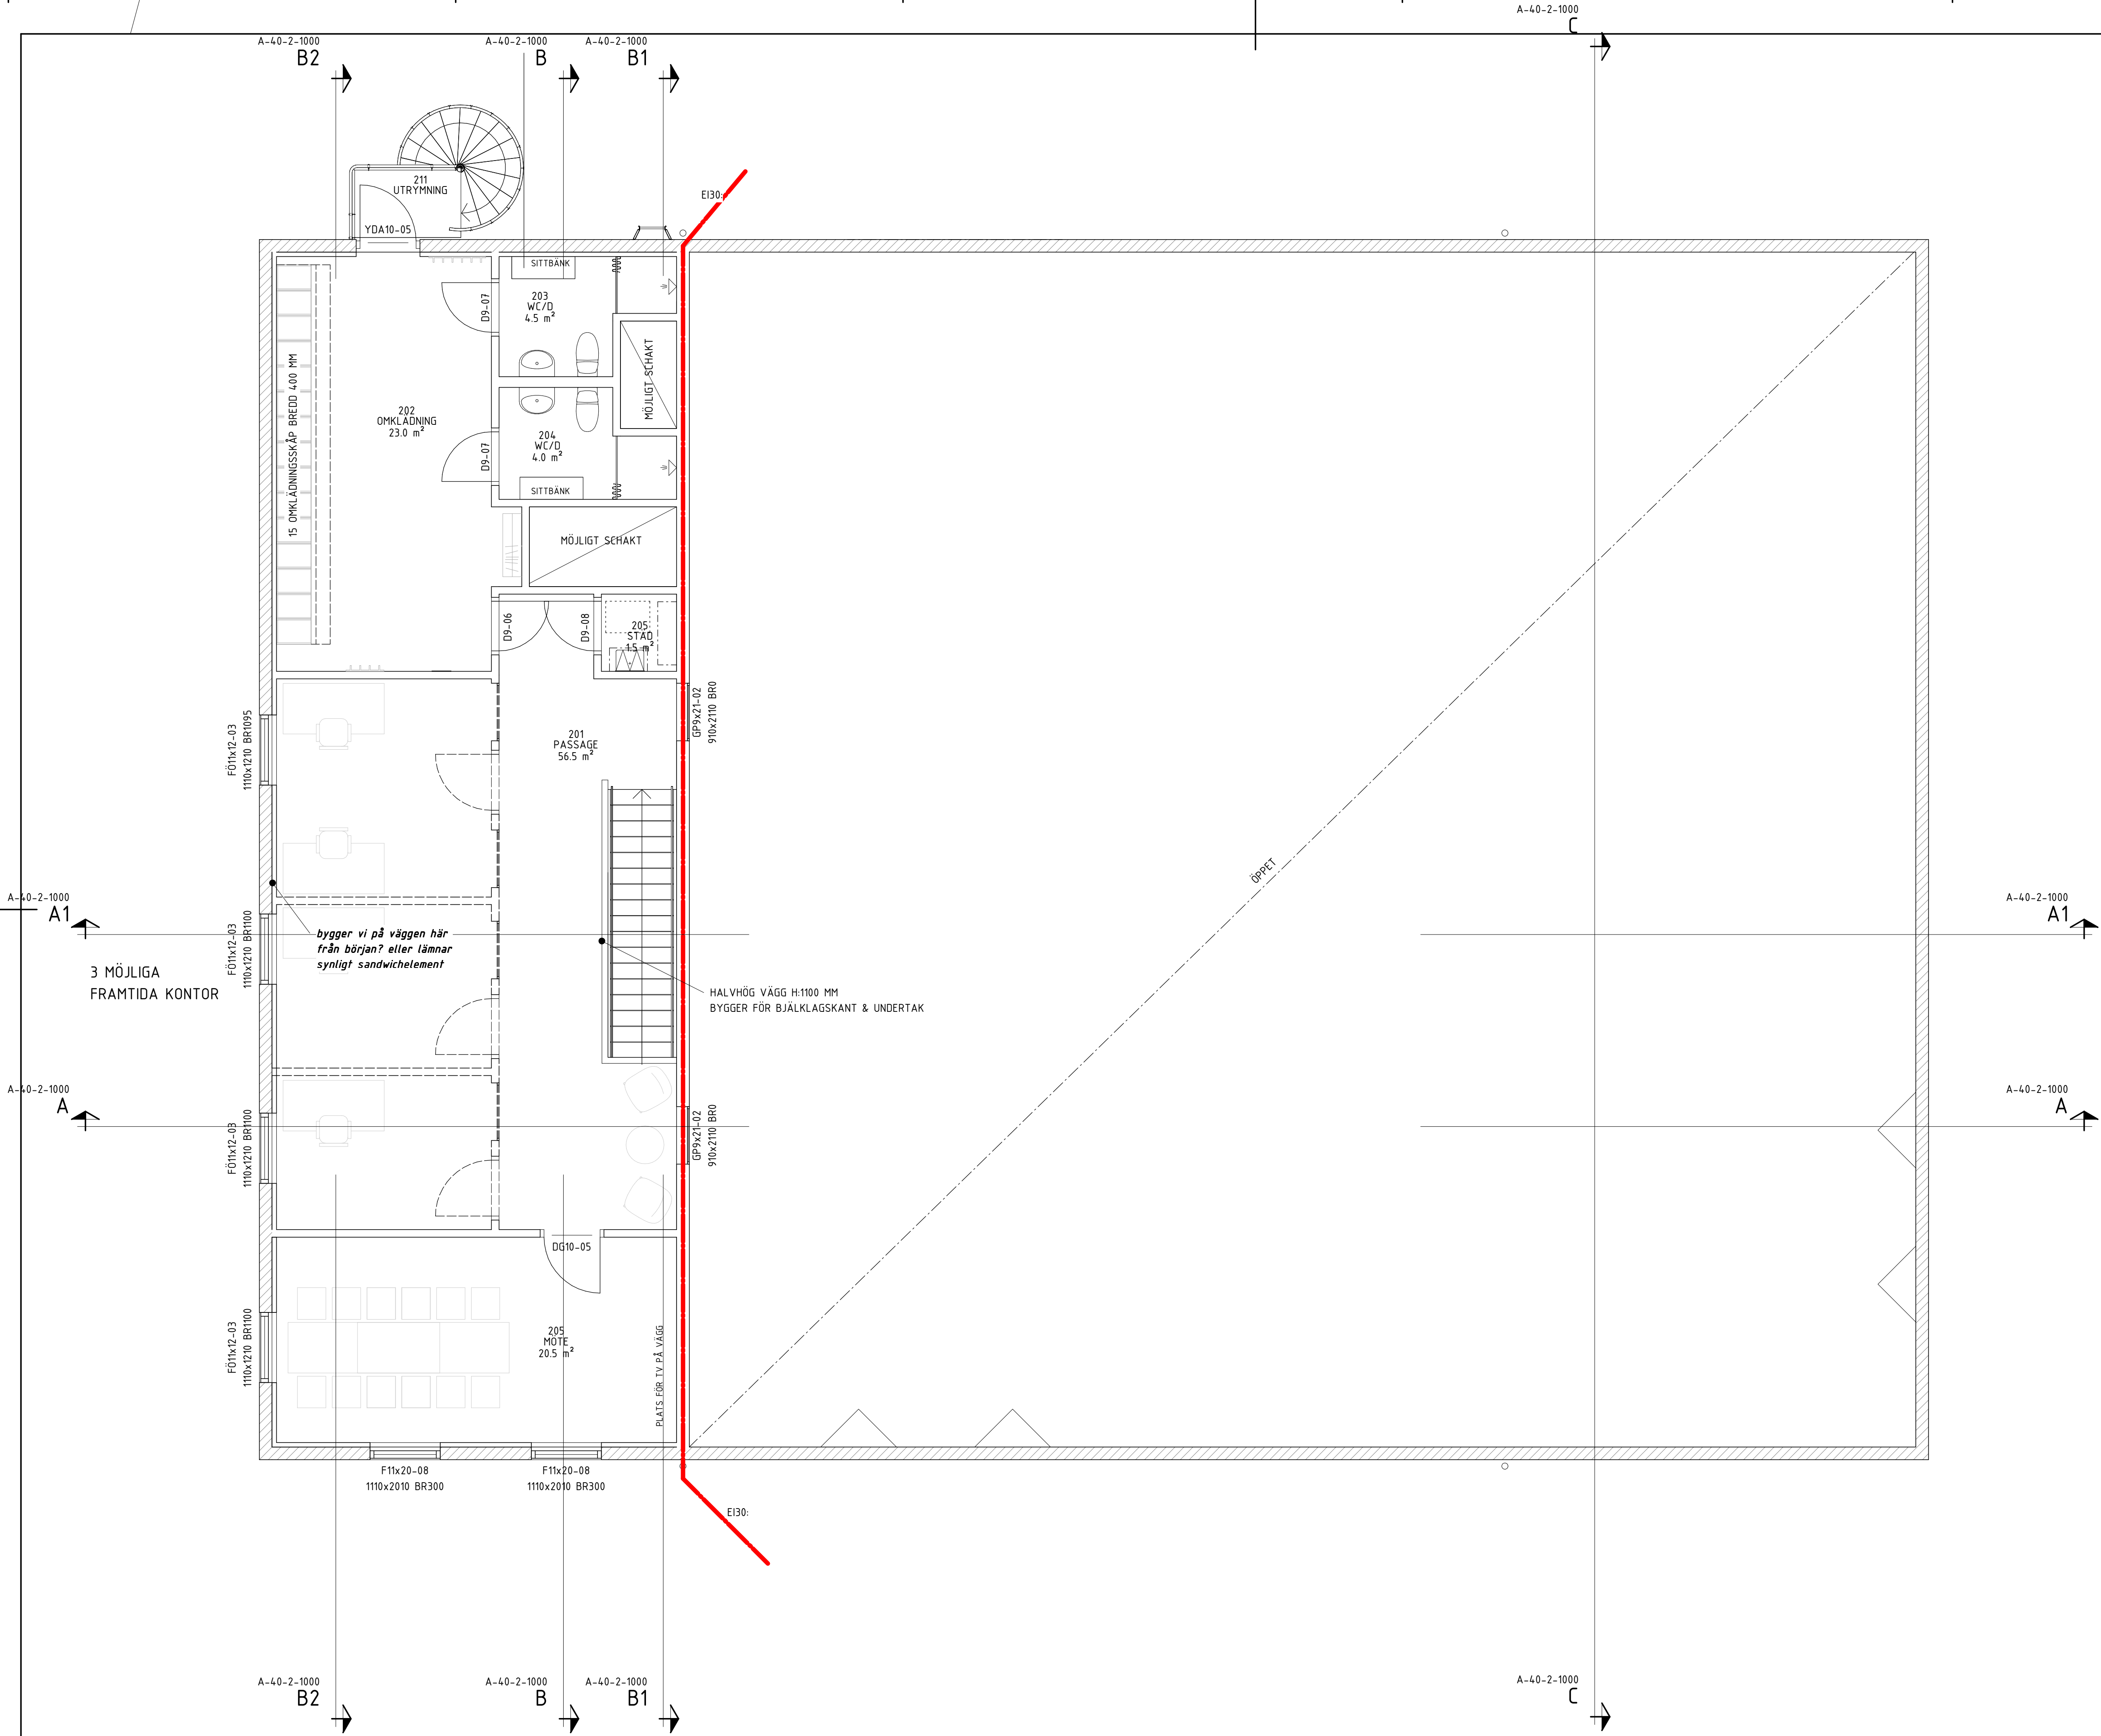


ALLMÄNNA FÖRESKRIFTER
Koordinatsystem i *höjd RH 2000*

FÖRKLARINGAR

- REGELVÄGG
- SANDWICH ELEMENT, på betongsockel
- möbleringsförslag, ingår ej i projekt
- ny dörr
- ny dörr, glasad
- armbågskontakt
- kursiv text* under utredning

HÄNVISNINGAR
För sektioner se ritning **A-40-2-0001**
För trappa se ritning A-45-4-0001
för fast inredning se ritning A-46-4-0001

ORIENTERINGSGRUPP

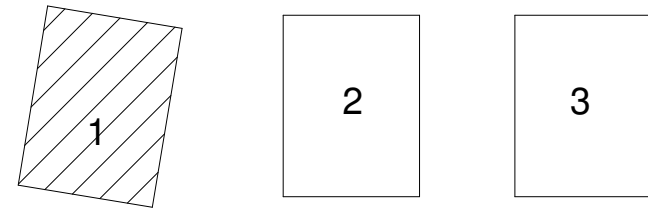

BET	ÄNDRING AVSER	DATUM	SIGN
ARBETSHANDLING			
HANDLING			
ÄNDRING			
PROJEKT			

Projekt
Skruvstället 12

ANSVARIG PART			
PROJEKT BYGGGAREN			
KONTAKTPERSON		SKAPAD AV	
L W Bengtsson, 0730 930001		LWB	
GODKÄND AV		UPPERÄGNUMMER	
Checker		1626010	
RITNINGSKATEGORI		INNEHÅLL	FORMAT
BYGGNAD 1		A1	1 : 50
PLAN 2		NUMMER	BET
A-40-1-1020			