

ANVISNINGAR





röd linje =
lokalgräns ca

gemensam lastkaj

ca 12


IN BYGGNAD


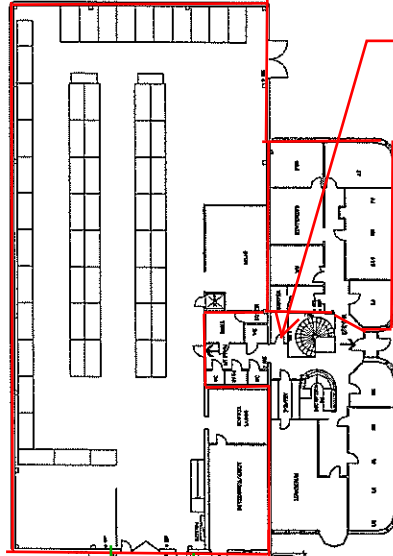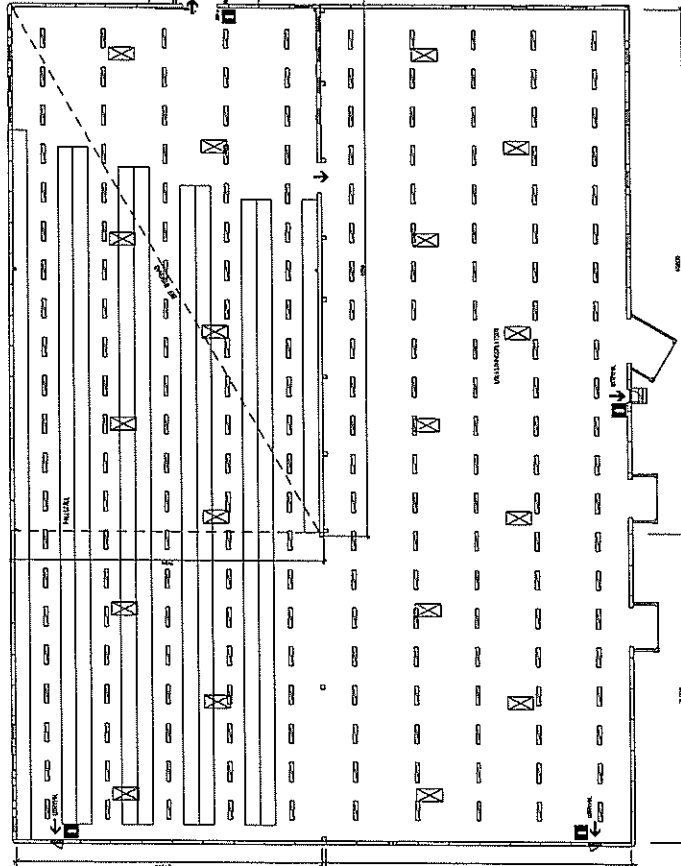

gemensam yta
WC, pentry

PLAN 1

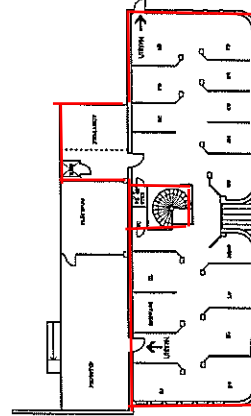

PLAN 2


RELATIONSITNING
SKAND. INREDNING
BYGGNAD



SKANDINAVISK
INREDNING AB




SKALA	1:200
PROJEKT	PLAN
PROJEKT	A