


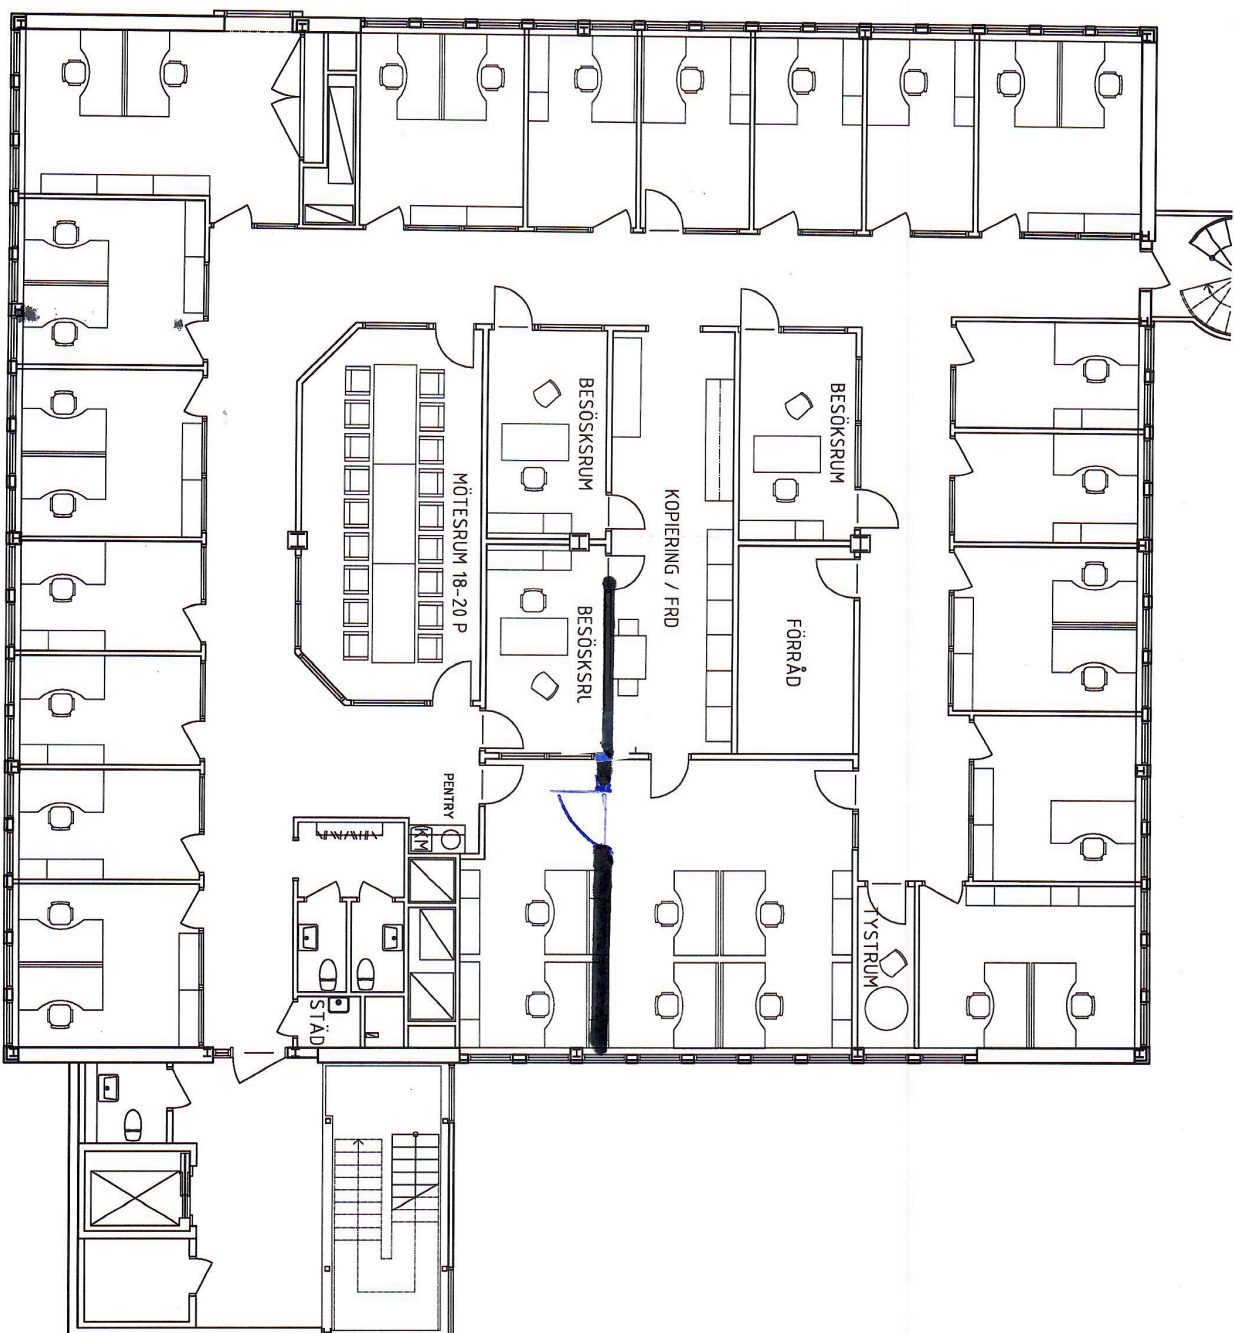

SKALA 1:100
0 1 2
METER

Racketen 10 Hus 9
Skidskiållag till Bromma stadsdelsförvaltning
Plan 8
Skala 1:100 / A3
2008-03-14



ISS Arkitekter
Box 47635
117 94 Stockholm
tel 08-6918000 fax 08-6103650