


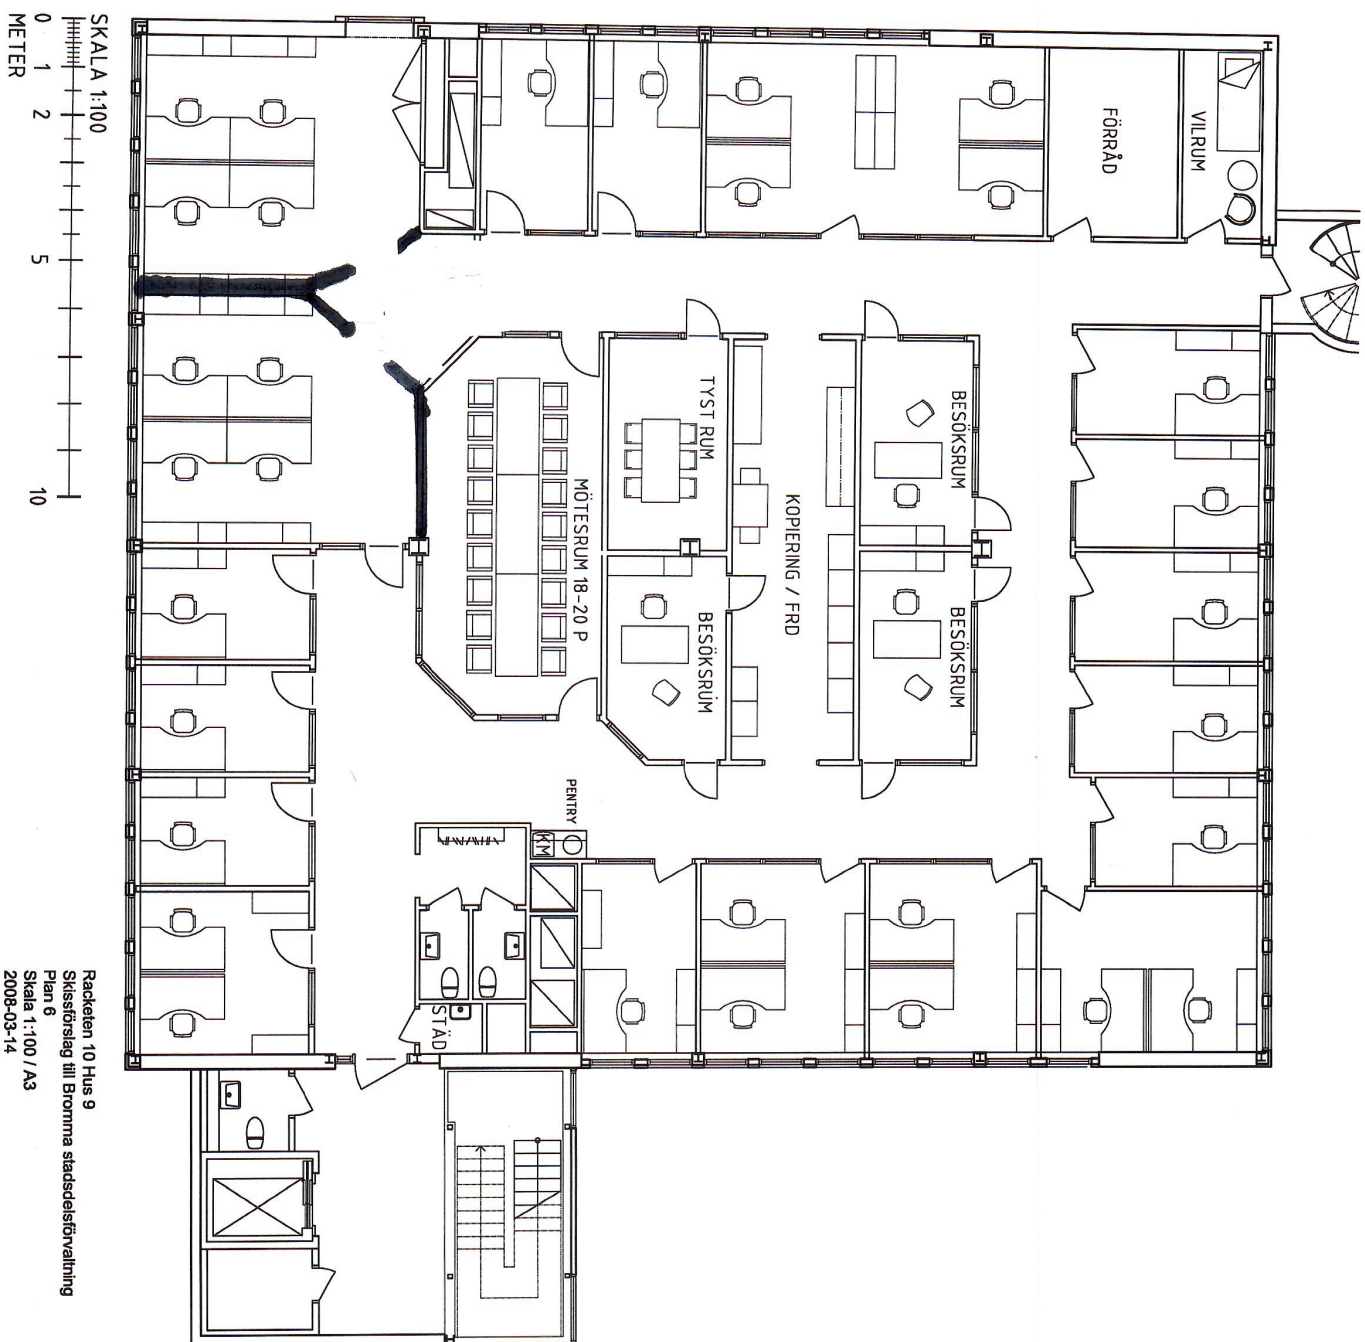

Racketen 10 Hus 9
 Skissförslag till Bromma stadsdelsförvaltning
 Plan 6
 Skala 1:100 / A3
 2008-03-14



ISS Arkitekter
 Box 47635
 117 84 Stockholm
 tel 08-6818000 fax 08-6703650