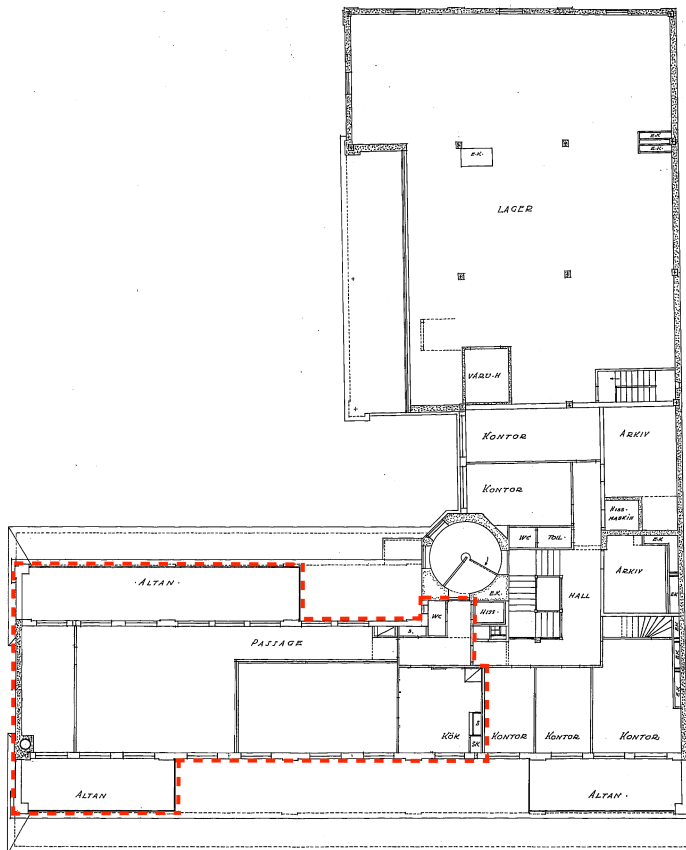


H. J. Sjögren

KV. BOJEN N° 4.

L. 131 ÖVERHÄRSLÄGGET
- 5 APR. 1933PLAN AV VÅN. 6 TR - VÅN VII - 41,00 I GATUHUS
" " " 7 " " " IX - 40,50 - FLYGEL..

N° 9


Beteckningar se plan. vån. VII.

Justerad efter utfrågandet.
mars. 1933.Stockholm i jan. 1932
H. J. Sjögren. Ark.

10 20 30 40 50 60 70 80 90 100