


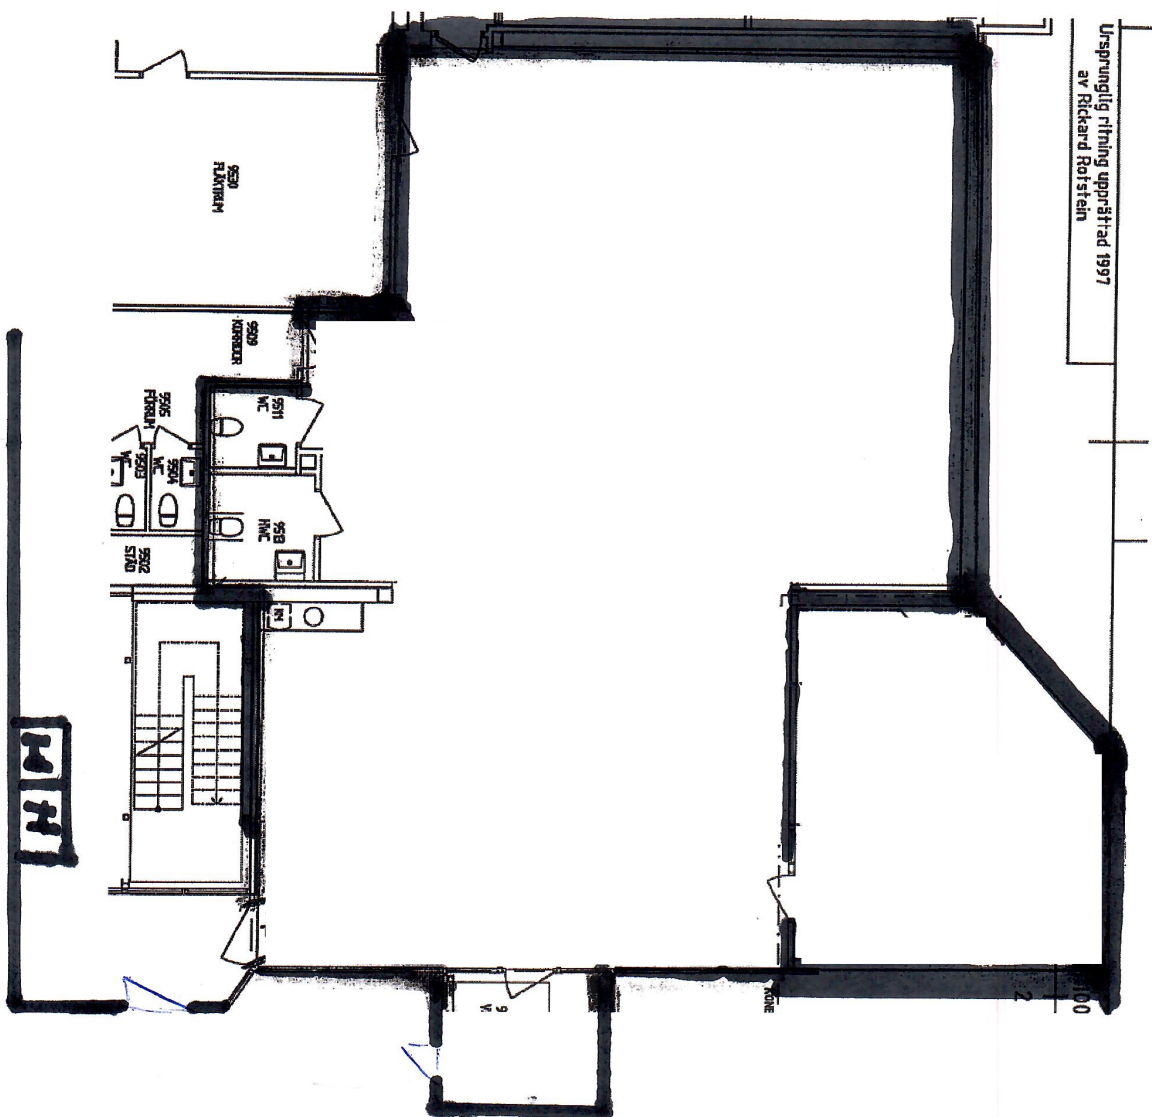

Yta för avlastning