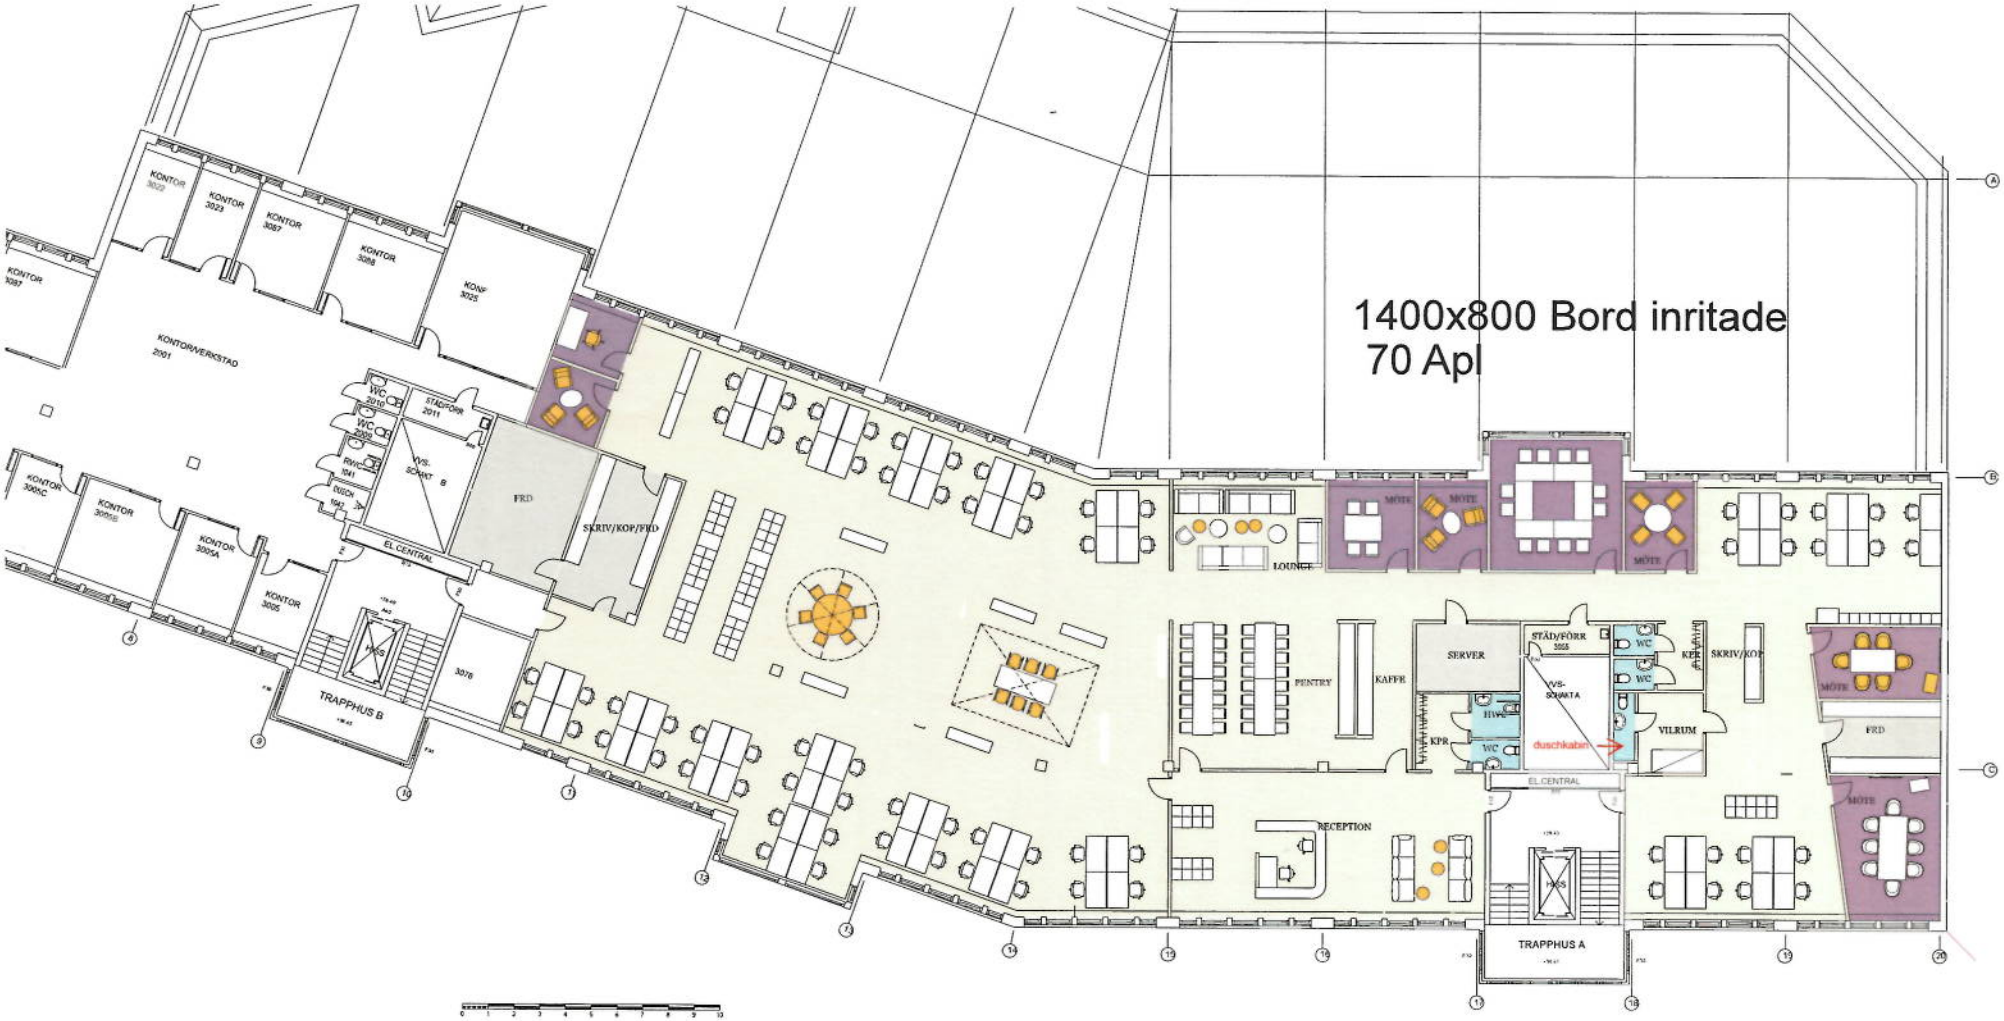

LUMEN
ARKITEKTER

CASTELLUM

Kv.Tjurhornet
Plan 4
Skiss Wagonlit
2017-01-04

BILAGA 3