
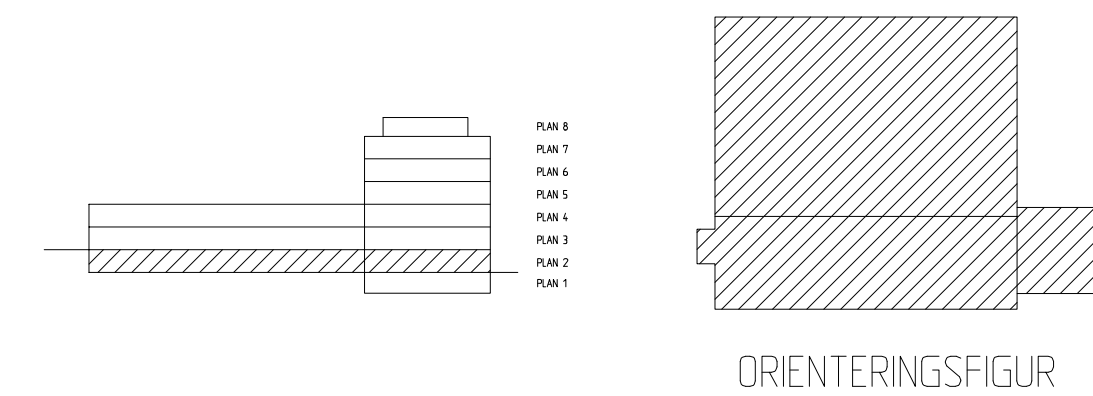


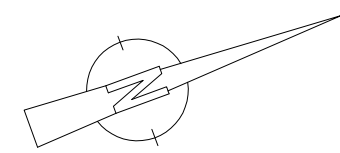

UPPMÄTNINGSRITNING			
Kv. SKUTKROSSEN 17, VINSTA			
DATUM			
BYGGNO	PLAN 02	KÖRORINATSYSTEM LOKALT SYSTEM	
PLANRITNING			
PLAN 2			
UPPMÄTNING			
SKALA A1 1200 A3 1400		NUMMER	
		BET BLAD	