


AREA, VOLYM
BTA 363.1 m²
BTV 1216.4 m³

FÖRKLARINGAR

-  LÄGENHETSGRÄNS
 INGÅR EJ I BRUKSAREAN



ANMÄRKNING

PLUSHÖJDER TILLHÖR ETT LOKALT UPPRÄTTAT SYSTEM SOM UTGÅR FRÅN EN TÄNKT NOLLNIVÅ PÅ PLAN 01

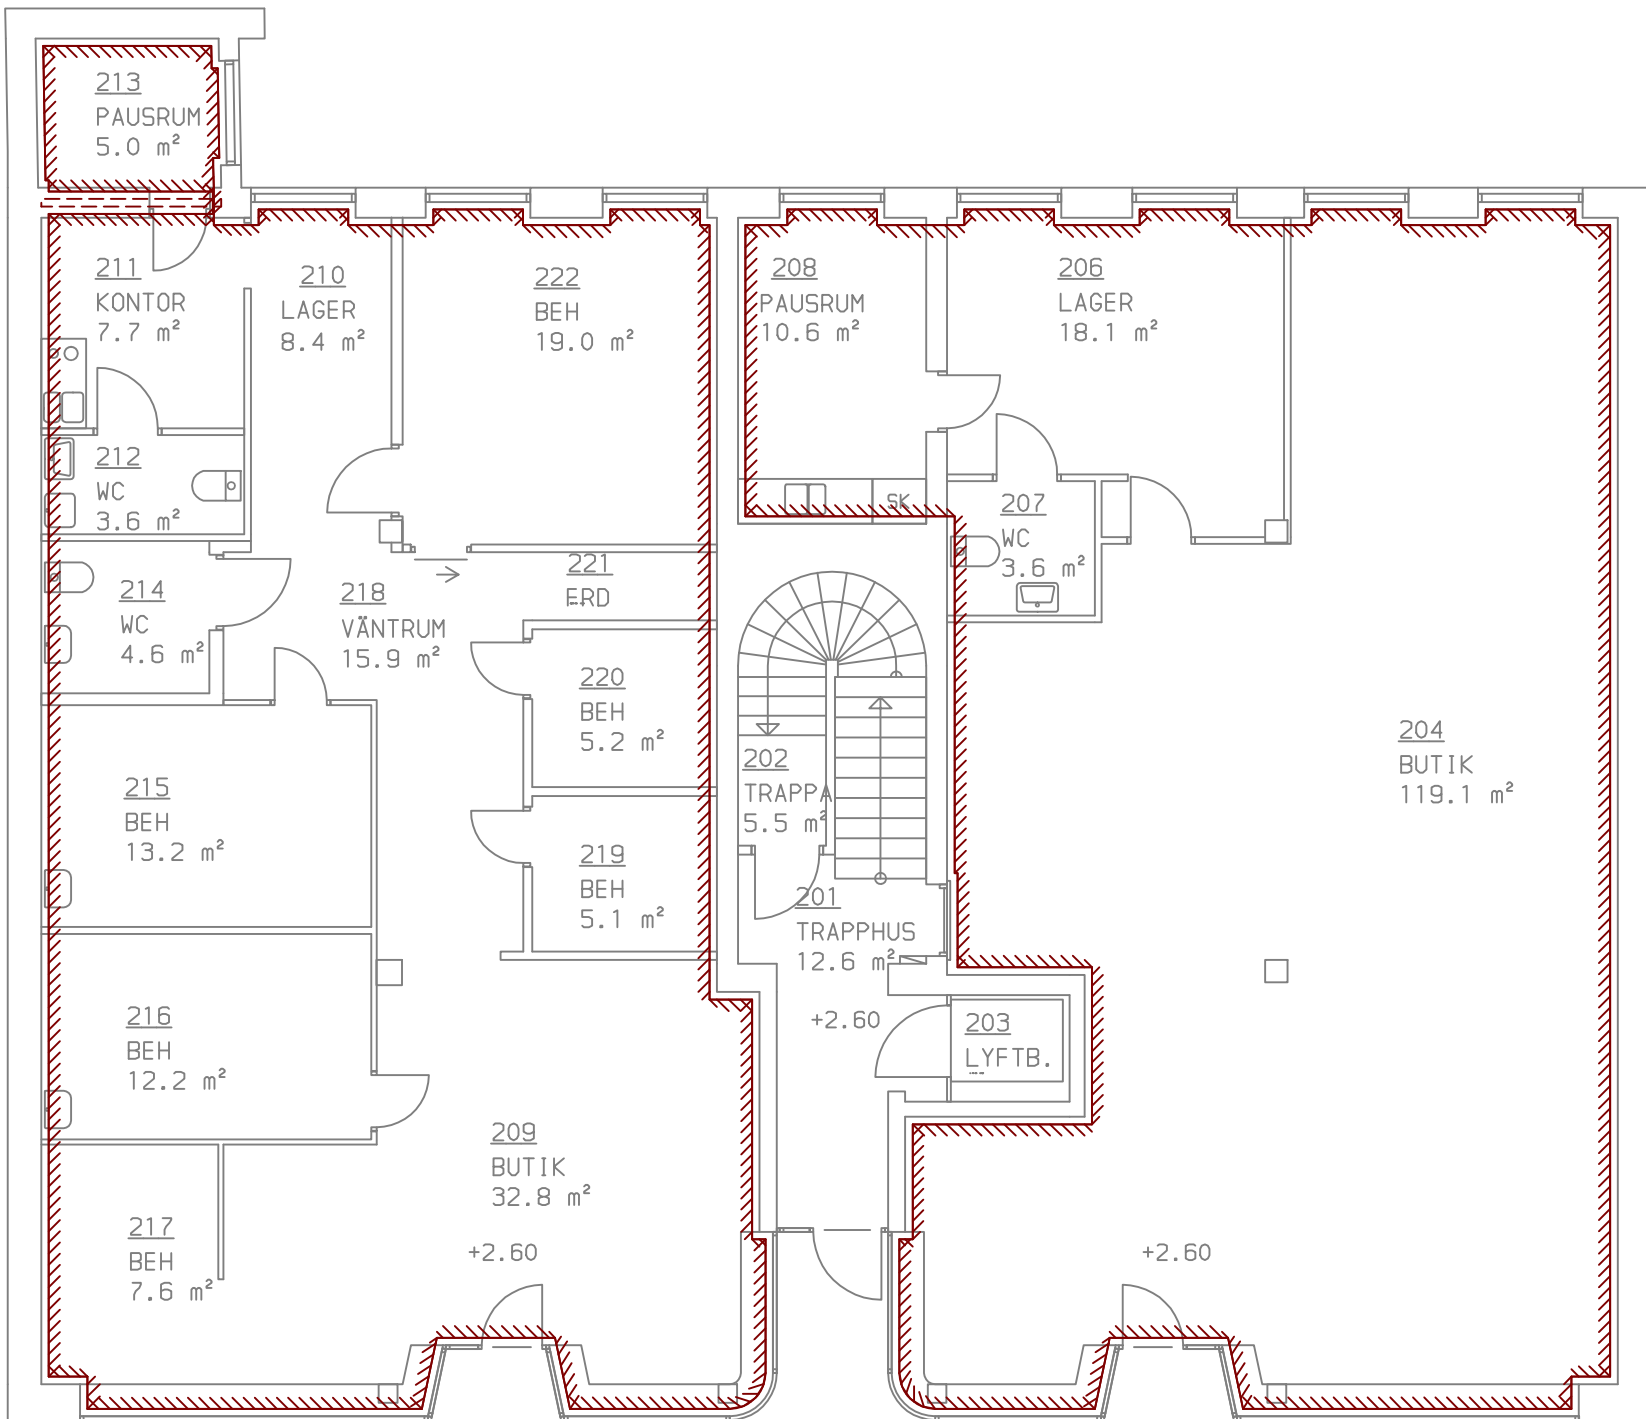

LOKAL
01:02-01
BRA 153.7 m²

LOKAL
01:02-02
BRA 154.4 m²

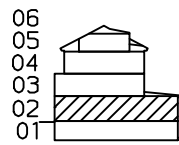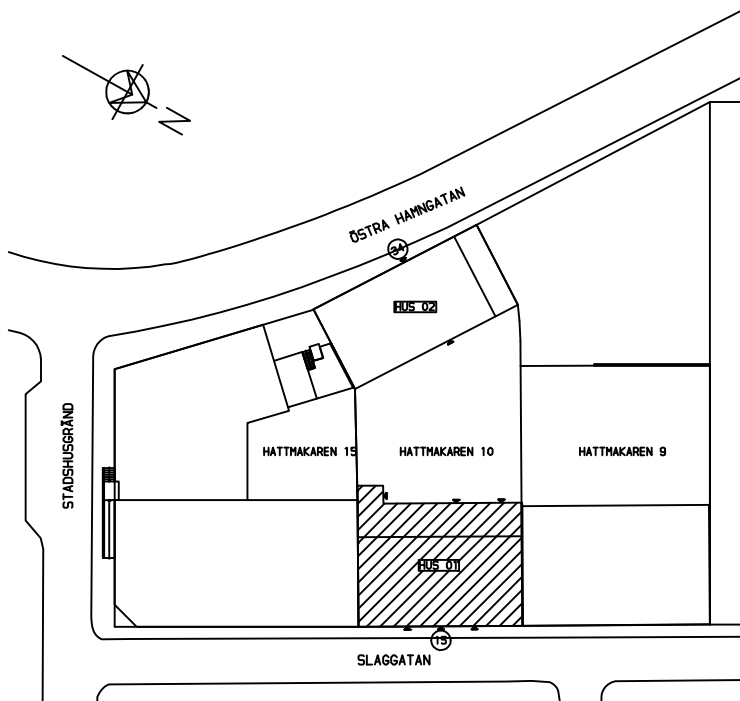

RELATIONSHANDLING				MASMÄSTAREN FASTIGHETER AB			
				 Åsgatan 30, Falun Box 1005, 791 10 Falun Tel 023 - 70 46 40 www.masmastaren.se			
				HATTMAKAREN 10, FALUN HUS 01 PLAN 02 (BV) +2,60 PLANRITNING LÄGENHETER			
				SKALA A1: 1:100 SKALA A3: 1:200			
UPPDRAG NR	RITAD	KONSTR	HANDLÄGGARE	PROJEKT	RITNINGSRUMMER	REV	
	NC		MA				
DATUM	ANSVARIG	INGERT APPELQVIST		1202	A-48-11-01021		

		LOKALANPASSNING	2022-04-04	CL
		ANDRAD LOKAL	12.04.11	ESG
BET	ANT	ÄNDRINGEN AVSER	DATUM	SIGN