Tunagatan 23

AREA, VOLYM
BTA 720.9 m²
BTV 2379.0 m²

FÖRKLARINGAR
RUMSAVGRÄNSNINGSLINJE
LOKALGRÄNS
INGÅR EJ I BRUKSAREA

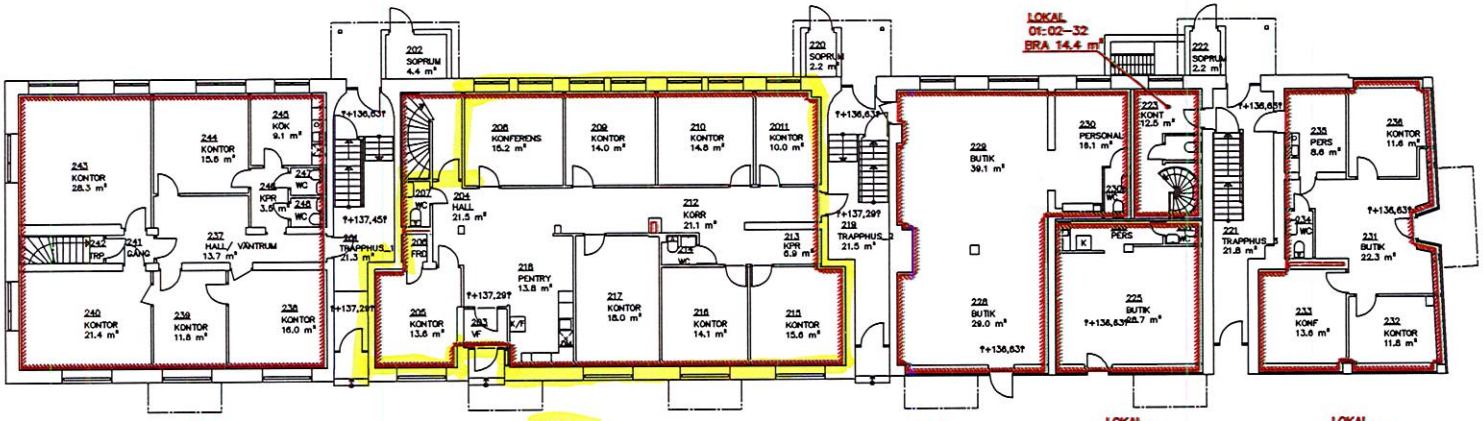


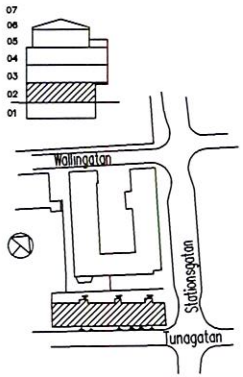


0 1 2 5 10 METER
SKALA 1:100

| | | | |
|---|---|---|---|
| | LOKALANPASSNING | 2024-05-23 | CL |
| | LOKALANPASSNING | 2023-06-22 | CL |
| | PENTRY TILLKOMMIT | | |
| | LOKALANPASSNING | 2023-05-26 | CL |
| | LOKALANPASSNING | 2020-09-21 | CL |
| RET | ÄNT | BESKRIVNING ÄNDRA | DATUM / SIGN |

RELATIONSHANDLING

LJUSTECH KONSULT AB
TEL 0405-16020 FAX 0405-12809

MASMÄSTARENS FASTIGHETER AB
Ågatan 30, Falun
Box 1005, 791 10 Falun
Tel 023 – 70 46 40

FRITHIOF 6, BORLÄNGE
HUS 01
PLAN 02
PLANRITNING LÄGENHETER

| | | | |
|---|---|---|---|
| 07002 | MDD/ESG | ESG | |
| 07.04.11 | - | | |

SKALA A1: 1:100 SKALA A3:1:200

2223 A-48-11-01021