


AREA, VOLYM
BTA 1461.3 m ²
BTV 4628.1 m ³

FÖRKLARINGAR

	RUMSAVGÄNS- NINGSLINJE
	LOKALGRÄNS
	INGÅR EJ I BRUKSOMRÅDE

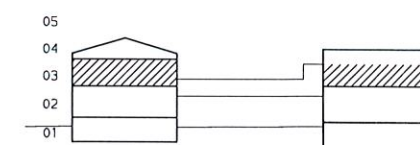

RELATIONSHANDLING RELATIONSHANDLING UPPRÄTTAD AV Ljutech Konsult AB Ljutech 1-16020 Fax. 0931-13609 www.ljutech.se RELATIONSHANDLING UPPGRADERAD AV WECO THEORELLA AB Tel. 023-66 66 400 Fax. 023-66 66 481		NÄSÅSTÅRENS FASTIGHETER AB Åsgården 30, Fålnen Box 1005, 731 10 Fålnen Tel 023 - 70 45 40 www.nasastoren.se
FRITHIOF 9, BORLÄNGE HUS 01 PLAN 03 PLANRITNING LÄGENHETER ORG.FORM. A17/1:100 SKALA 1:200		
UPPGIFTSNUMMER 06060 DATUM 07.02.22	ÄRTID MOD ÄRTID ESG ÄRTID ESG	PROJEKT 3232 RITNINGSGRUPP A-48-11-01031

0 1 2 3 4 5 10 15 METER