

H

G

F


E

D


C

B

A

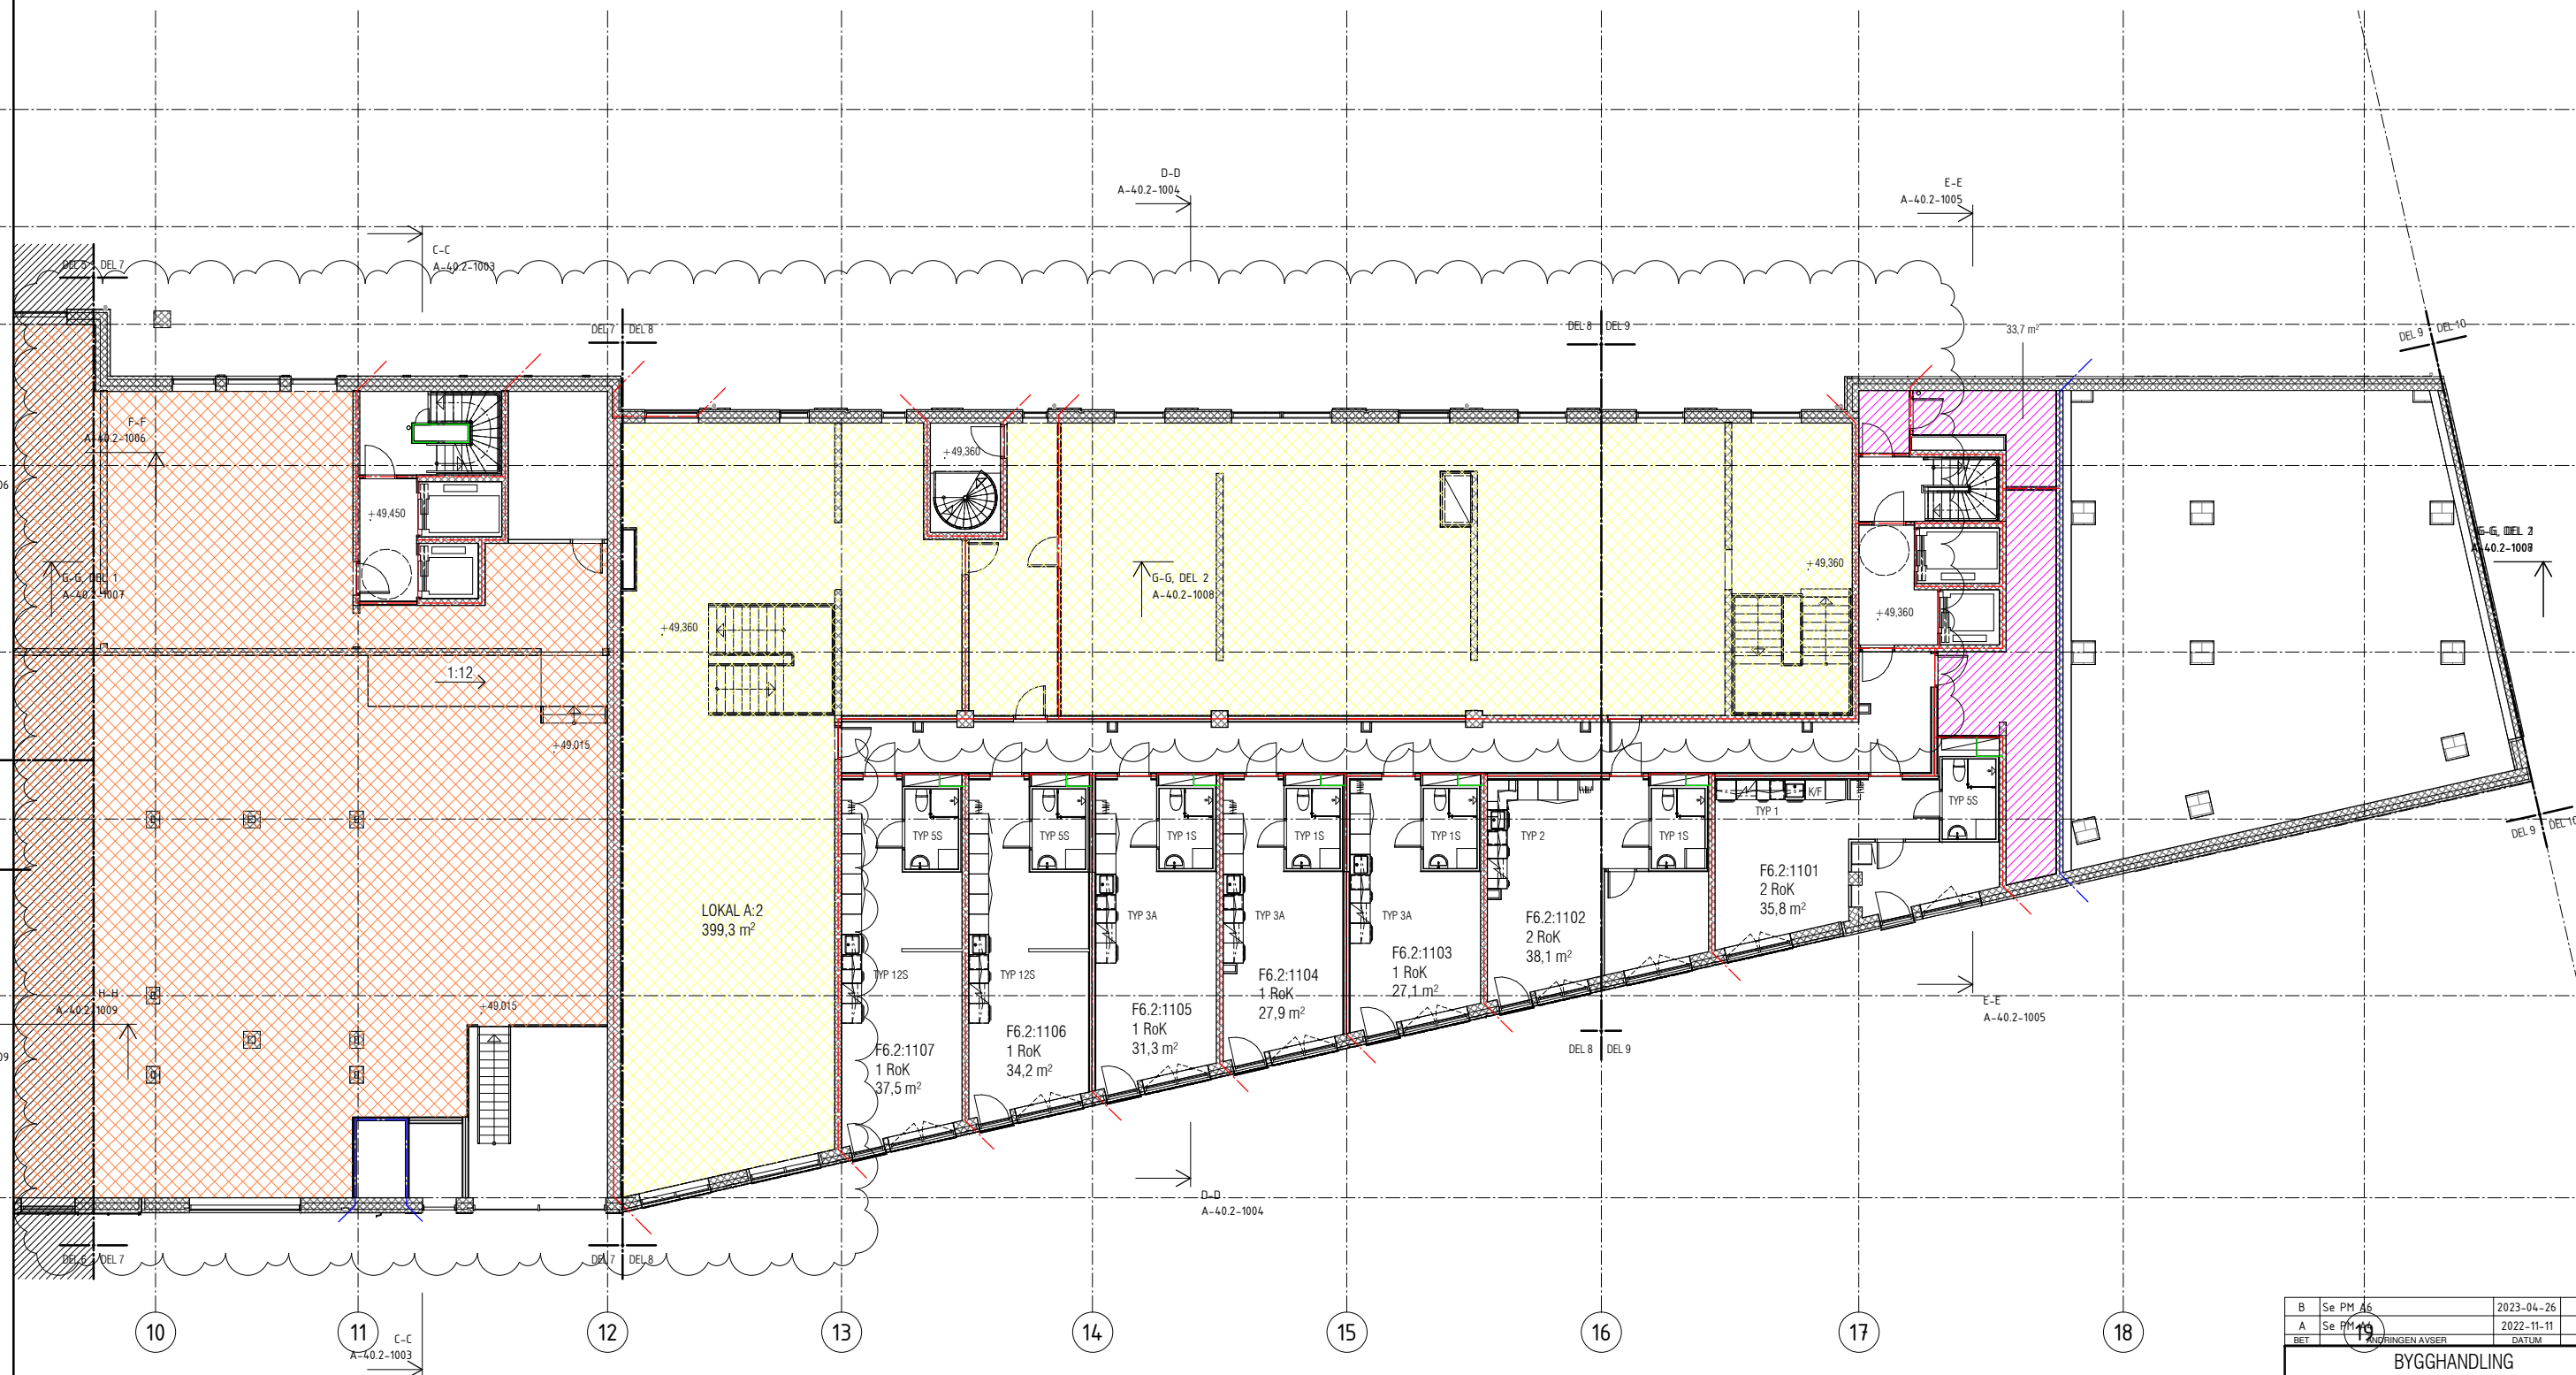

SKALA 1:100
0 1 2 5 10
METER

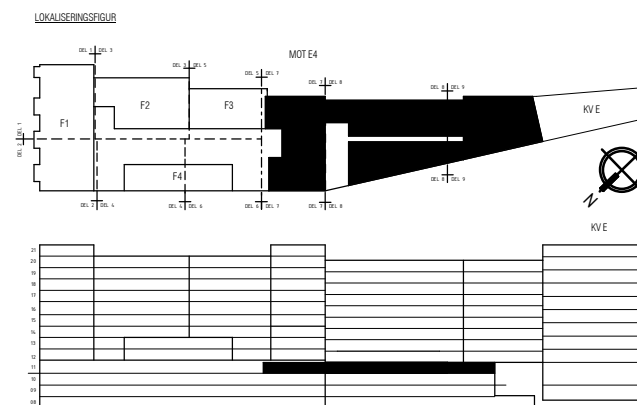

B	Se PM 16	2023-04-26	PDA
A	Se PM 19	2022-11-11	PDA
BET	ÄNDRINGEN AVSE	DATUM	SKIV
BYGGHANDLING			
MAJBLOMSTRET 1 - KV ALBA			
ALM			
A	ZA Teknik & Arkitektur	08-586 303 00	
K	-	-	
VS	-	-	
V	-	-	
EL	-	-	
Pr	-	-	
UPPRÖP NR	20105	RITAD AV	PODAH
DATUM	2022-05-11	ANSVARIG	AGE
NYBYGGNATION FLERBOSTADSHUS			
PLAN 11, HUVUDEL 2			
SKALA	A1 1:100 A3 1:200	NUMMER	A-40.1-112
			BET

20