



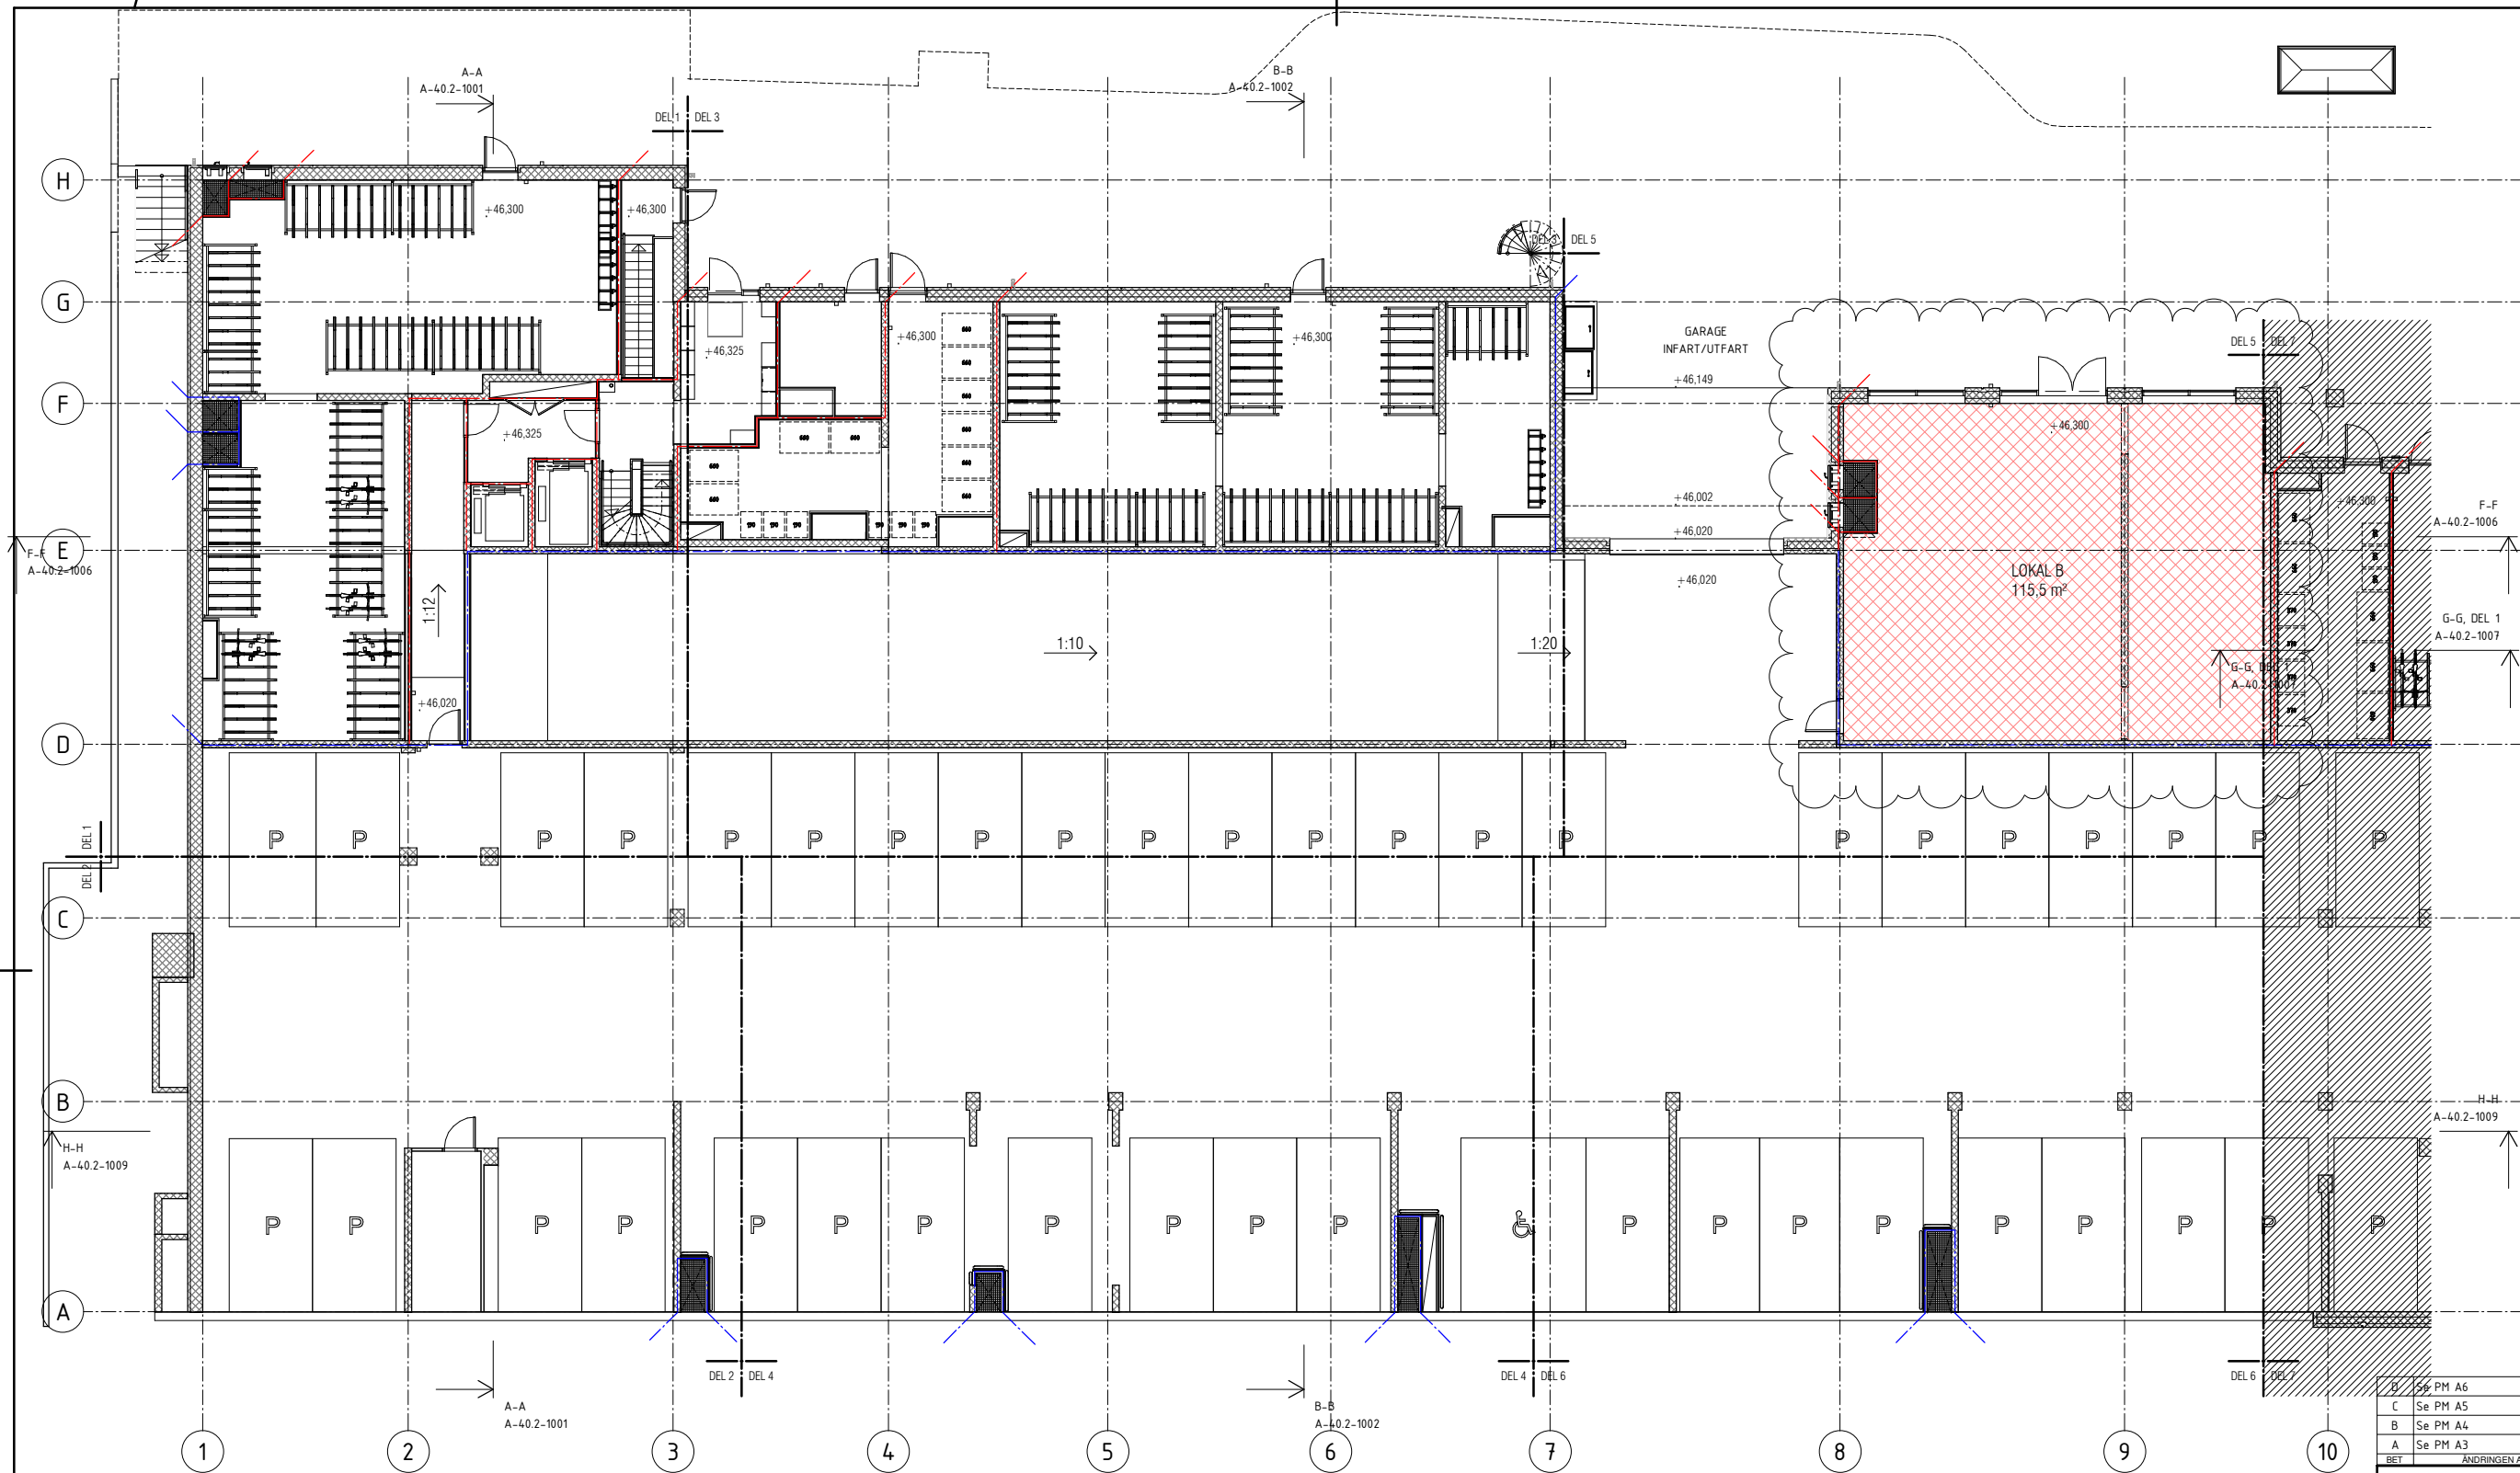

SKALA 1:100
0 1 2 5 10
METER

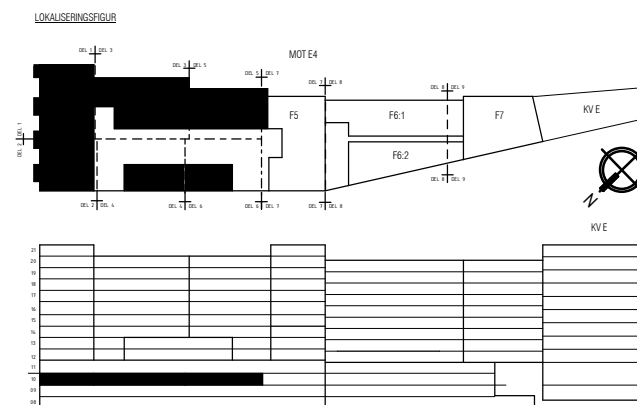

B	Se PM A6	2023-04-26	PDA
C	Se PM A5	2022-12-15	PDA
B	Se PM A4	2022-11-11	PDA
A	Se PM A3	2022-09-16	PDA
BET	ÄNDRINGEN AVSER	DATUM	SKEN
BYGGHANDLING			
MAJBLOMSTRET 1 - KV ALBA			
ALM			
A	2A Teknik & Arkitektur	08-586 303 00	
K	-	-	
VS	-	-	
V	-	-	
EL	-	-	
Pr	-	-	
UPPRÖP 20105	RITAD AV PODAH	HANLAGARE PODAH	
DATUM 2022-05-11	ANSVARIG AGE		
NYBYGGNATION FLERBOSTADSHUS			
PLAN 10, HUVUDEL 1			
SKALA A1 1:100 A3 1:200	NUMMER A-40.1-101	BET D	