


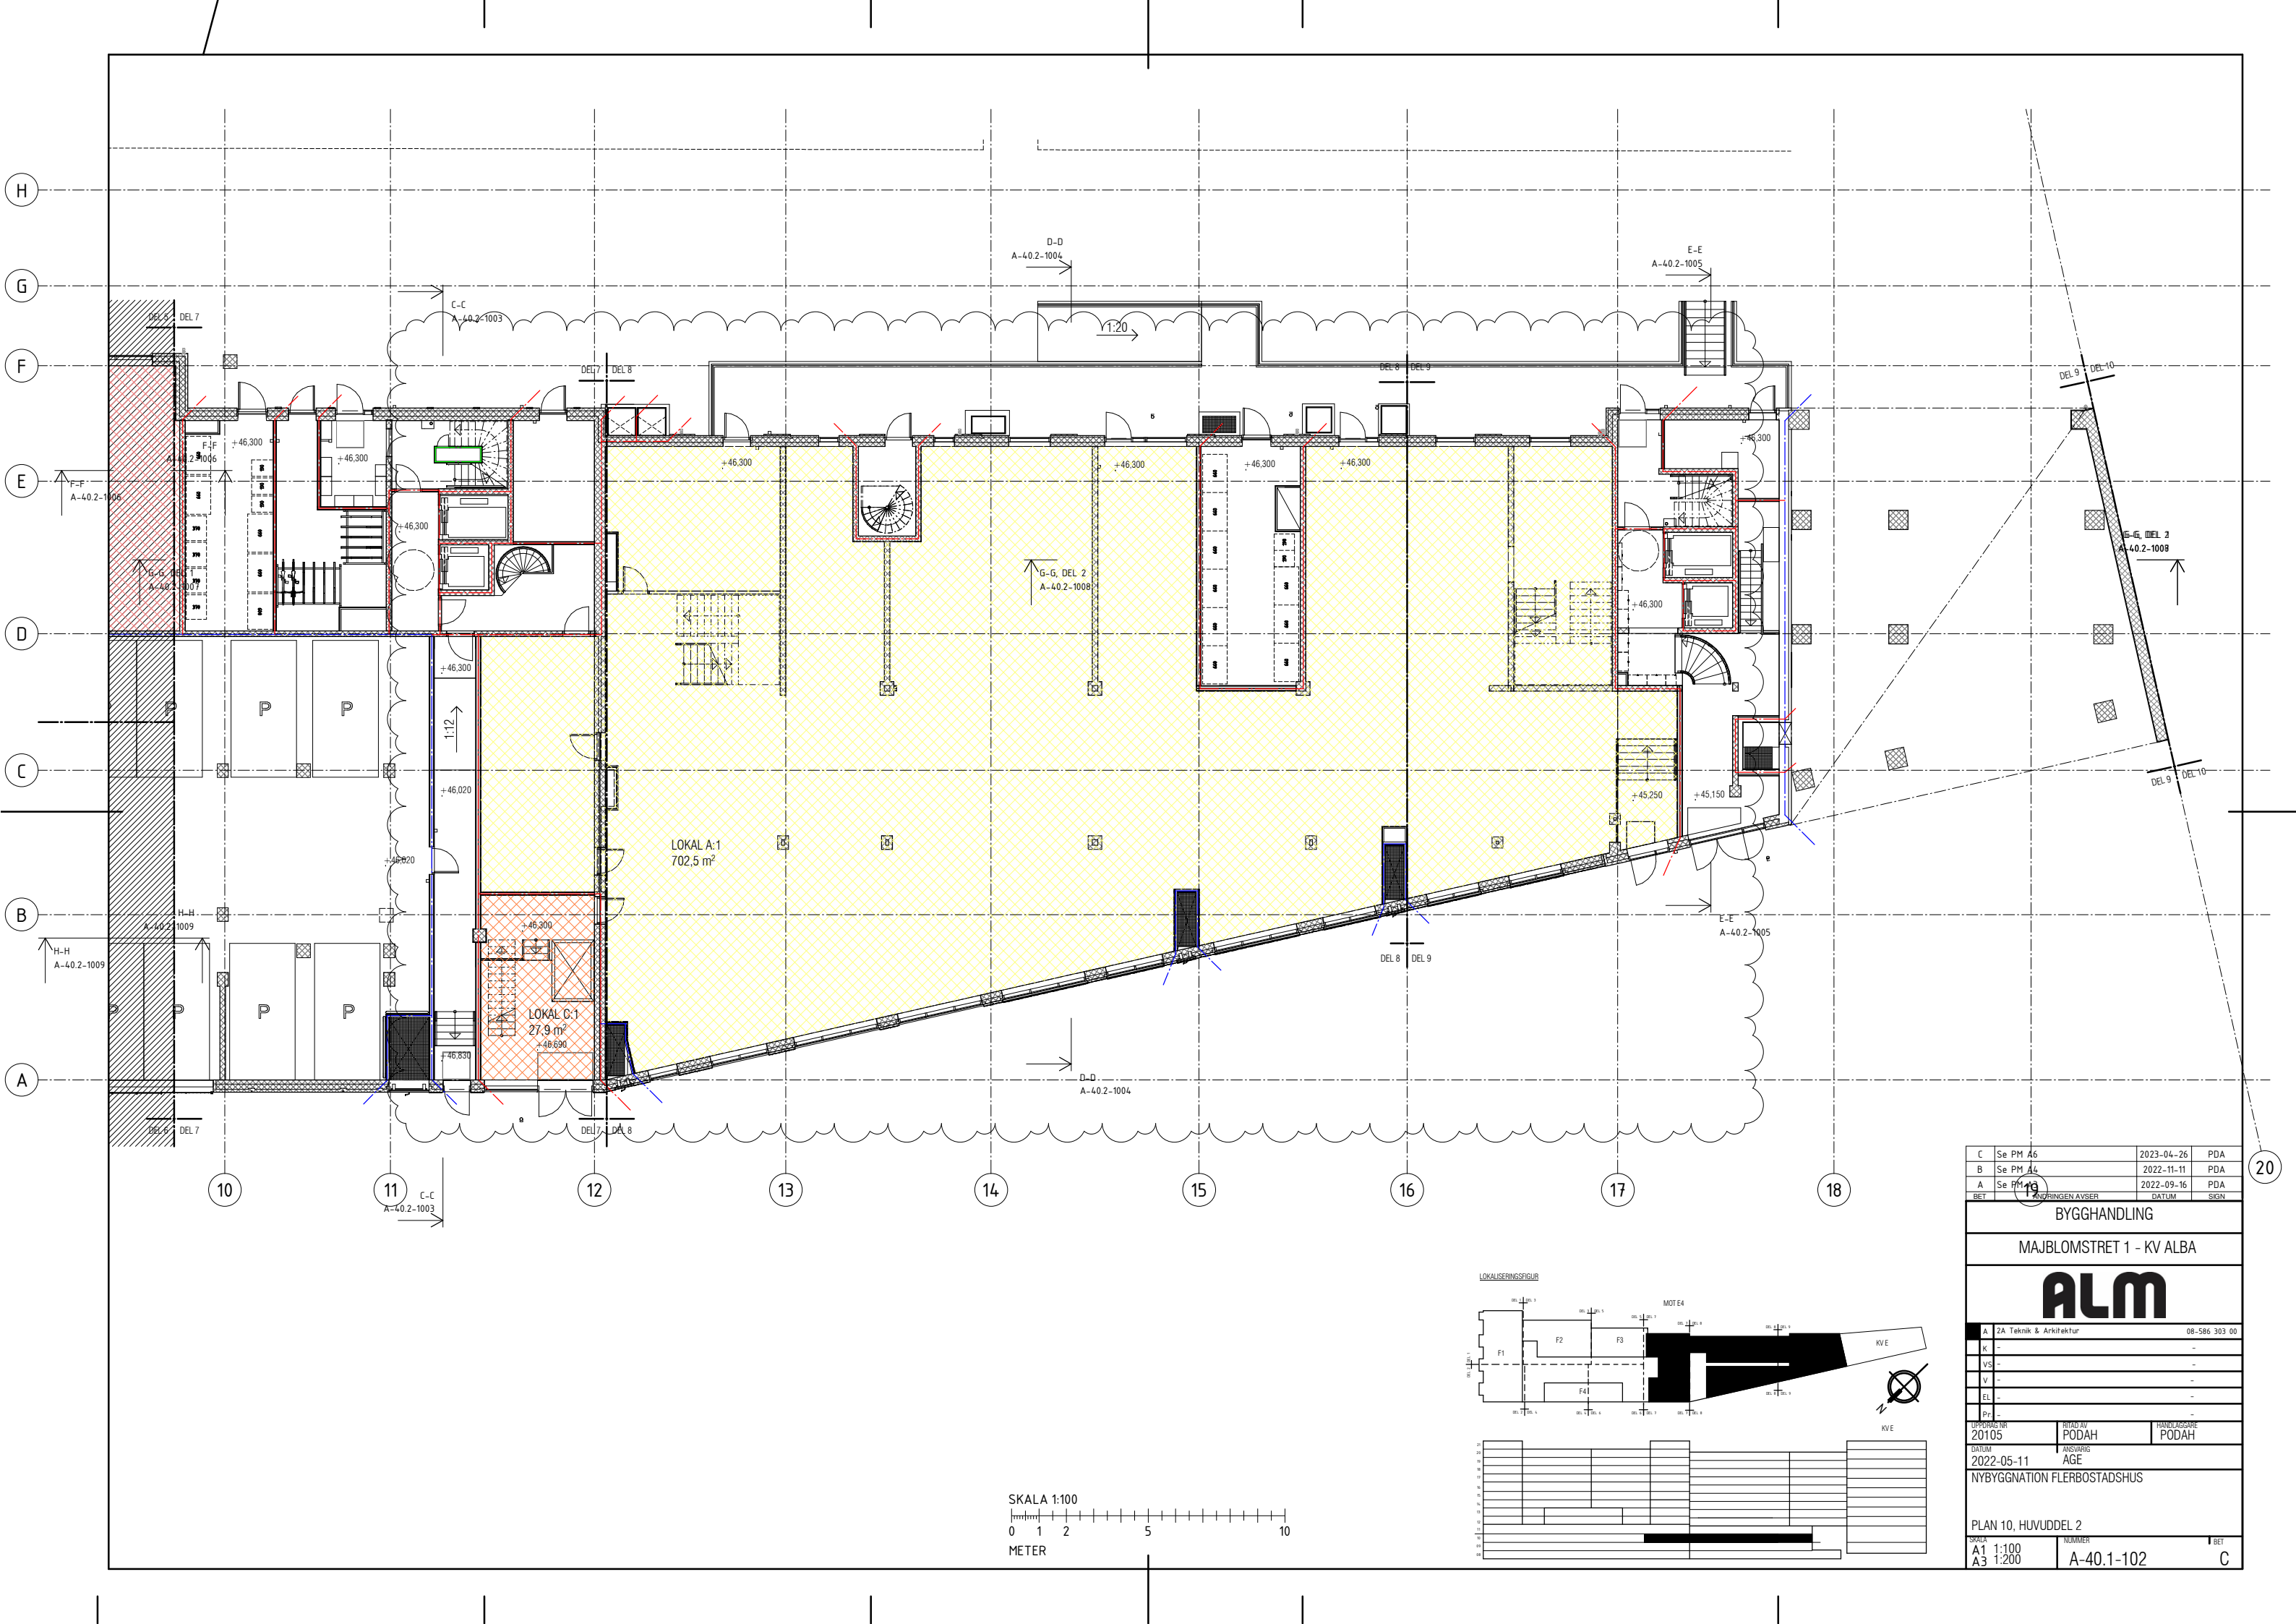

C	Se PM 46	2023-04-26	PDA
B	Se PM 46	2022-11-11	PDA
A	Se PM 46	2022-09-16	PDA
BET	ÄNDRINGEN AVSER	DATUM	SKIV

BYGGHANDLING		
MAJBLOMSTRET 1 - KV ALBA		
ALM		
A	2A Teknik & Arkitektur	08-586 303 00
K	-	-
VS	-	-
V	-	-
EL	-	-
Pr	-	-
UPPDRAGS 20105	RITAD AV PODAH	HANDELAGARE PODAH
DATUM 2022-05-11	ANSVARIG AGE	
NYBYGGNATION FLERBOSTADSHUS		
PLAN 10, HUVUDEL 2		
SKALA A1 1:100 A3 1:200	NUMMER A-40.1-102	BET C