

2021-01-22 16:28:31 \\SRV008\Projekt\12151_Carponovum\12151_01_Carponovum\06_ARBETSFILER\Ritningar (CAD)\A\Modell\A_40-V_Carponovum-R19.rvt

FÖRKLARINGAR

HÖJDANGIVELSER ANGIVNA I METER ÖVER HAVET (m).
ÖVRIGA MÅTT ANGIVNA I MILLIMETER (mm).


FÖRESKRIFTER

HANDLING UTGÅR FRÅN PUNKTMOLNSMODELL.

HÄNVISNINGAR


FASADER A-40-3-01-HH
A-40-3-02-HH

SEKTIONER A-40-2-01-HH

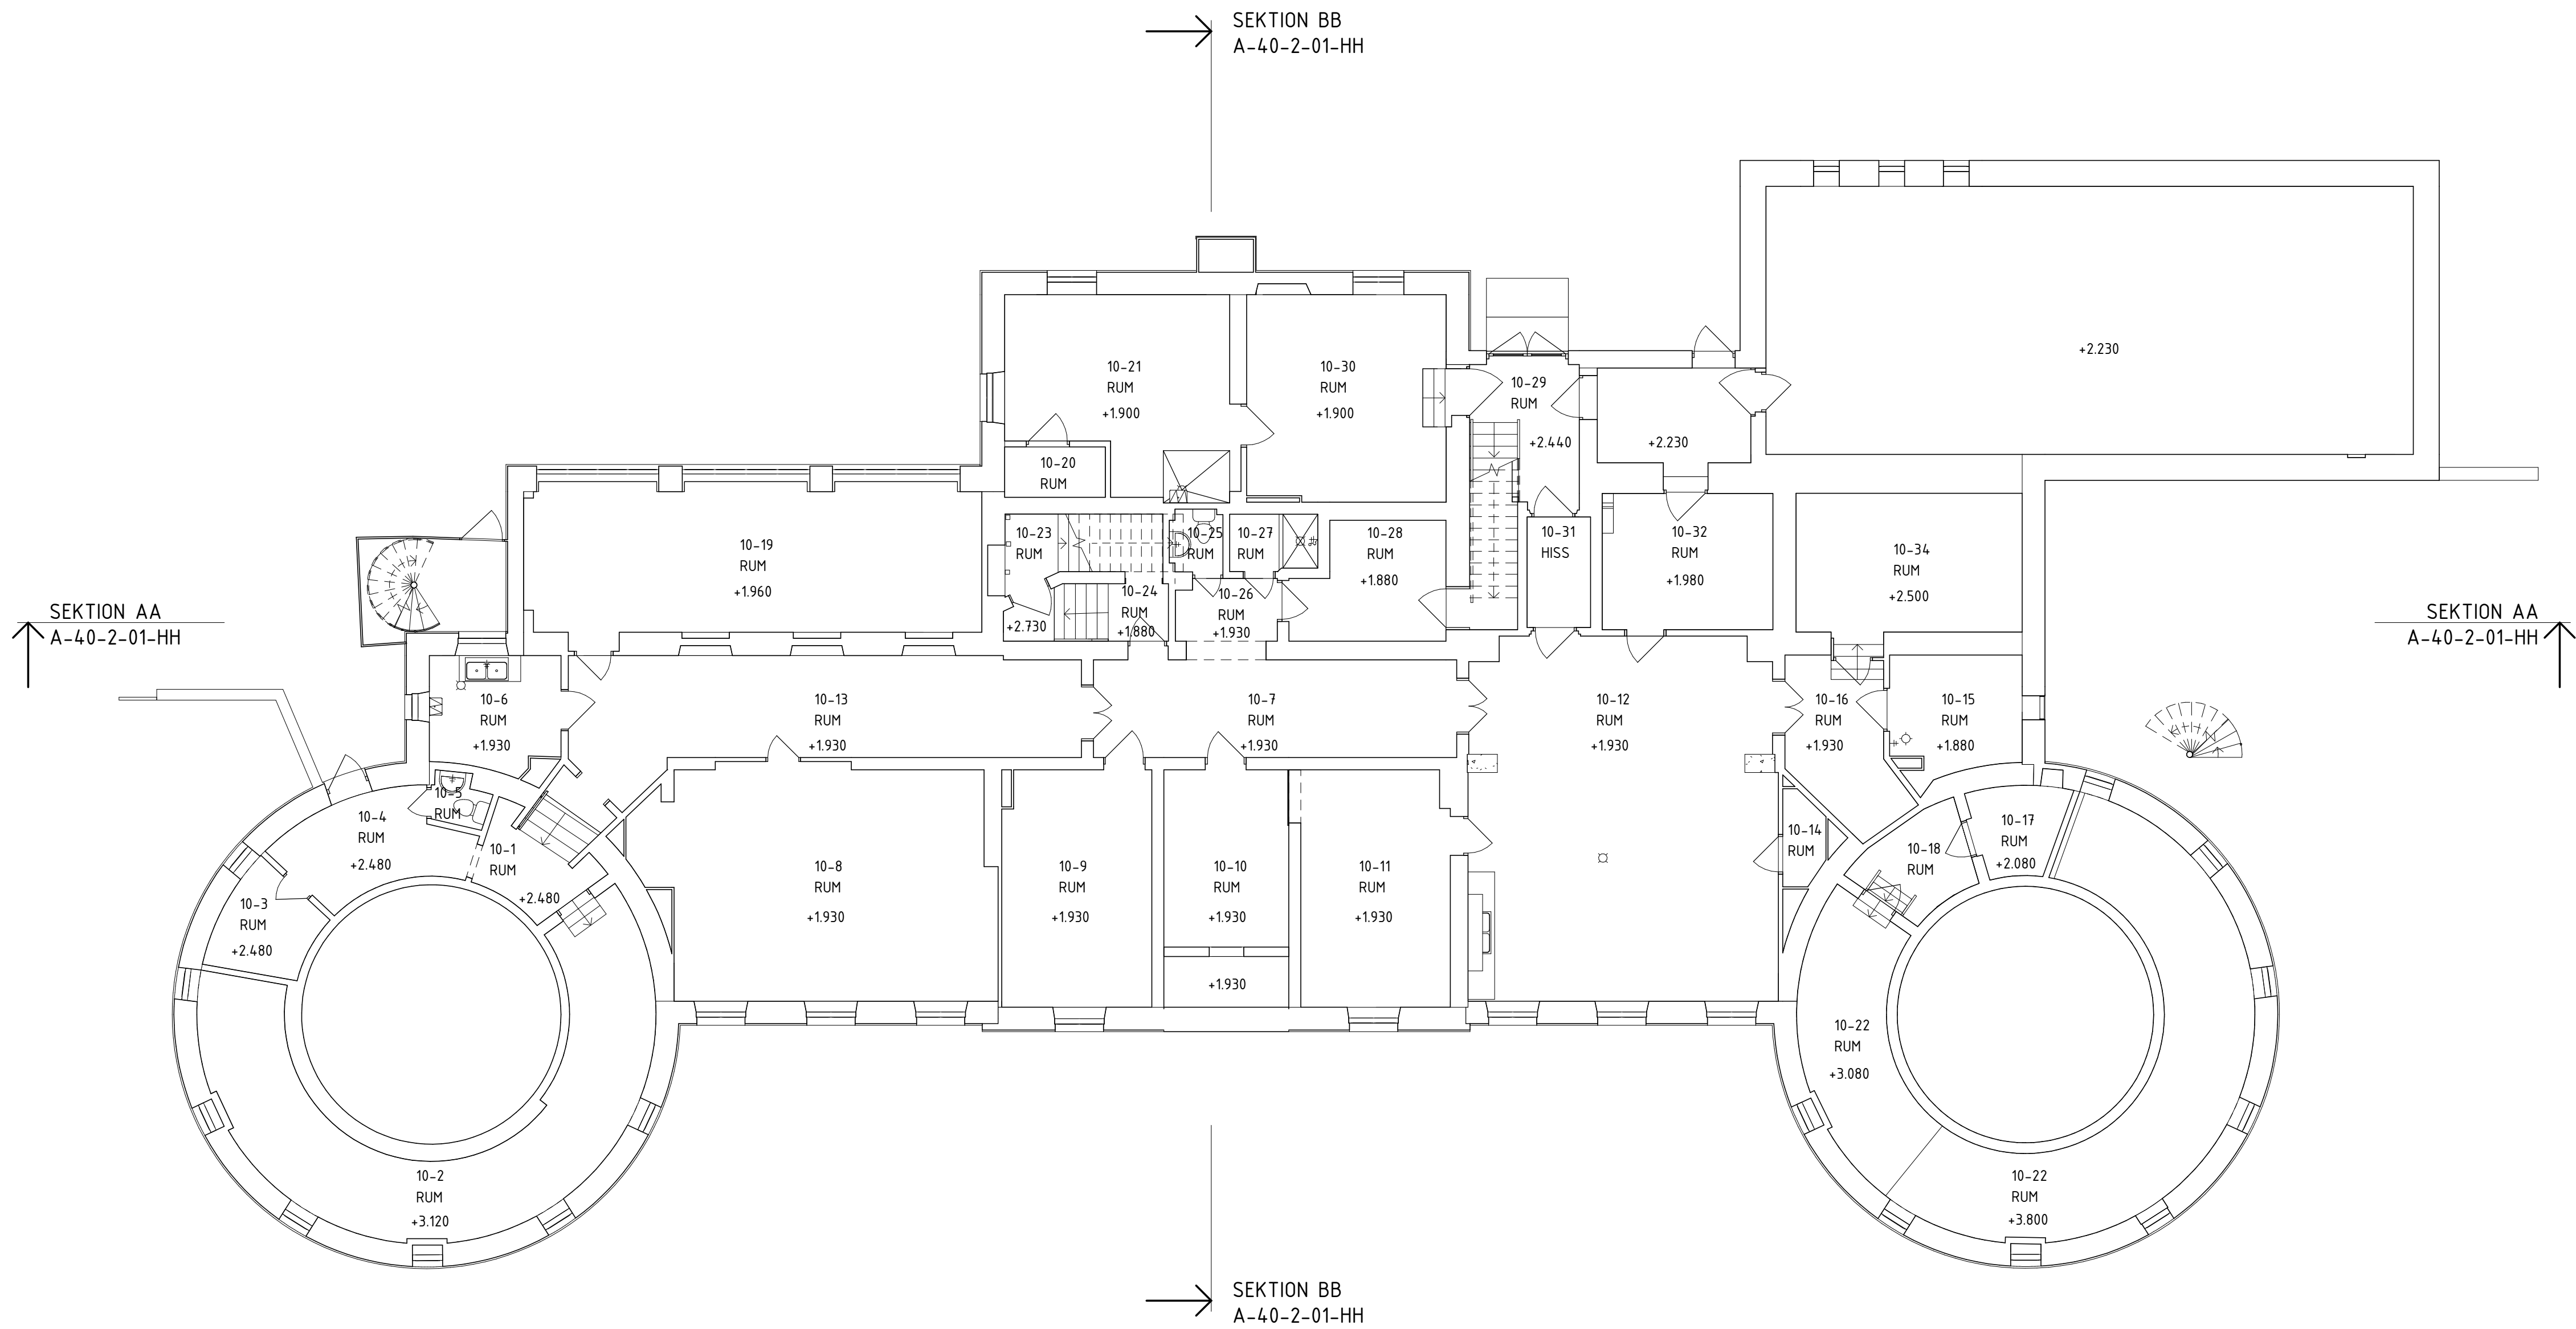

PLAN 10
1 : 100

HH - Area (LOA)	
Level	Total Area
Plan 10	713 m²
Plan 11	605 m²
Plan 12	592 m²
Plan 13	438 m²
Takfot	18 m²
	2366 m²

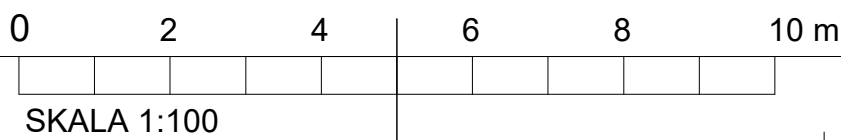

2020-01-25
PRELIMINÄR

BET	ÄNDRINGEN AVSER	DATUM	SIGN
HUVUDHANDLING			
KV. SKARPSKYTTEN KV. SKARPSKYTTEN 3, TRELLEBORG			
UPPDRAG NR 12151.0100	RITAD/KONSTR. AV BMI	HANDLÄGGARE AHT	
DATUM	ANSVARIG		
PLAN 10			
40-1 PLANER			
SKALA A1 1:100 A3 1:200	NUMMER A-40-1-100-HH	BET	