
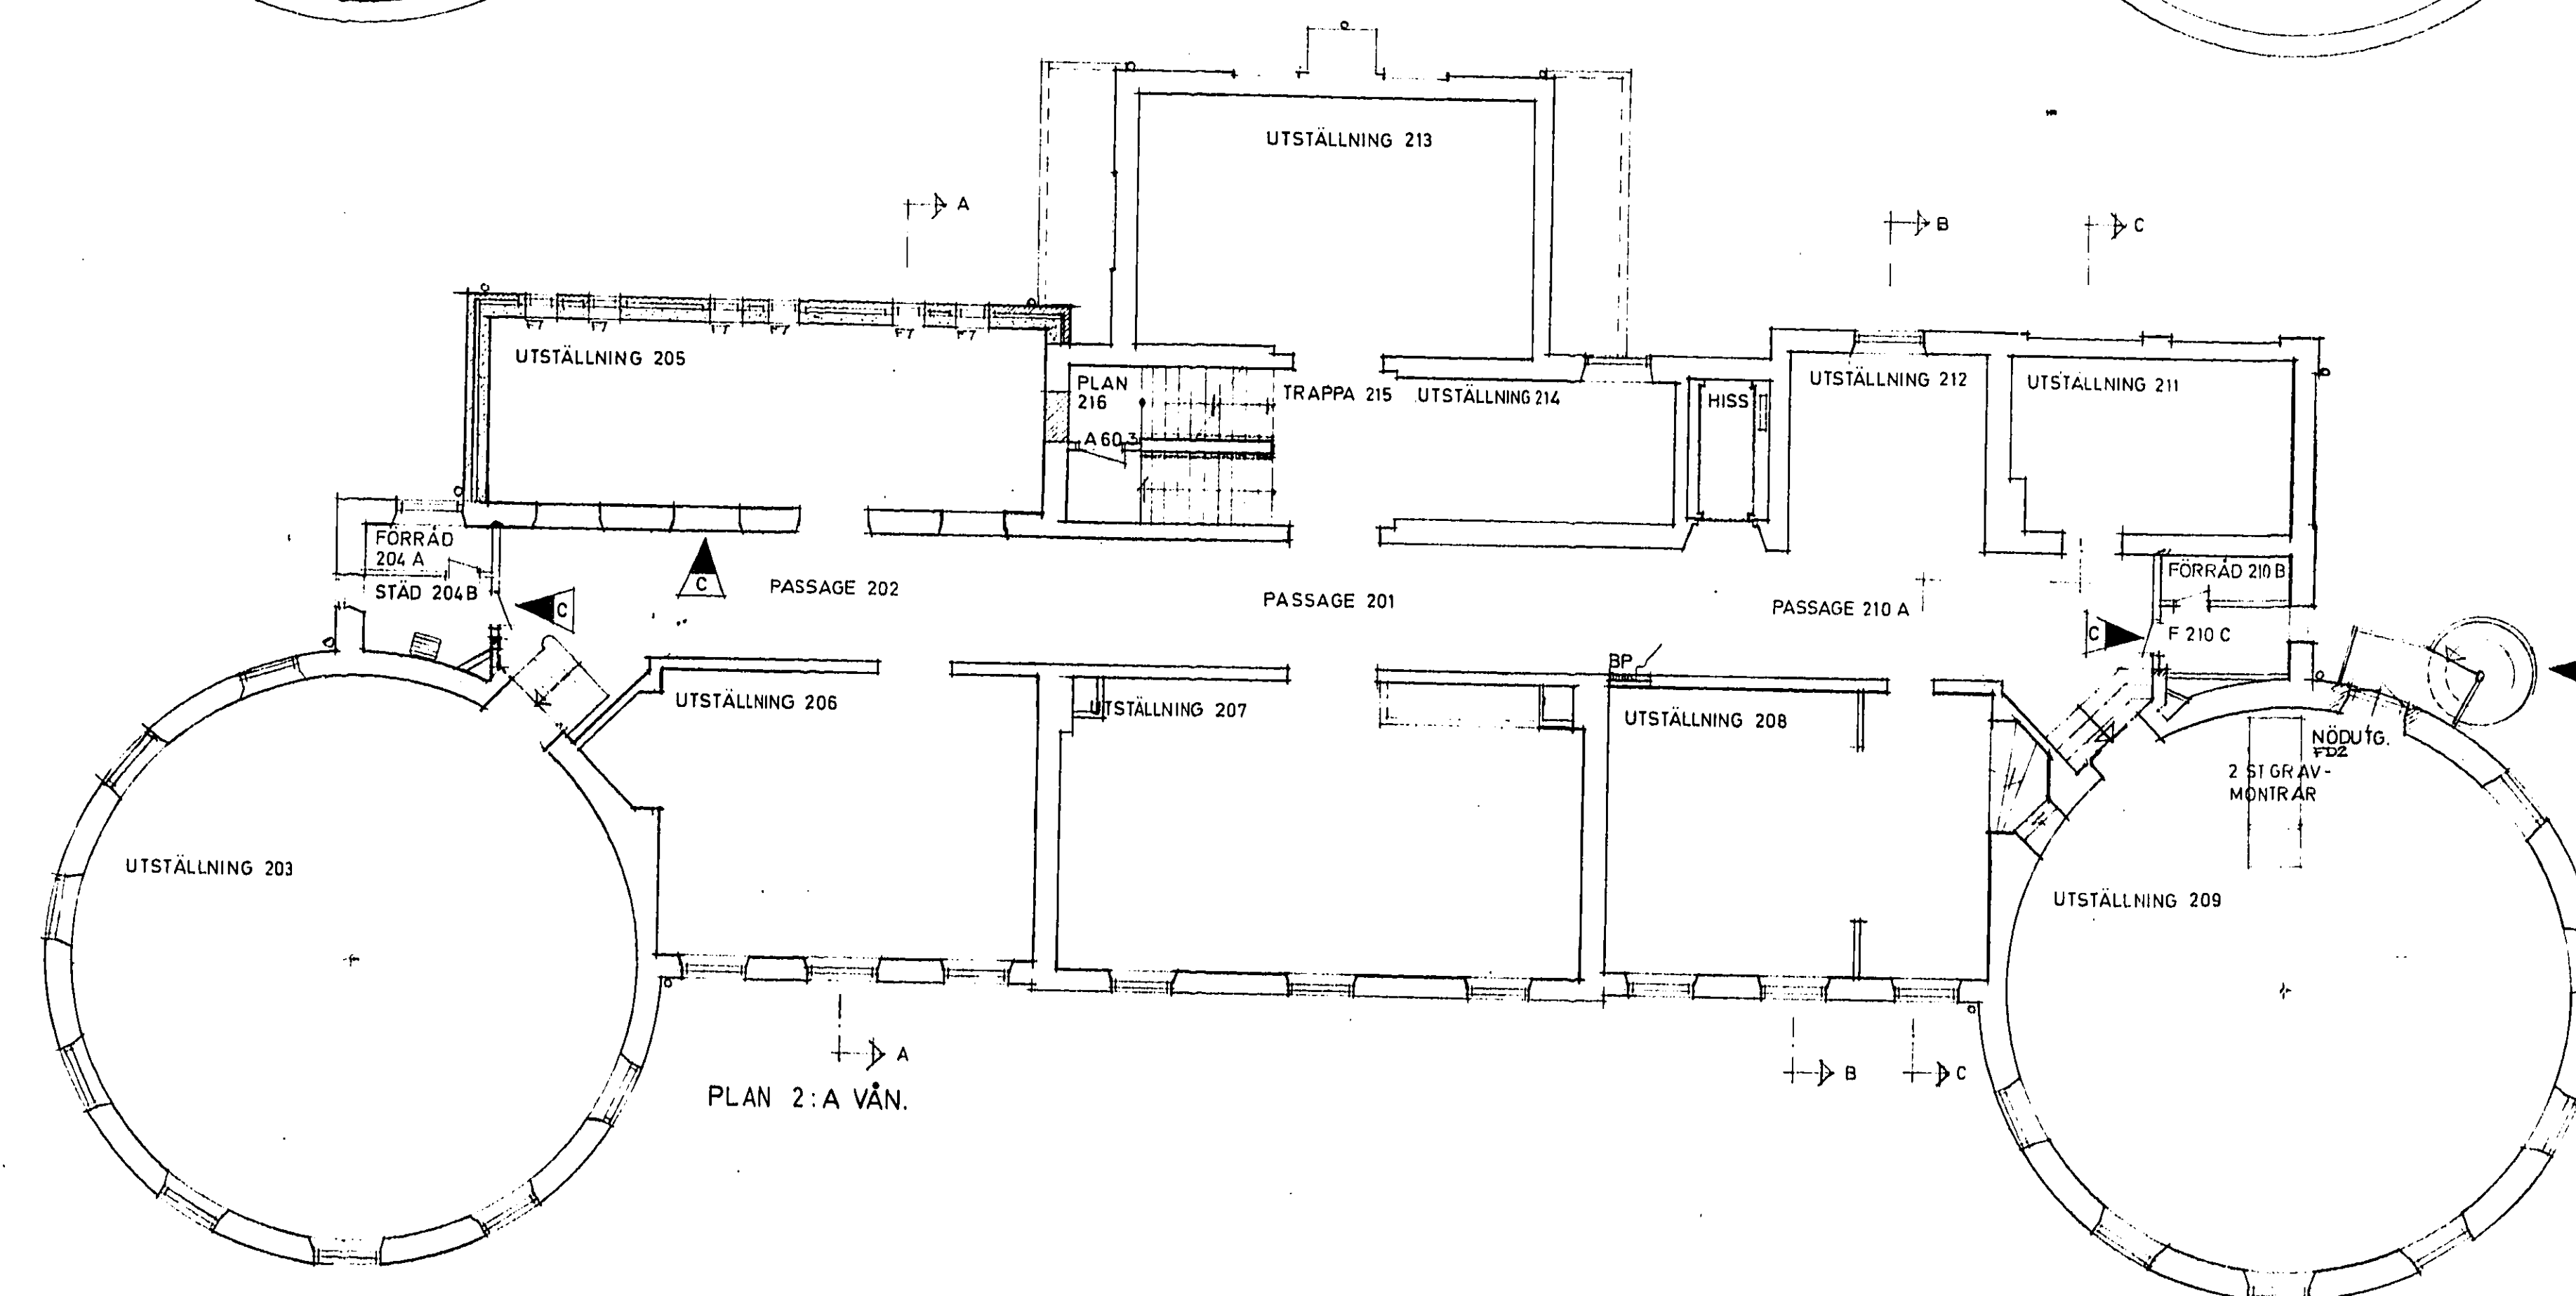


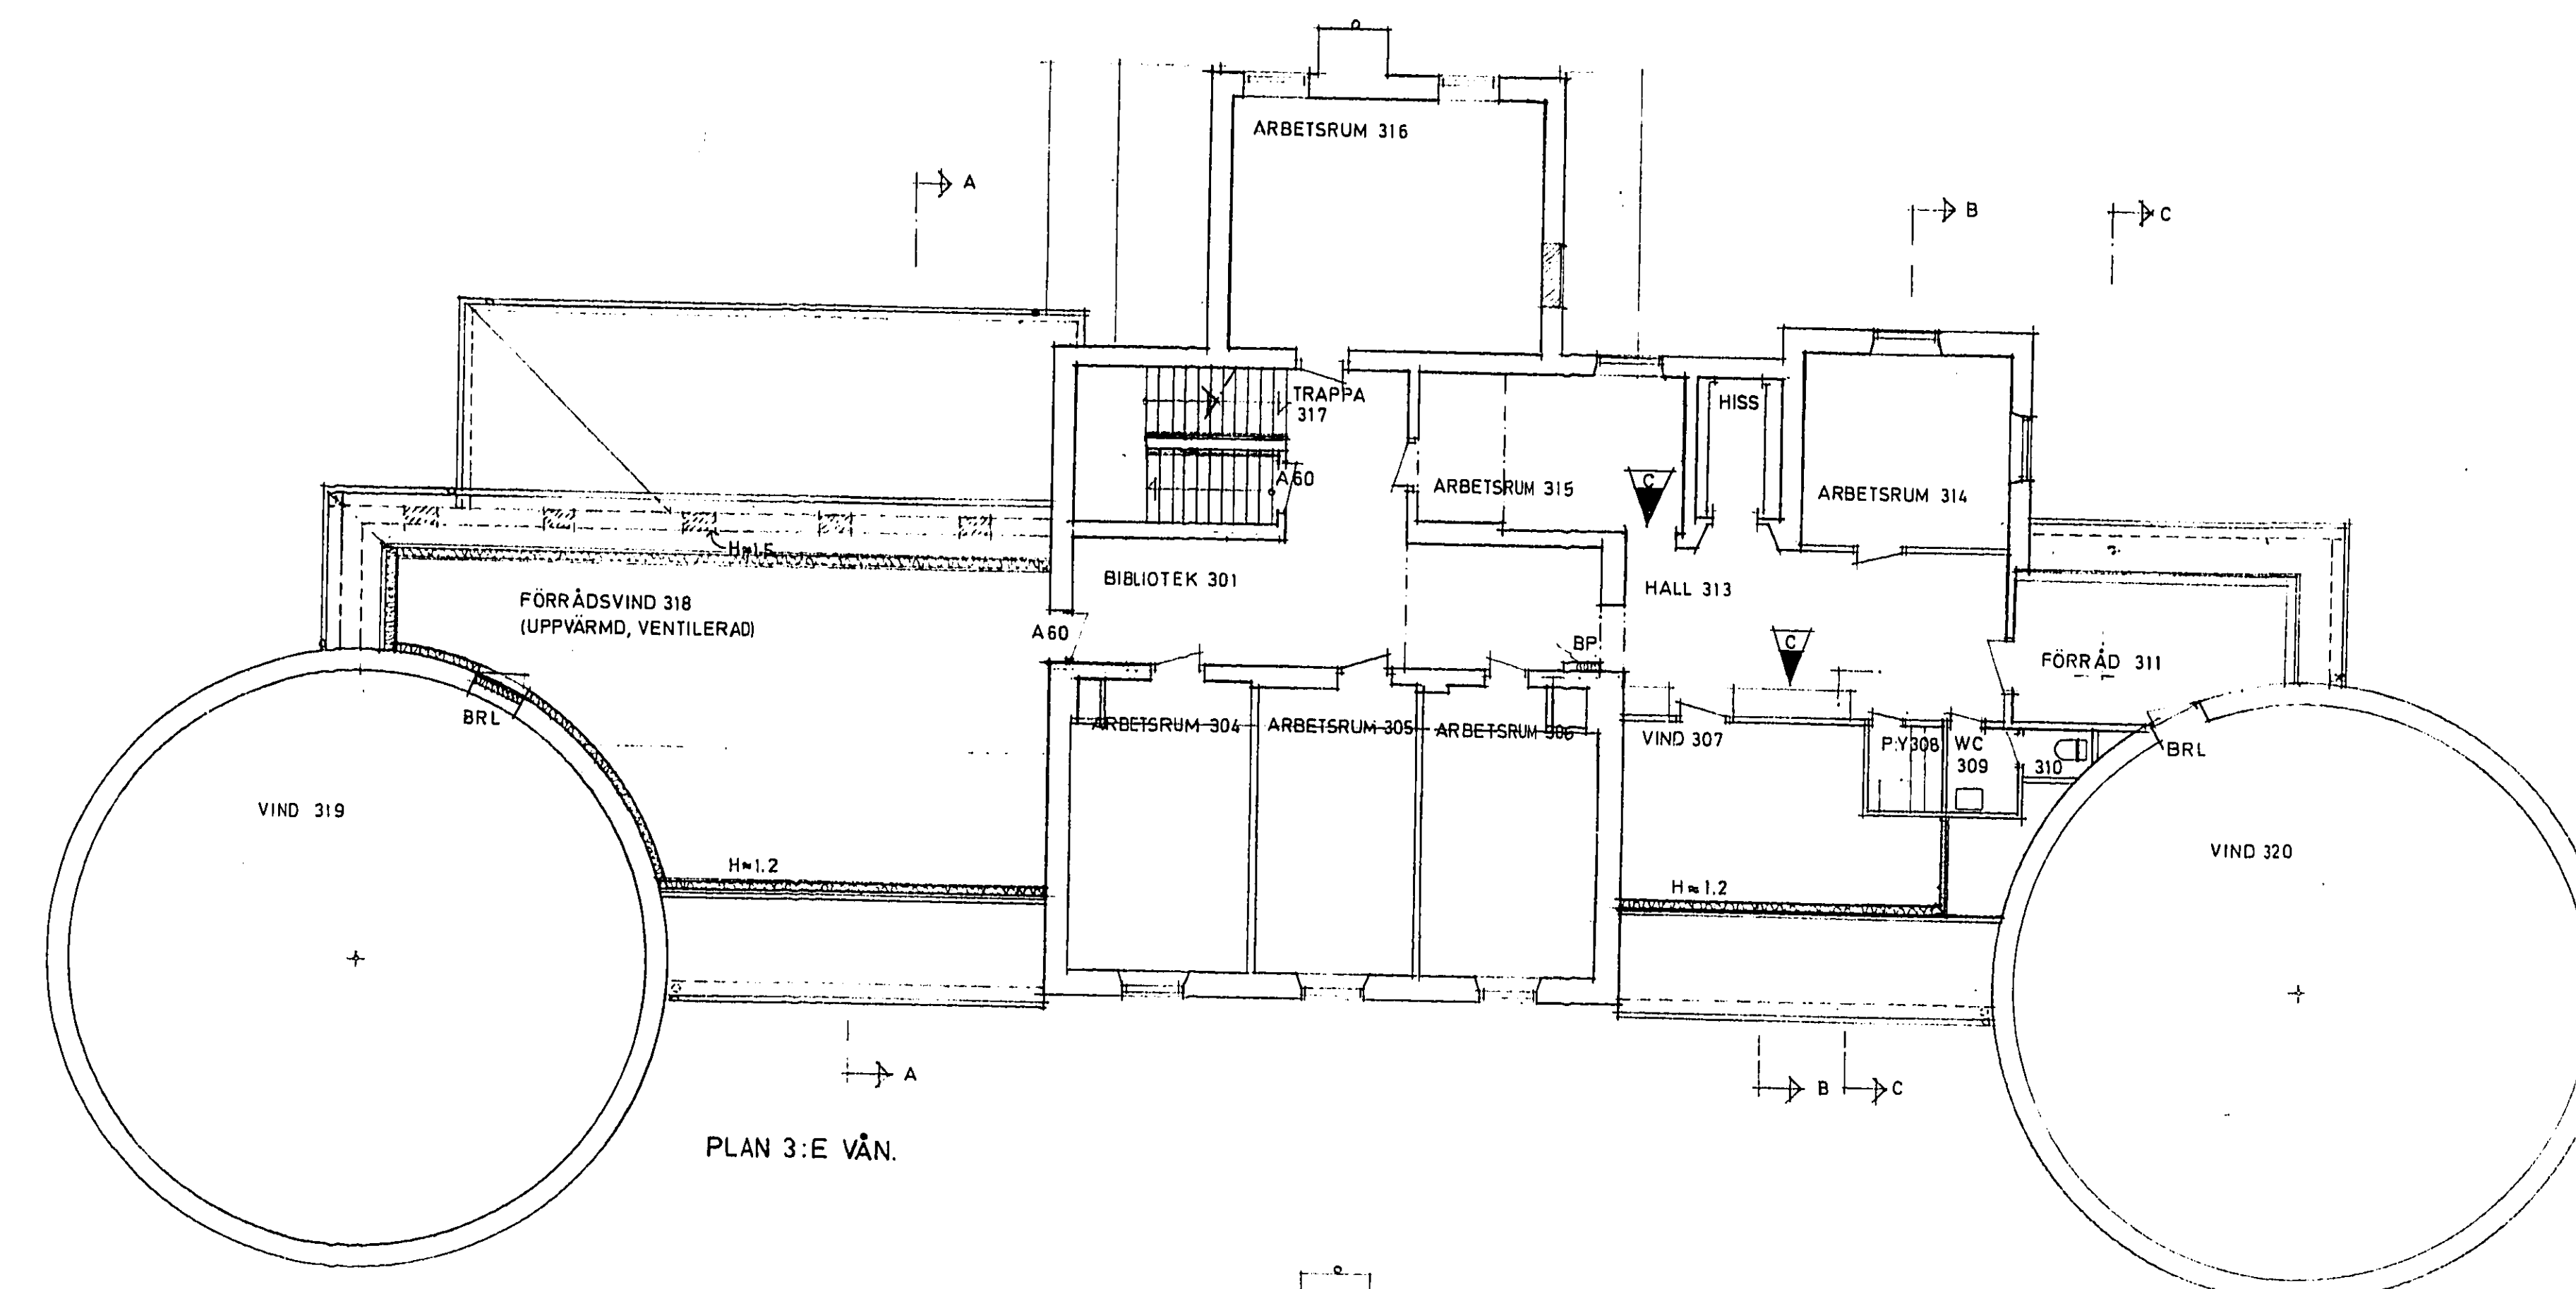

ST. 1/4
 2/17/85
Handwritten signature

92793

BEVÄRAS

REV. UNDER BYGGN. TIDEN	ALLM.	87-01-08	C
ÄNDRADE	ALLM.	86-01-15	B
ALT. 1 R	ALLM.	85-07-17	A
REVIDERING: ÅYSER	ANTAL	SIGN	DATUM
KV SKARPSKYTTEN NR 31, TRELLEBORG	ALT. 1		
ÄNDRING FÖR MUSEUM, PLANER 2,3			
RITAD: <i>Handwritten</i>	SKALA: 1:100	DATUM: 1985-05-22	
UTFÖRD: <i>Handwritten</i>	RITNING: 8329.00:5:1	REL: C	