Plan 3

Arbetsplatser
5st Öppet kontorslandskap 20p, 24p, 24p, 16p
1st Arbetsrum 12p
2st Arbetsrum 4p,
Totalt: 127 arbetsplatser

Mötesrum
1st Mötesrum 12p
1st Mötesrum 10p
1st möte/vila 6p
1st samtalsrum 3p
2st tysta rum 1p
2st telerum 1p
Totalt: 8st mötes/samtalsrum

Sociala ytor:
1st Kaffestation
2st Öppen lounge
1st Öppen mötesyta/scum

Kompementsutrymmen:
6st WC
2st RWC
2st Kapprum, KRP
1st Klädkammare, KLK
1st Städ
1st IT Verkstad
1st Förråd IT
1st Printer/förråd

Total uthyrbar LOA Plan 3: 972kvm

Arbetsplatser

Mötesrum

Sociala/ öppna ytor

WC/ komplementsutrymmen

Kommunikationsutrymmen

Ritningshuvud ej uppdaterad
Utkast 2024-04-25

BET	ÄNDRINGEN AVSER	SIGN	DATUM

RELATIONSHANDLING

Koordinatsystem: Sweref 99 18 00
Höjdsystem: RH2000

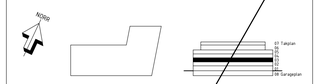

Fabege

A	AIX ARKITEKTER AB Adress	TEL: 08-690 29 00
K	HILLSTATIK AB Adress	TEL: 08-644 90 10
V	INCOORD AB Adress	TEL: 08-622 20 00
E	Electro Engineering Adress	TEL: 08-688 28 50
P	- Adress	TEL: -
L	Adress	TEL:000-000000, FAX:000-000000

OBJEKSNUMMER	PROJEKTNUMMER 136 002
UPPDRAG NR OK2316-01-01	RITAD AV YaHu
HANDLAGGARE DaHa	
DATUM 2019-04-29	ANSVARIG Tobias Rosberg

GBK Förstudie
Plan, Våning 3 Copy 1

SKALA (A1) 1:100	NUMMER A-400-1-03001	BET
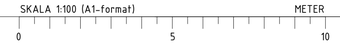
SKALA 1:100 (A1-format)