



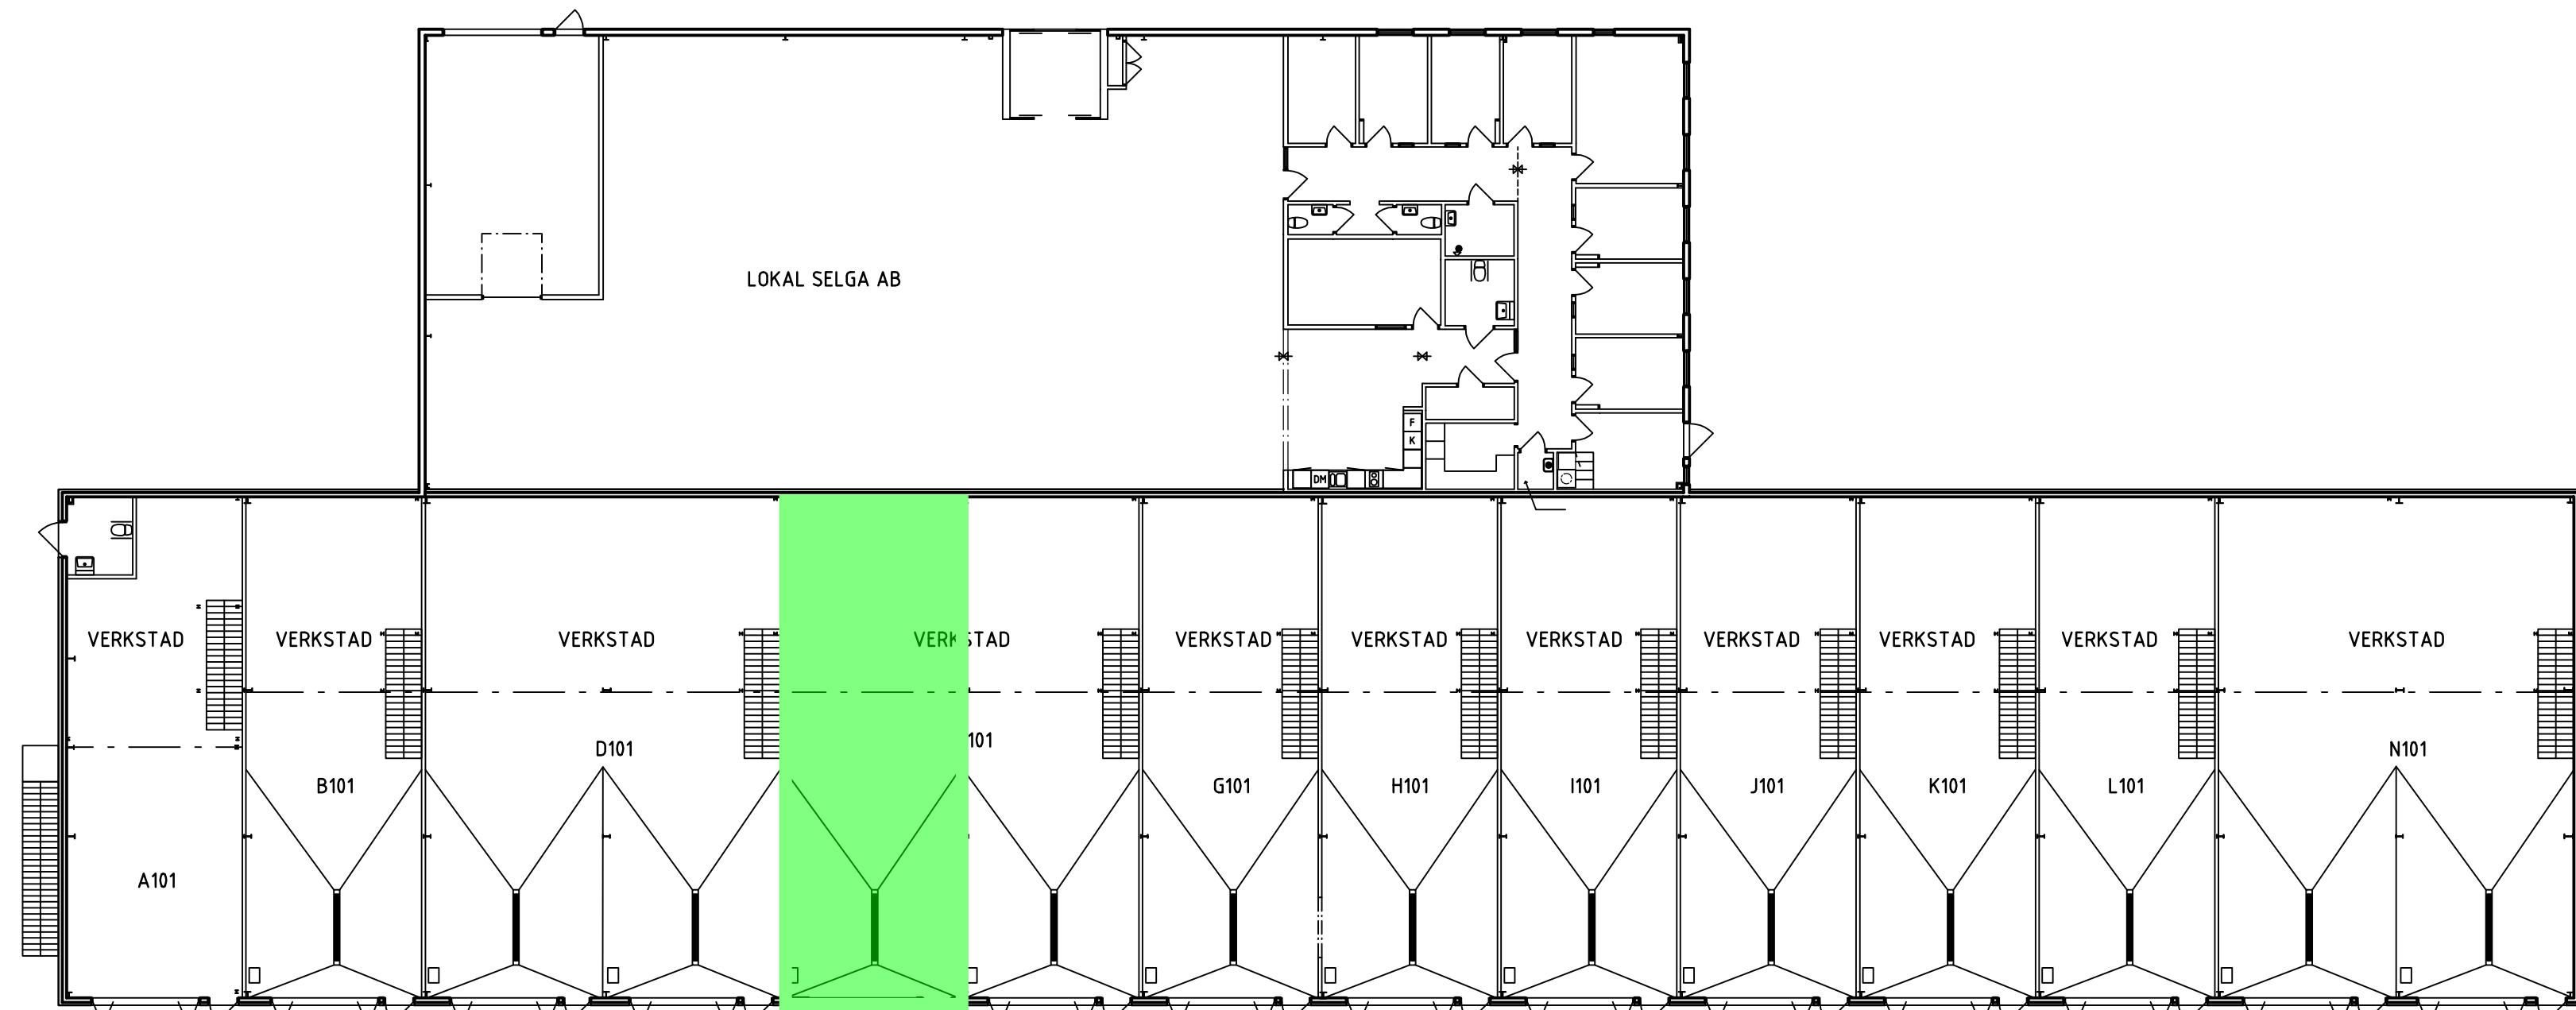


PLAN 1

Ej Parkering, fri framkomlighet till lokaler

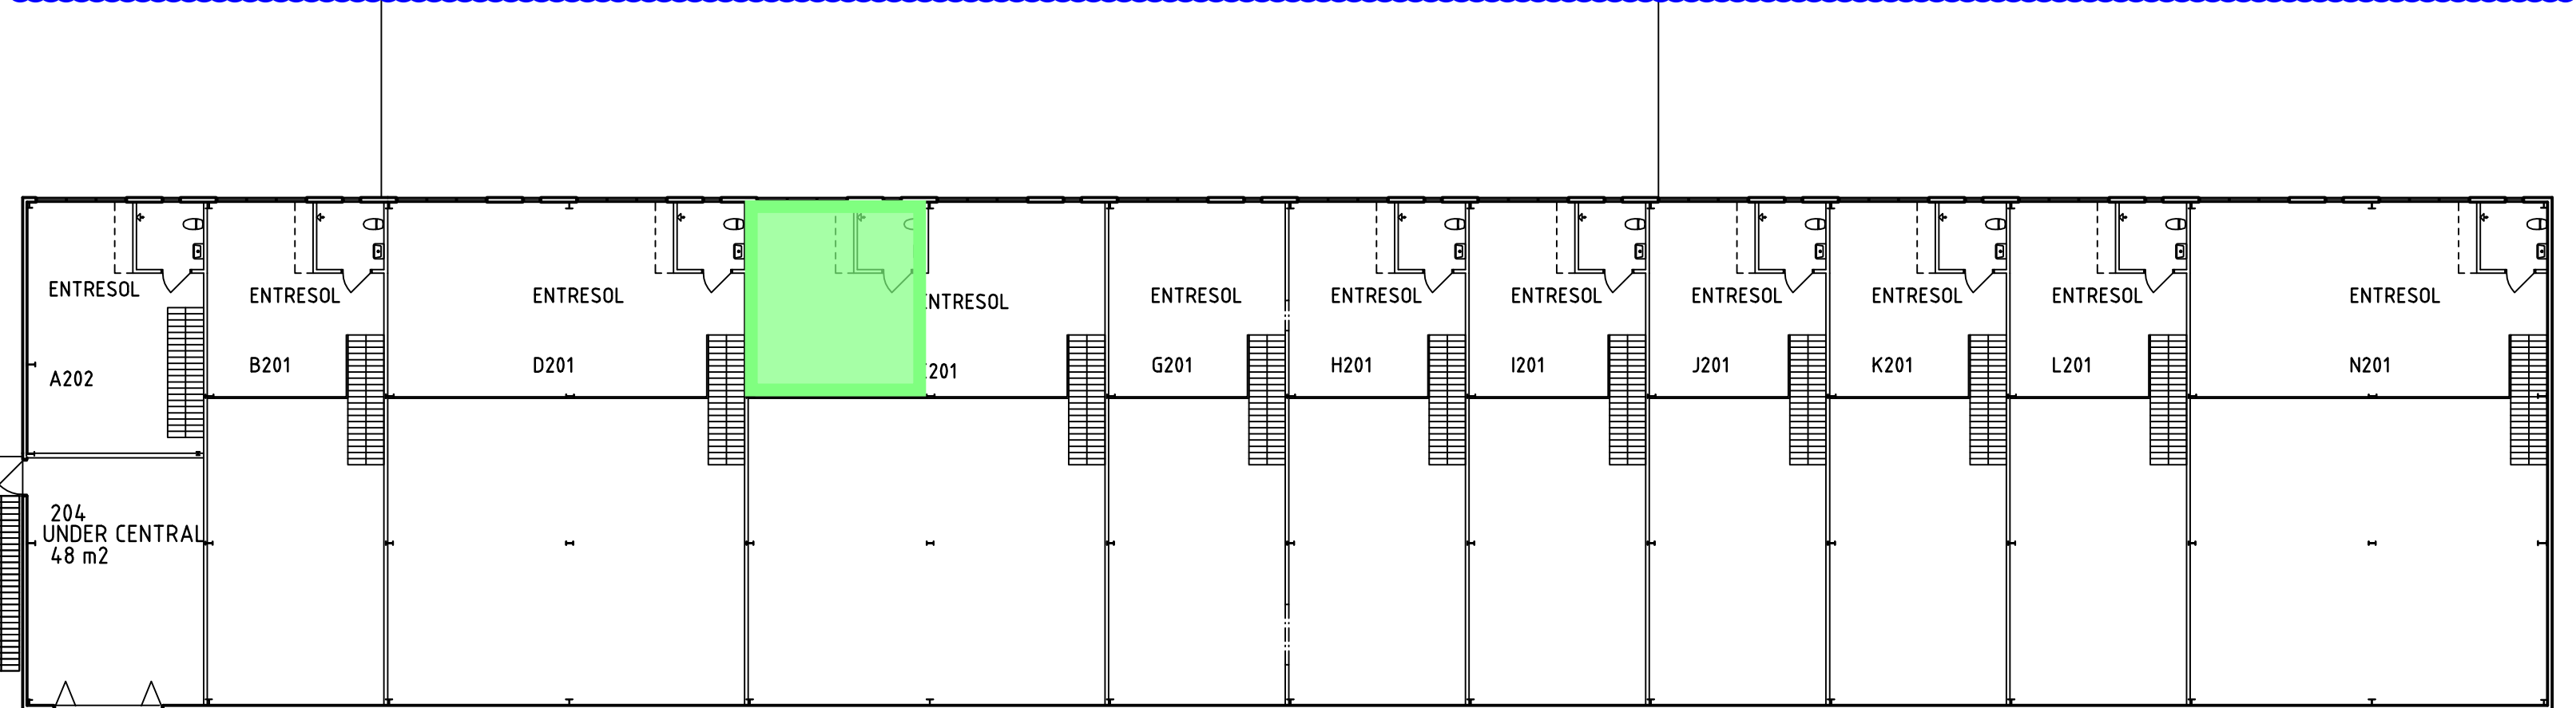

PLAN 2

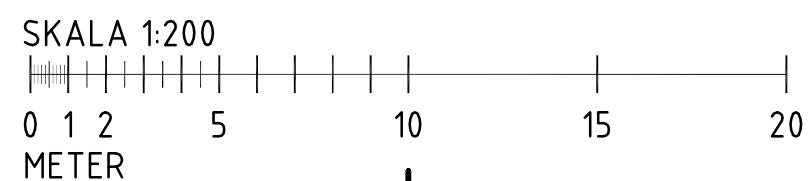

**FÖRKLARINGAR:**

Alla mått i mm, +-höjder i m.  
Alla mått kontrolleras på plats före tillverkning.

Stomme, ytterväggar, ytterdörrar, verkstad väggar & porter,  
och verkstads fastinredning skall inte ingå i den här  
entreprenad.

**HÄNVISNINGAR:**

Mått och littereringsplaner se ritningar A4.0.1-010  
A4.0.1-011  
A4.0.1-012  
A4.0.1-021

|                                                                                       |     |                                                             |                   |               |
|---------------------------------------------------------------------------------------|-----|-------------------------------------------------------------|-------------------|---------------|
| BET                                                                                   | ANT | ÄNDRINGEN AVSER                                             | DATUM             | SIGN          |
| RELATIONSHANDLING                                                                     |     |                                                             |                   |               |
| REGULATORN 1, Elektronvägen 2<br>NYBYGGNAD AV INDUSTRILOKAL                           |     |                                                             |                   |               |
|  |     | Oljibe AB<br>Box 42126<br>126 15 Stockholm<br>www.oljibe.se |                   |               |
| X                                                                                     | A   | PROJEKTENGAGEMANG KRING ARKITEKTUR                          |                   | 08-652 069 00 |
| K                                                                                     | xxx |                                                             |                   | xxx           |
| V                                                                                     | xxx |                                                             |                   | xxx           |
| E                                                                                     | xxx |                                                             |                   | xxx           |
|                                                                                       |     |                                                             |                   |               |
| UPPDRAG NR<br>612424                                                                  |     | RITAD/KONSTR AV<br>AB                                       | HANDLÄGGARE<br>AB |               |
| DATUM<br>2016-07-01                                                                   |     | ANSVARIG<br>STAFFAN ÄDELQVIST                               |                   |               |
| ÖVERSIKTSPLANER<br>PLAN 1<br>PLAN 2                                                   |     |                                                             |                   |               |
| SKALA hel/halv<br>1:200/1:400                                                         |     | NUMMER<br>A40.1-001                                         |                   | BET<br>-      |